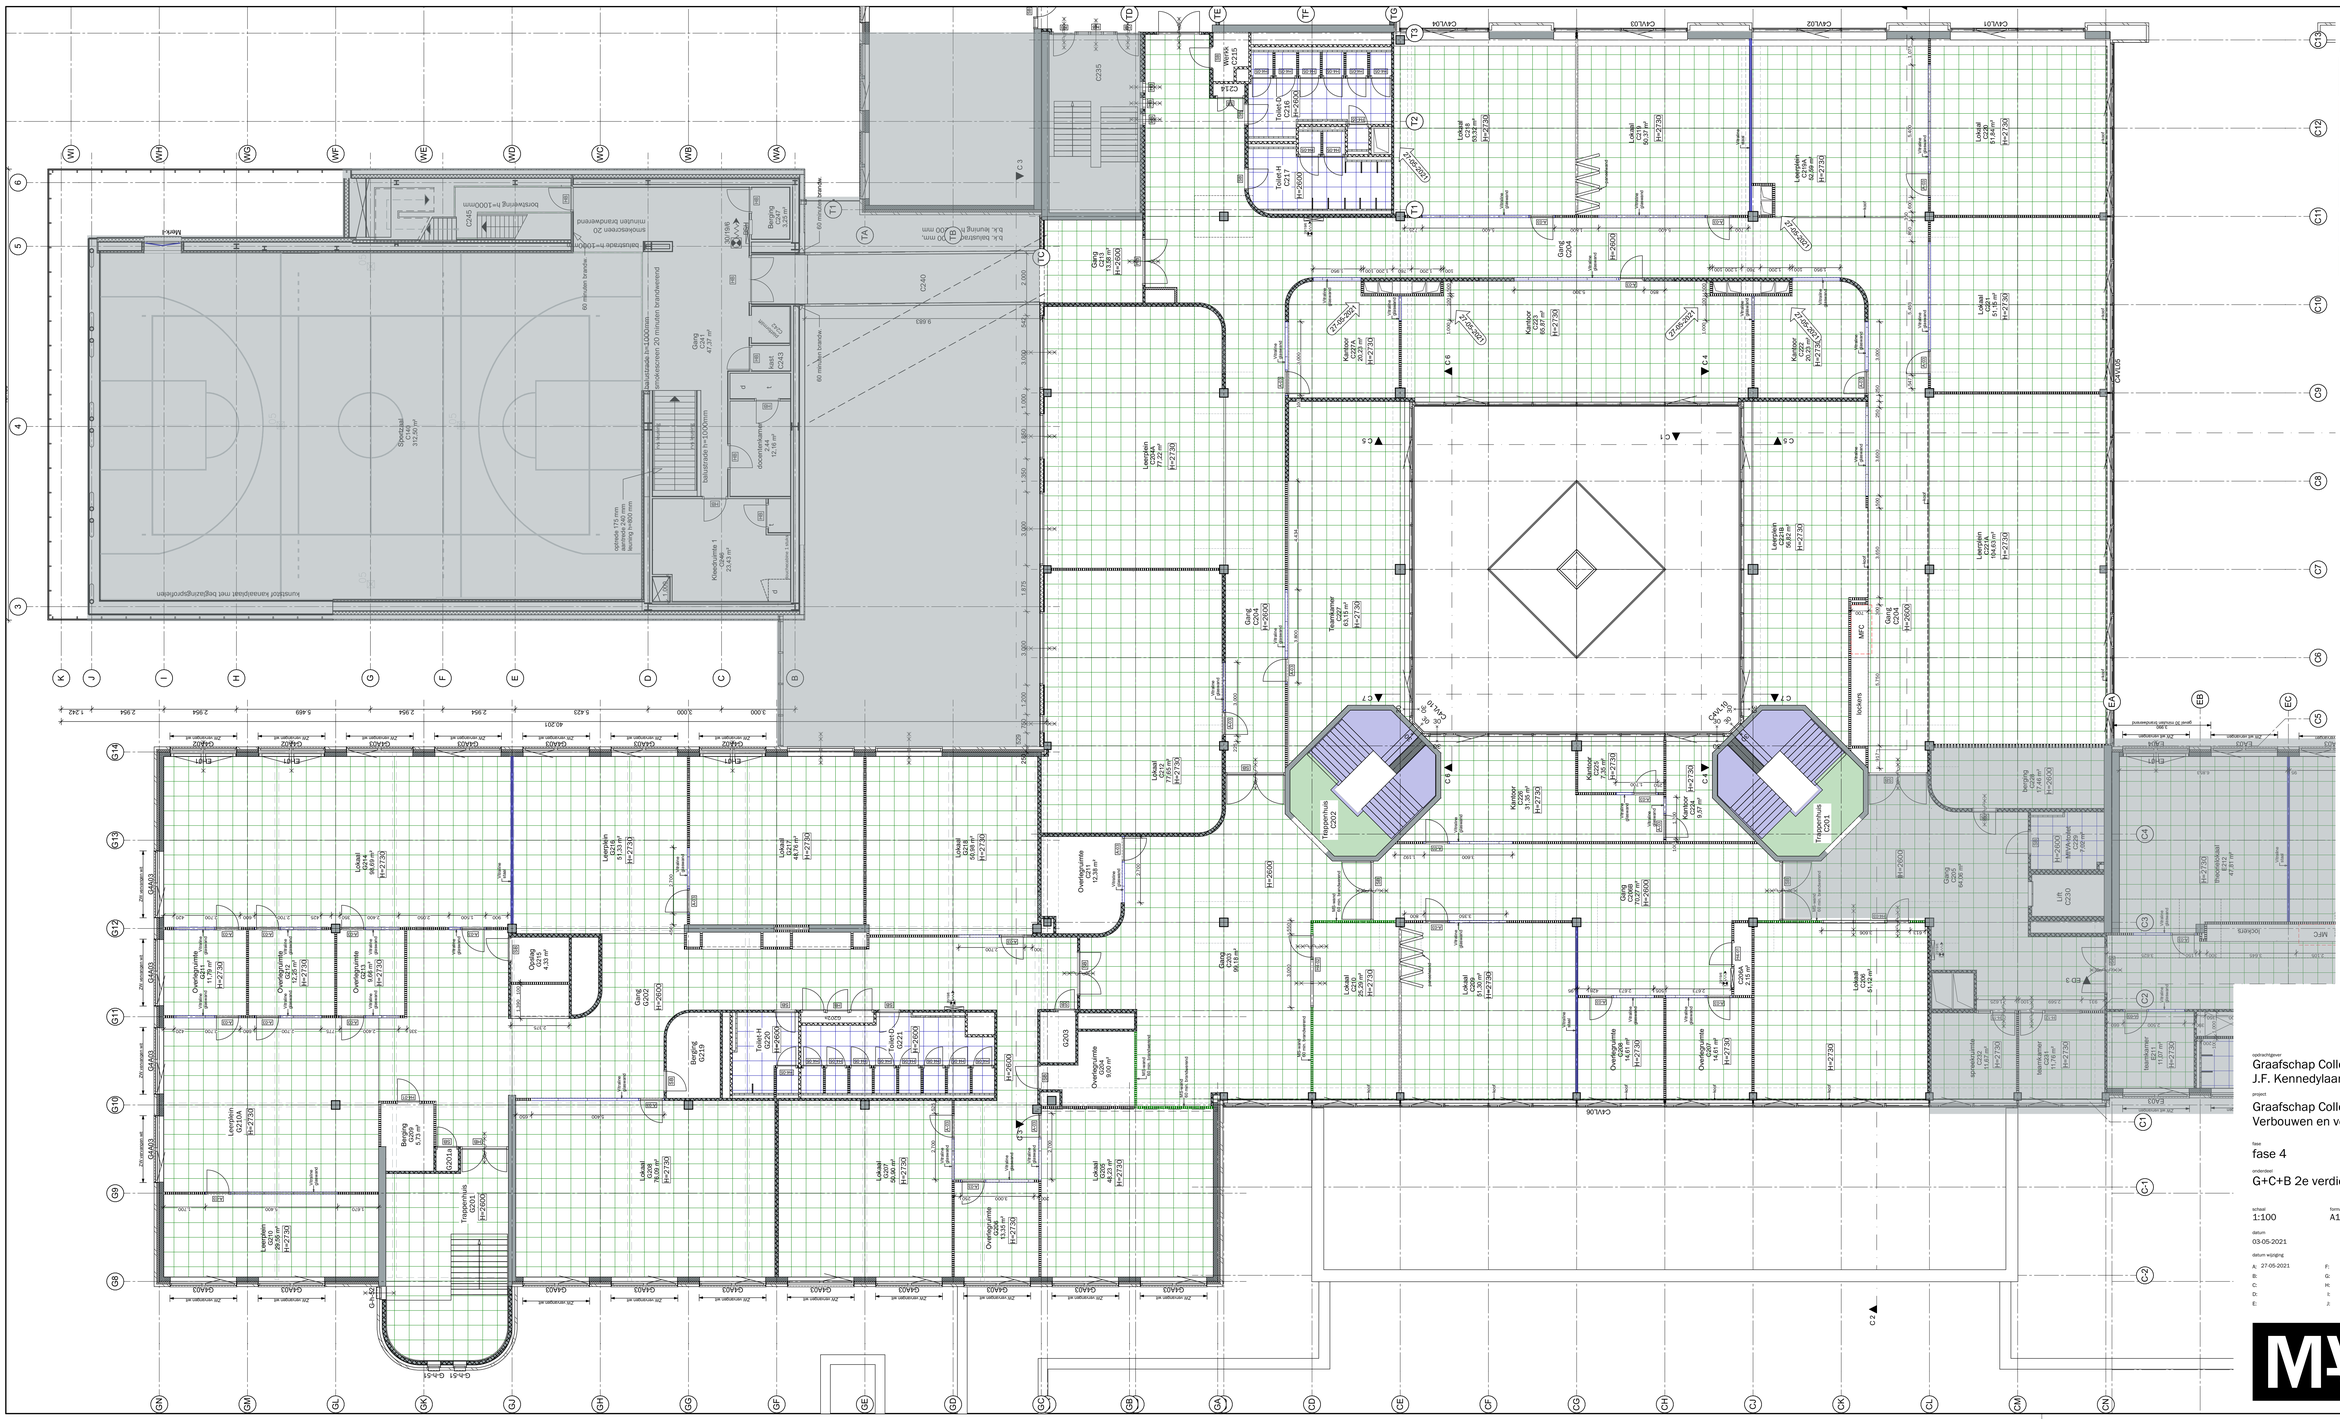

renvooi plafondafwerking fase 4
systeemplafond bestaand toegepast< 2900<voor overige ruimten 2950<vloer tenzij anders vermeld
systeemplafond te slopen
H=2700
systeemplafond nieuw hoogte als aangegeven
systeemplafond nieuw t.p.v. toiletruimten Rockfon Royal wit
systeemplafond nieuw i.v.m. HACCP-eisen Rockfon Hydrolaan wit
buitenplafond nieuw Platewood Rhombus Frsihd
=BUITEN BOUWGEBIED
opdrachtgever
Graafschap College
J.F. Kennedylaan 49 - 7001 EA Doetinchem
project
Graafschap College - J.F. Kennedylaan 49
Verbouwen en verduurzamen bouwdelen B, C, G
fase
fase 4
onderdeel
G+C+B 2e verdieping, plafondafwerking nieuw
schaal 1:100
formaat A1 L1
getekend WV
ontwerp JH
datum 03-05-2021
titel B42CN
datum wijziging
A: 27-05-2021
projectnr. 19067
MAAS ARCHITECTEN
T El 1
7241 AK LOCHEM
+31 (0)573 222 180
INFO@MAASARCHITECTEN.NL
HENRIETTE VAN LUNDENLAAN 1
3703 AB ZEIST
+31 (0)573 222 180
WWW.MAASARCHITECTEN.NL