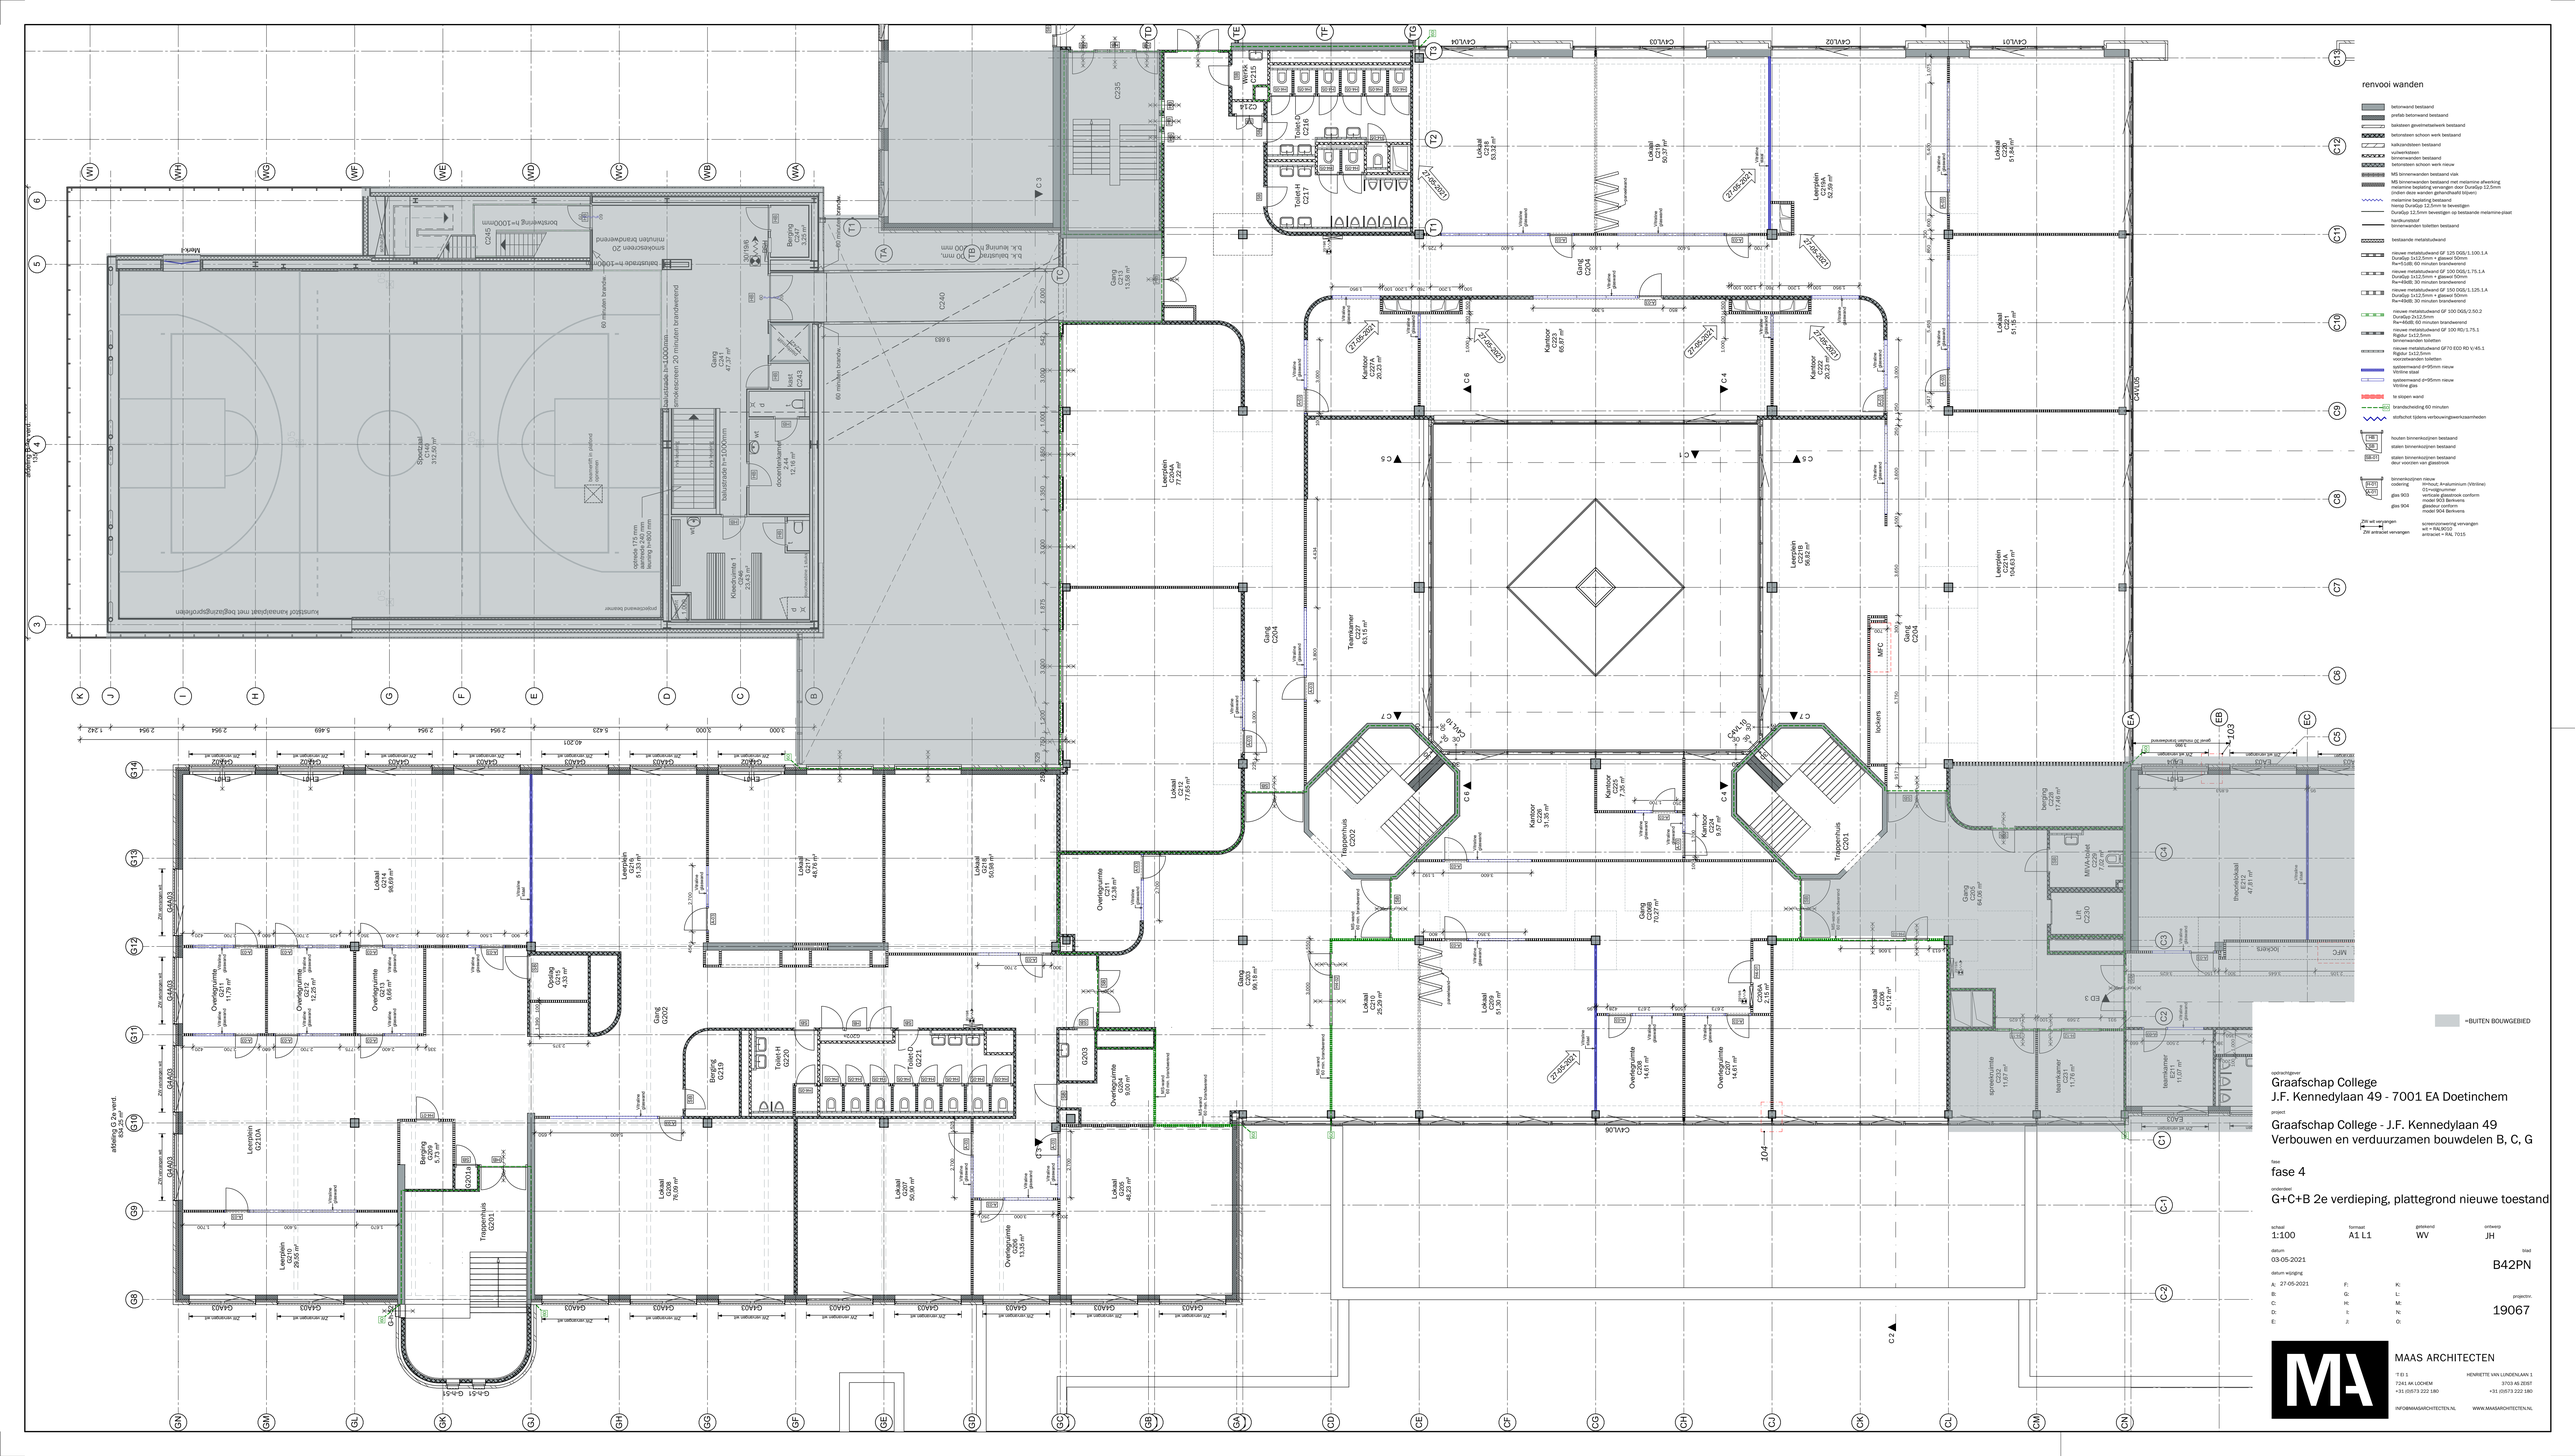

renvooi wanden
betonwand bestaand
prefab betonwand bestaand
baksteen gevelmetselwerk bestaand
betonsteen schoon werk bestaand
kalkzandsteen bestaand
vulwerkstenen
binnenwanden bestaand
betonsteen schoon werk nieuw
MS binnenwanden bestaand vlak
MS binnenwanden bestaand met melamine afwerking
melamine bepleting vervangen door DuraSup 12,5mm
zinden deze wanden gehandhaafd blijven)
melamine bepleting bestaand
Nemia DuraSup 12,5mm te bevestigen
DuraSup 12,5mm bevestigen op bestaande melamine-plaat
hardkunststof
binnenwanden toiletten bestaand
bestaande metalstudwand
nieuwe metalstudwand GF 125 DD/L'100.1.A
DuraSup 1x12,5mm + gipsvezel 50mm
Rw=51dB; 60 minuten brandwerend
nieuwe metalstudwand GF 100 DD/L'75.1.A
DuraSup 1x12,5mm + gipsvezel 50mm
Rw=49dB; 30 minuten brandwerend
nieuwe metalstudwand GF 100 DD/L'125.1.A
DuraSup 1x12,5mm + gipsvezel 50mm
Rw=49dB; 30 minuten brandwerend
nieuwe metalstudwand GF 100 DGS/2.50.2
DuraSup 2x12,5mm
Rw=48dB; 60 minuten brandwerend
nieuwe metalstudwand GF 100 RD/L'75.1
Rigitur 1x12,5mm
binnenwanden toiletten
nieuwe metalstudwand GF70 EDD RD V/45.1
Rigitur 1x12,5mm
voorzetwanden toiletten
systeemwand d=95mm nieuw
Vitrline staal
systeemwand d=95mm nieuw
Vitrline glas
te slopen wand
brandscheiding 60 minuten
stofschot tijdens verbouwingswerkzaamheden
houten binnenkozijnen bestaand
stalen binnenkozijnen bestaand
stalen binnenkozijnen bestaand
deur voorzien van glasstrook
binnenkozijnen nieuw
coating: Interpon Anaumicron (Vitrline)
(1)=vastgummer
glas 903 verticale glasstrook conform
model 903 Berkvens
glas 904 glasdeur conform
model 904 Berkvens
ZW wit vervangen
wit = RAL9010
ZW antraciet vervangen
screenzonwering vervangen
wit = RAL9010
antraciet = RAL 7015
=BUITEN BOUWGEBIED
opdrachtgever
Graafschap College
J.F. Kennedylaan 49 - 7001 EA Doetinchem
project
Graafschap College - J.F. Kennedylaan 49
Verbouwen en verduurzamen bouwdelen B, C, G
fase
fase 4
onderdeel
G+C+B 2e verdieping, plattegrond nieuwe toestand
schaal
1:100
formaat
A1 L1
getekend
WV
ontwerp
JH
datum
03-05-2021
datum wijziging
A: 27-05-2021
B:
C:
D:
E:
F:
G:
H:
I:
J:
K:
L:
M:
N:
O:
tekd
B42PN
projectnr.
19067
MAAS ARCHITECTEN
T 0 1
7241 AK LOCHEM
+31 (0)573 222 180
INFO@MAASARCHITECTEN.NL
HENRIETTE VAN LUNDENLAAN 1
3703 AB ZEIST
+31 (0)573 222 180
WWW.MAASARCHITECTEN.NL