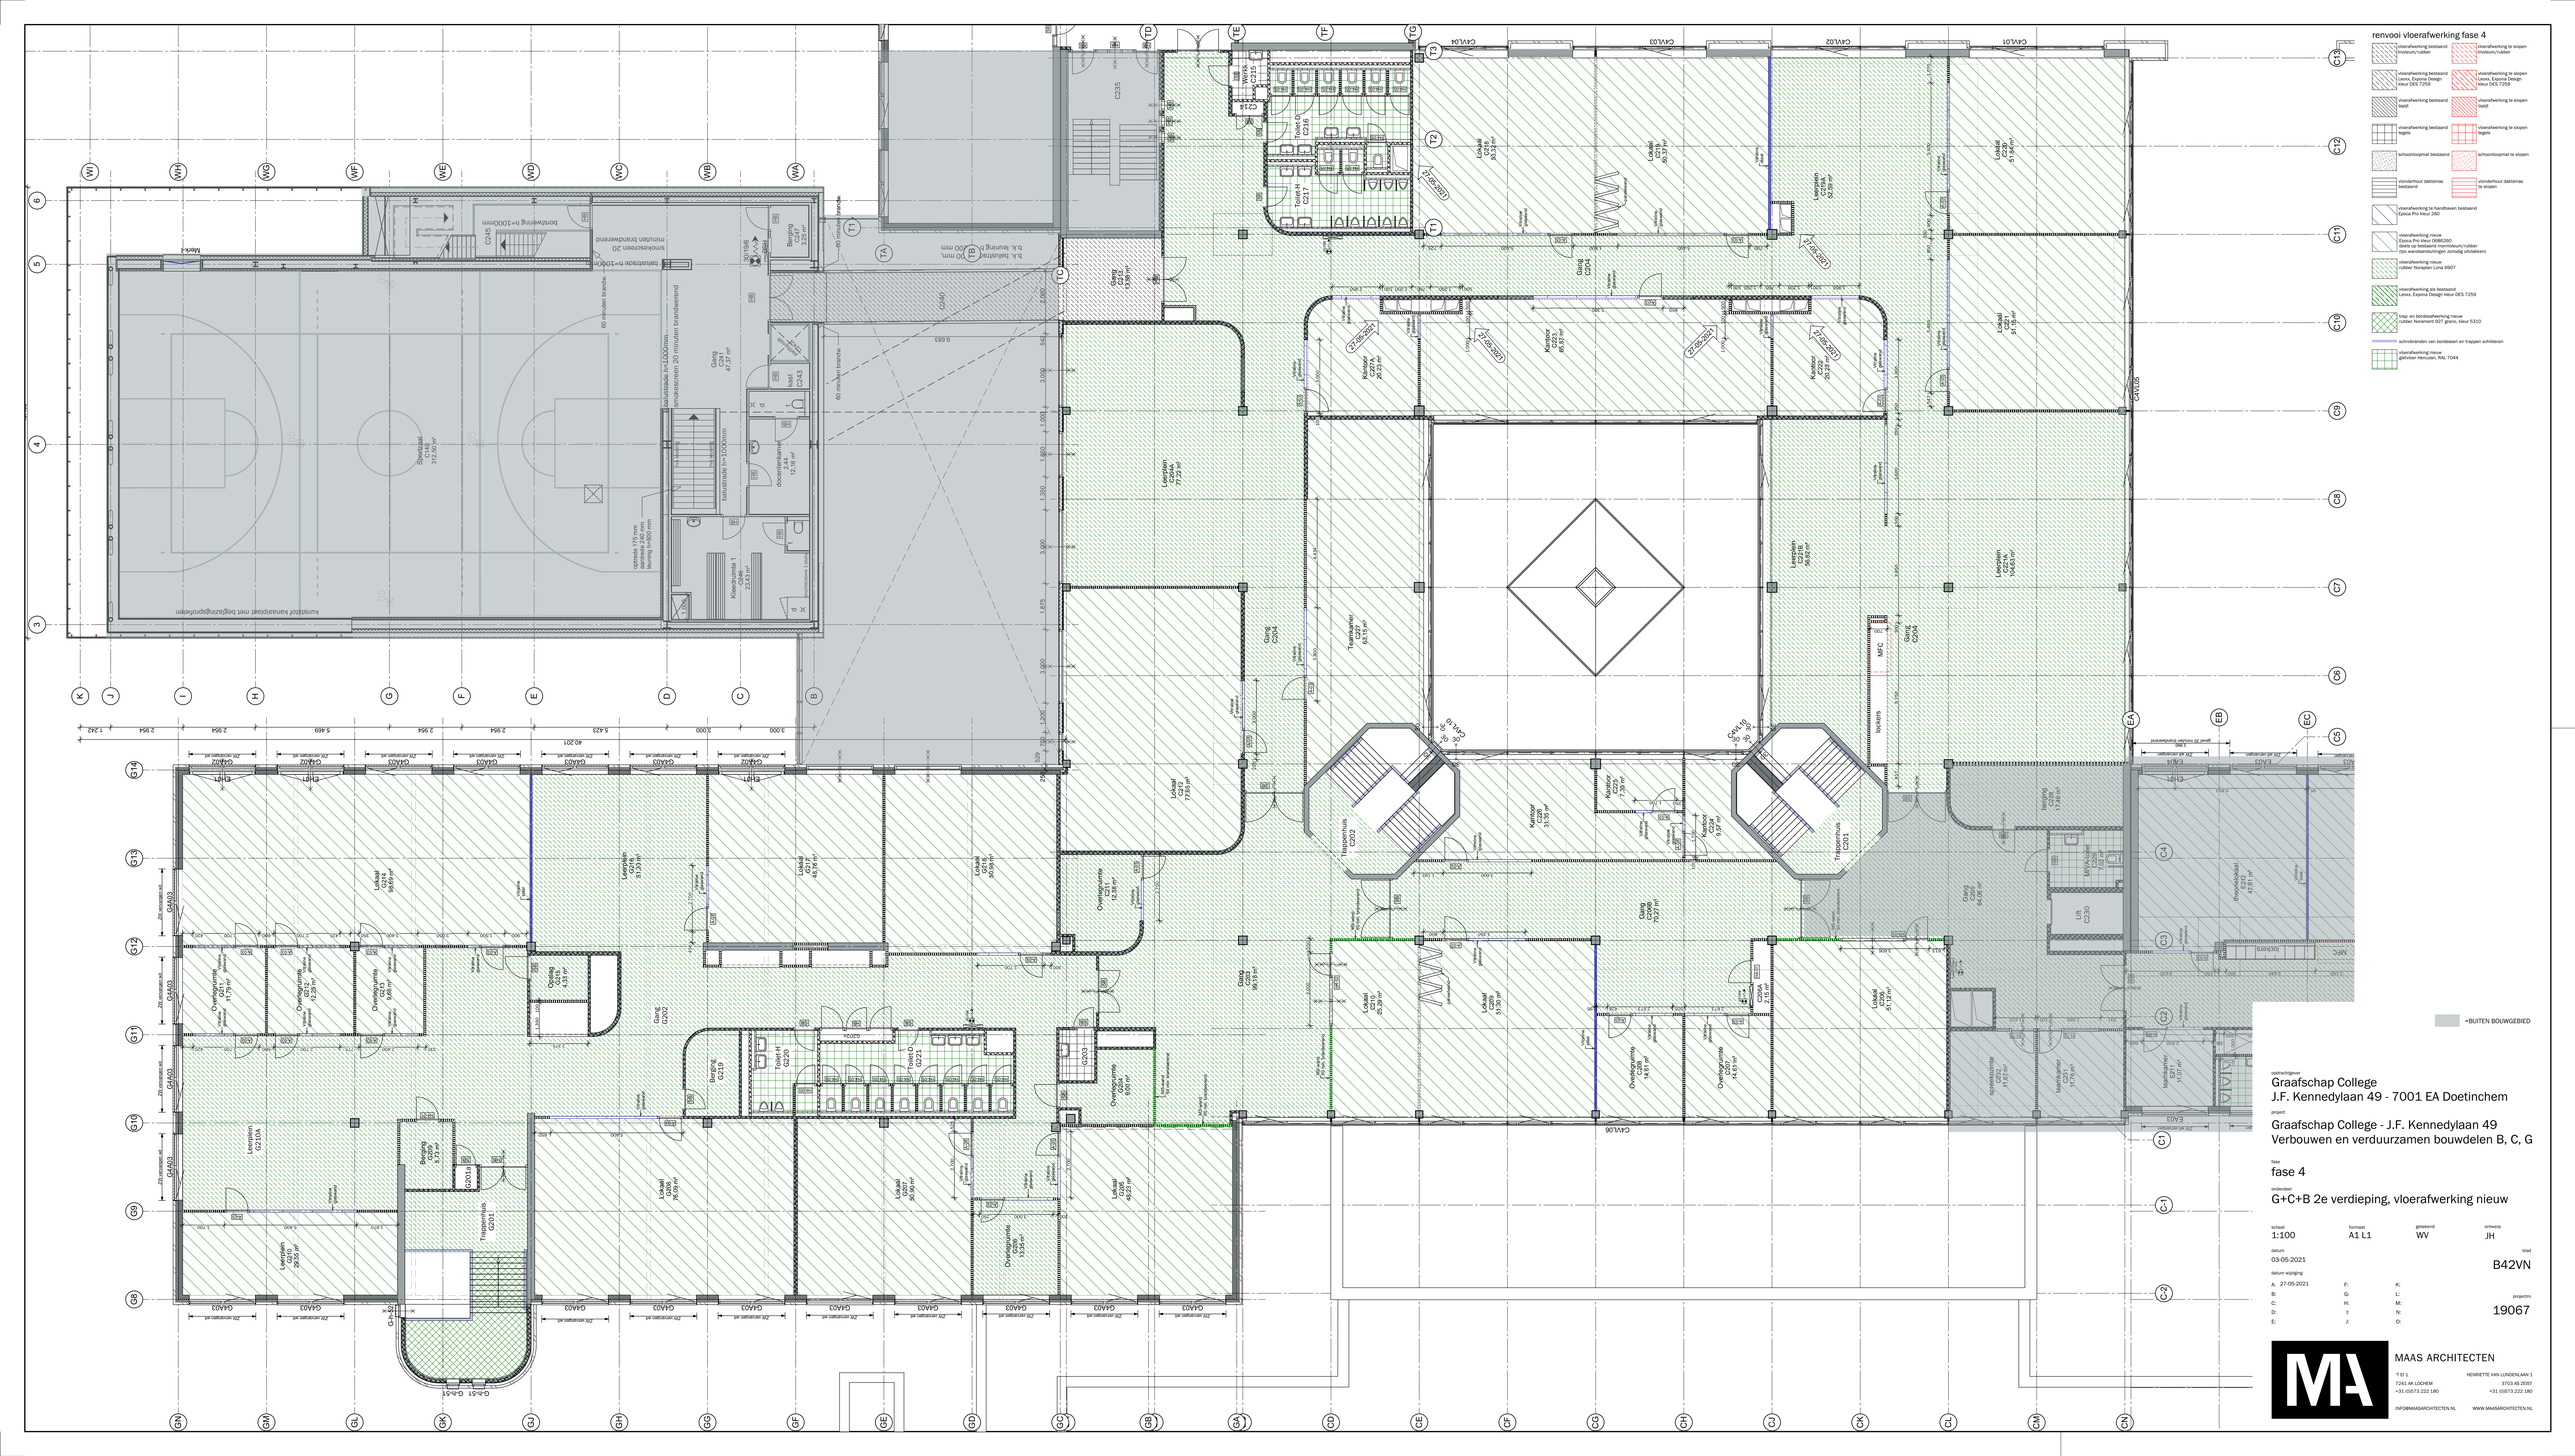

renvooi vloerafwerking fase 4
vloerafwerking bestaand linoleum/rubber
vloerafwerking te slopen linoleum/rubber
vloerafwerking bestaand Lexxx, Expona Design kleur DES 7259
vloerafwerking te slopen Lexxx, Expona Design kleur DES 7259
vloerafwerking bestaand textiel
vloerafwerking te slopen textiel
vloerafwerking bestaand tegels
vloerafwerking te slopen tegels
schoonloopmat bestaand
schoonloopmat te slopen
vloerafwerking te handhaven bestaand Epoca Pro kleur 260
vloerafwerking nieuw Epoca Pro kleur 0686260 (op bestaande marmoleum/rubber (zie vloerafwerkingen omvang uitsluiten)
vloerafwerking nieuw rubber Noraplan Lona 6907
vloerafwerking als bestaand Lexxx, Expona Design kleur DES 7259
trap- en bordesafwerking nieuw rubber Norament 927 grano, kleur 5310
schrobranden van bordessen en trappen schilderen
vloerafwerking nieuw gitmiker Hemzien, RAL 7044
=BUITEN BOUWGEBIED
opdrachtgever
Graafschap College
J.F. Kennedylaan 49 - 7001 EA Doetinchem
project
Graafschap College - J.F. Kennedylaan 49
Verbouwen en verduurzamen bouwdelen B, C, G
fase
fase 4
onderdeel
G+C+B 2e verdieping, vloerafwerking nieuw
schaal 1:100
formaat A1 L1
getekend WV
ontwerp JH
datum 03-05-2021
tekd B42VN
datum wijziging
A: 27-05-2021
projectnr. 19067
MAAS ARCHITECTEN
T El 1
7241 AK LOCHEM
+31 (0)573 222 180
INFO@MAASARCHITECTEN.NL
HENRIETTE VAN LUNDENLAAN 1
3703 AB ZEIST
+31 (0)573 222 180
WWW.MAASARCHITECTEN.NL