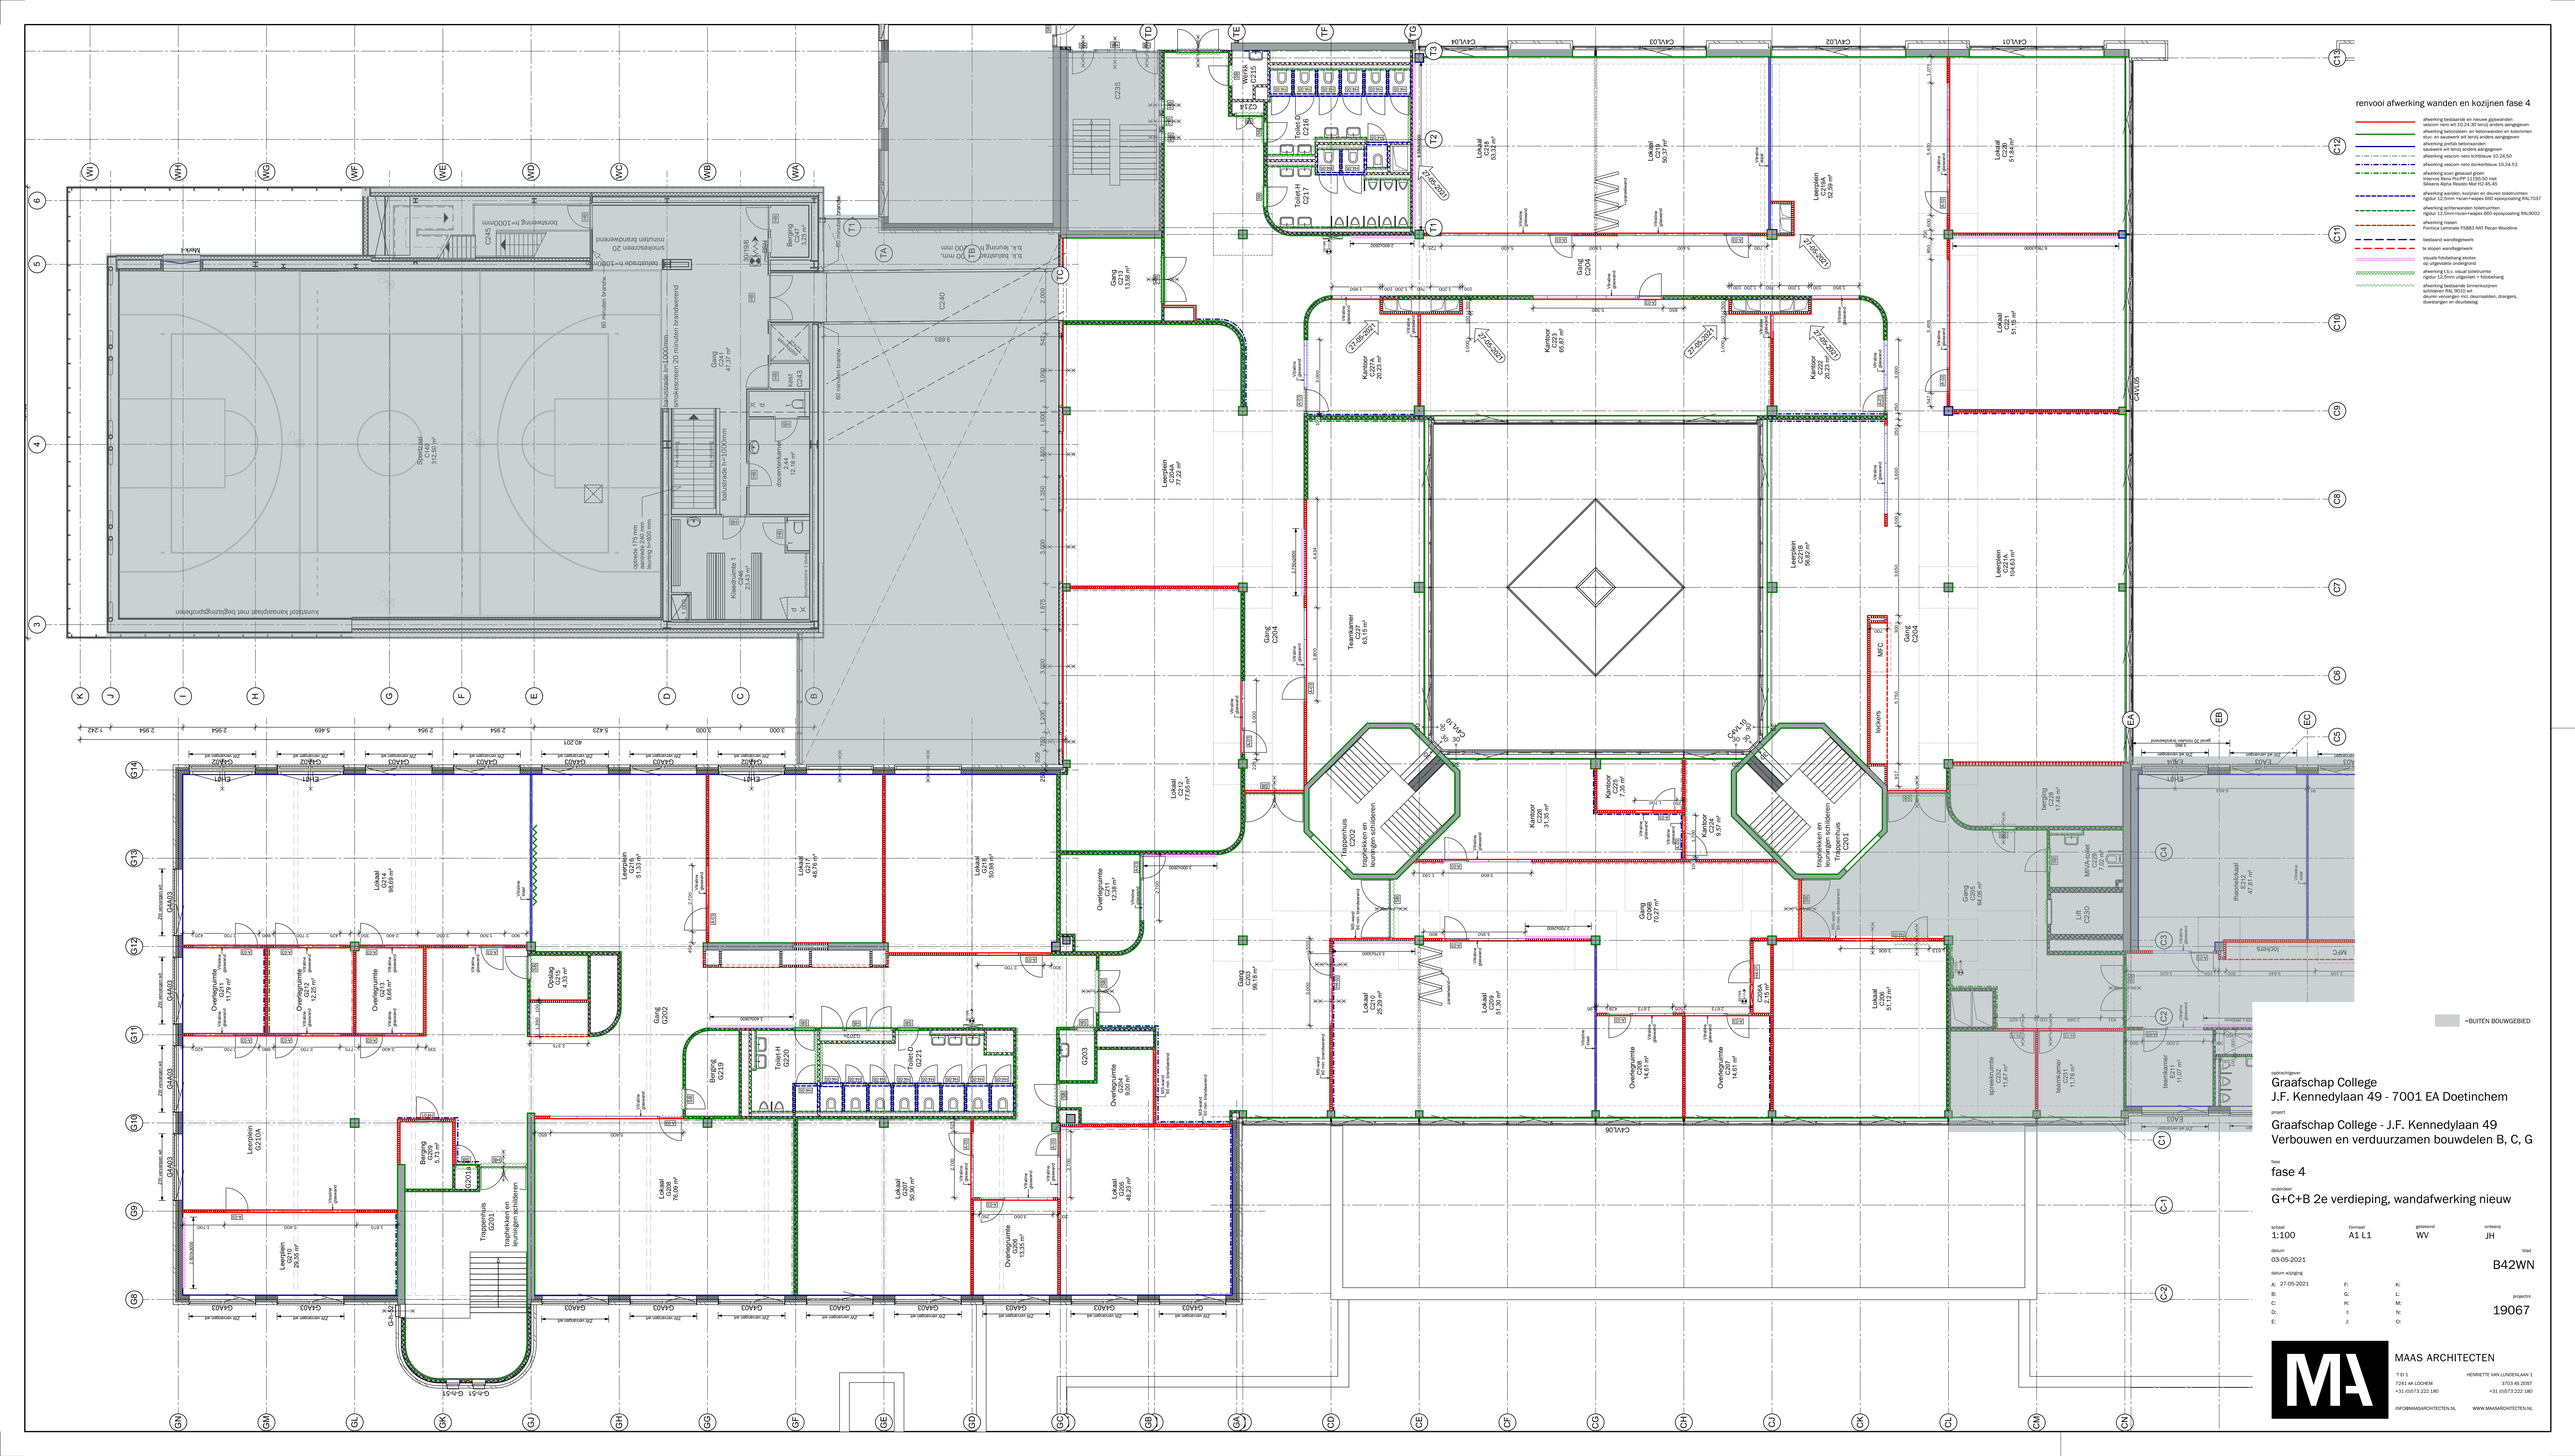

renvooi afwerking wanden en kozijnen fase 4
afwerking bestaande en nieuwe gipswanden
wisconi nero wit 10.24.50 tint1 anders aangegeven
afwerking betonsteen- en betonwanden en kolommen
sto- en isowerk wit tint1 anders aangegeven
afwerking prefab betonwanden
isowerk wit tint1 anders aangegeven
afwerking wisconi nero schildwax 10.24.50
afwerking wisconi nero donkerblauw 10.24.53
afwerking scan gesauzd groen
Interieur Revo Pro PF 11/195.50 met
Sikkens Alpha Resists Mat HZ.45.45
afwerking wanden, kozijnen en deuren tolerumtinten
rigidur 12,5mm +scan+waspas 660 epoxysealing RAL7037
afwerking achterwanden tolerumtinten
rigidur 12,5mm+scan+waspas 660 epoxysealing RAL9002
afwerking nissen
Formica Laminate FS883 NAT Pecan Woodline
bestaand wandtegelwerk
te stopen wandtegelwerk
visuals folzicheang ehotes
op uitgevlakte ondergrond
afwerking t.b.v. visual tolerumtinten
rigidur 12,5mm uitgevlakt + folzicheang
afwerking bestaande binnenkozijnen
schilderen RAL 9010 wit
deuren vervangen incl. deurmaatlen, drangers,
duwdangen en deurbeslag
=BUITEN BOUWGEBIED
opdrachtgever
Graafschap College
J.F. Kennedylaan 49 - 7001 EA Doetinchem
project
Graafschap College - J.F. Kennedylaan 49
Verbouwen en verduurzamen bouwdelen B, C, G
fase
fase 4
onderdeel
G+C+B 2e verdieping, wandafwerking nieuw
schaal 1:100
formaat A1 L1
getekend WV
ontwerp JH
datum 03-05-2021
tekd B42WN
datum wijziging
A: 27-05-2021
projectnr. 19067
MAAS ARCHITECTEN
T 0 1
7241 AK LOCHEM
+31 (0)573 222 180
INFO@MAASARCHITECTEN.NL
HENRIETTE VAN LUNDENLAAN 1
3703 AB ZEIST
+31 (0)573 222 180
WWW.MAASARCHITECTEN.NL