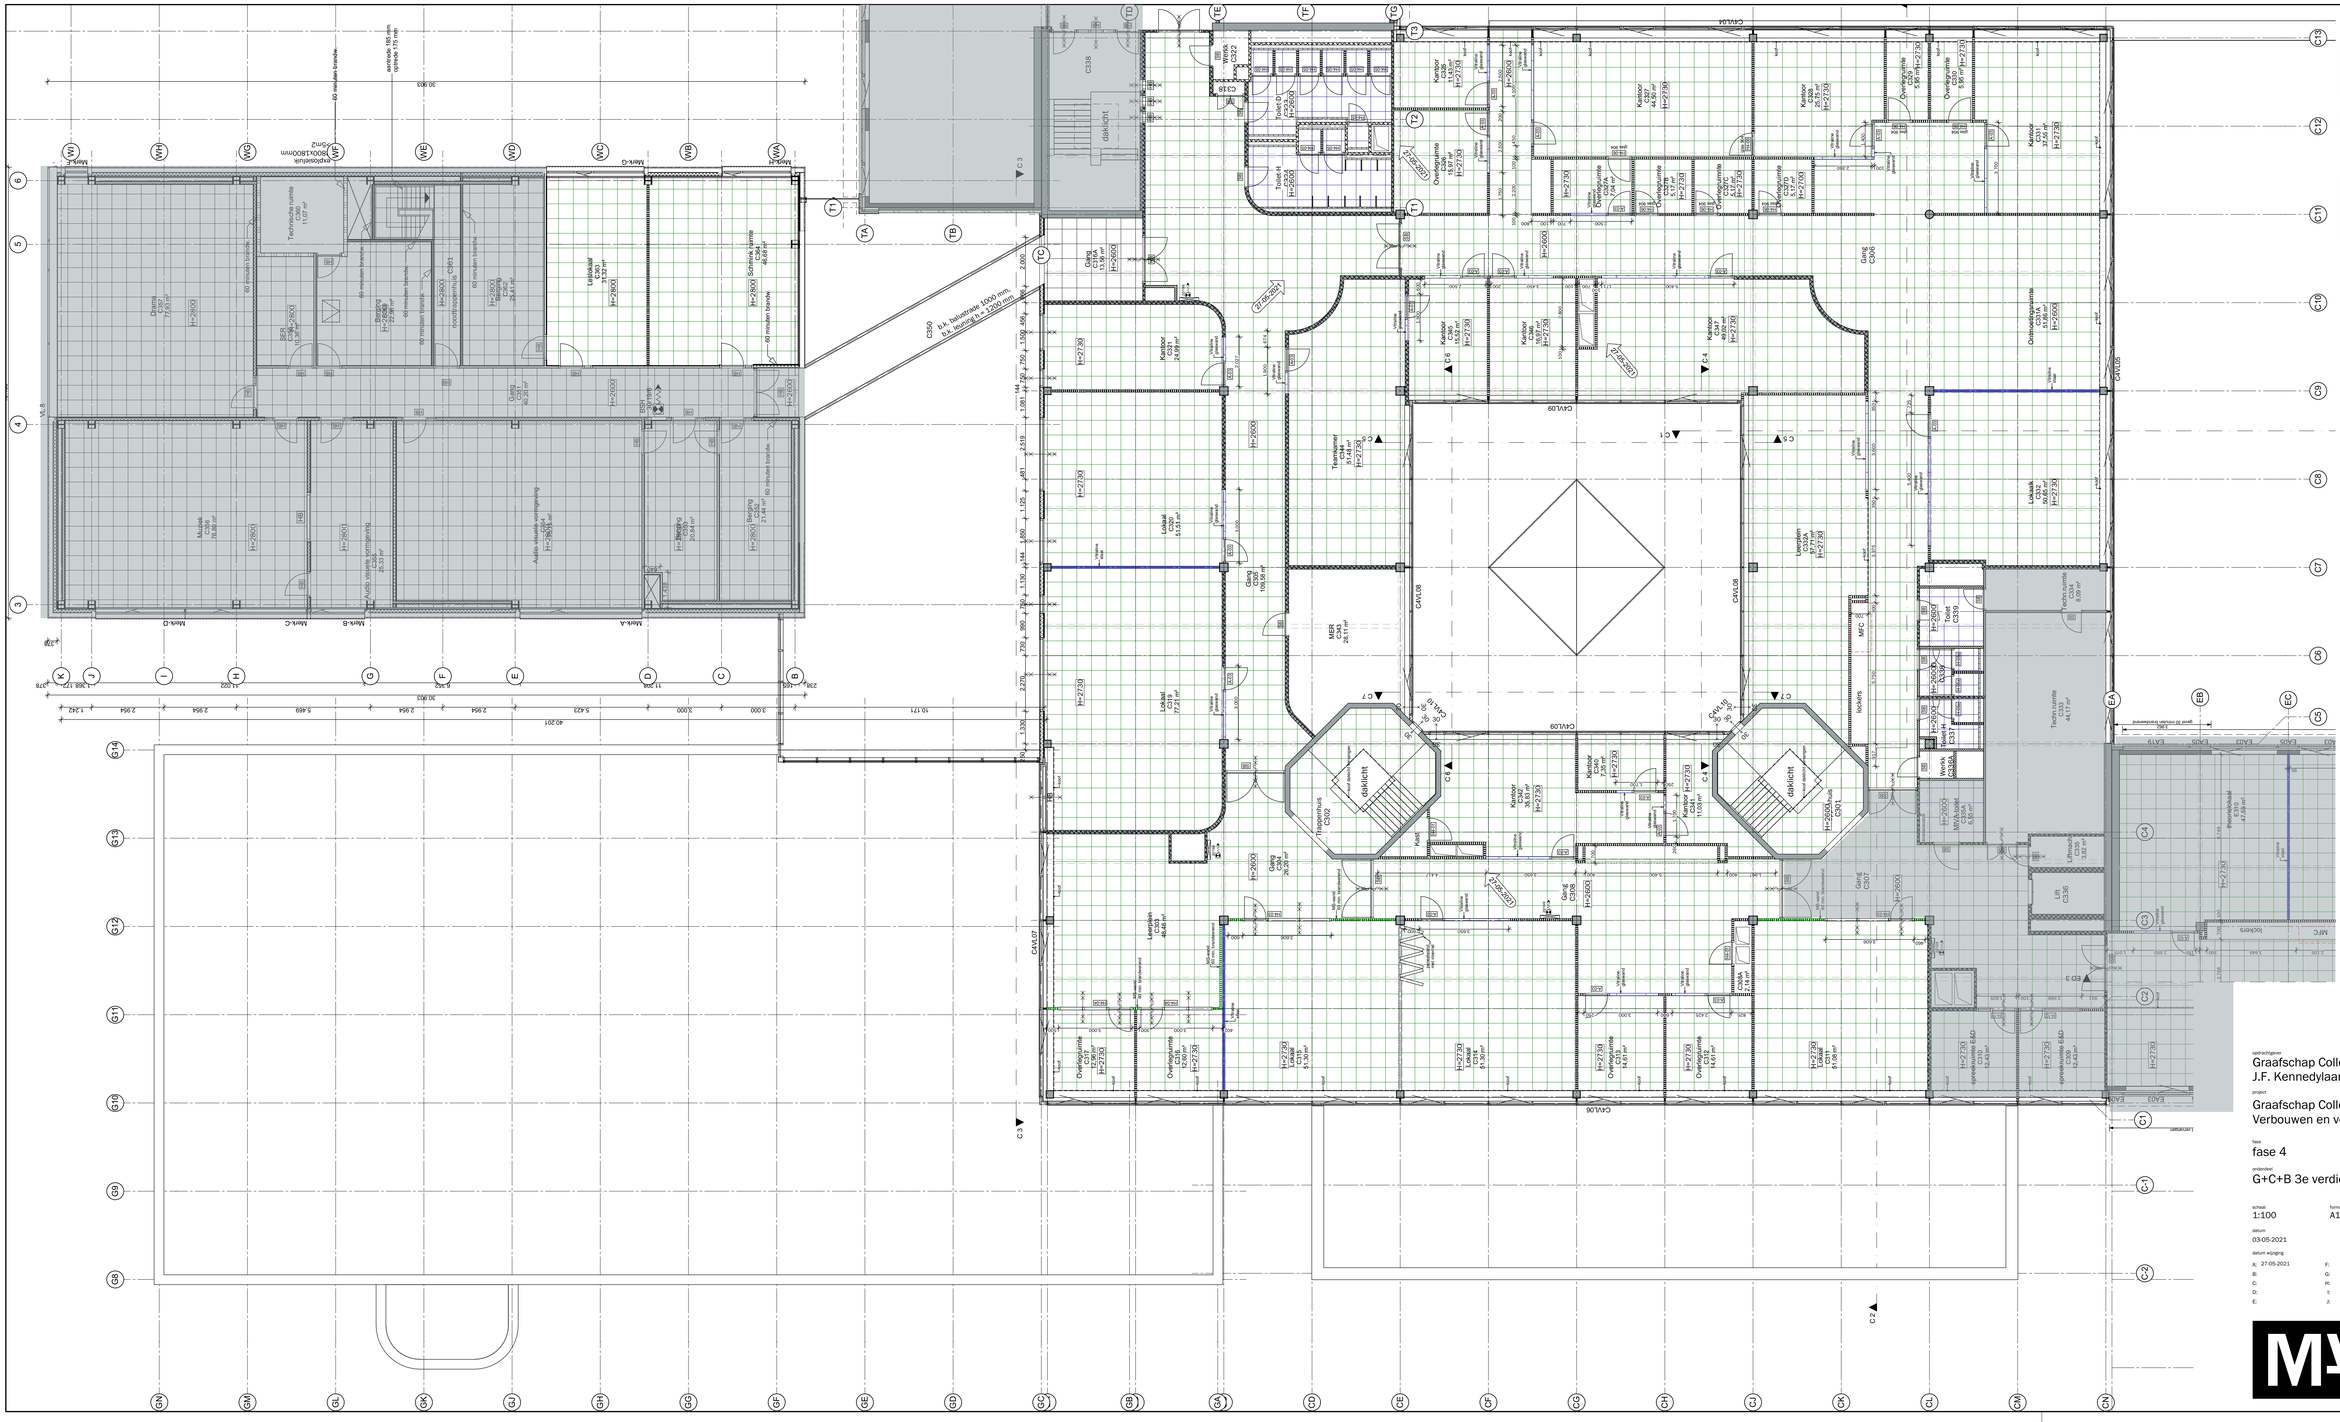

renvooi plafondafwerking fase 4
systeemplafond toegepast in hoogte als aangegeven
systeemplafond nieuw t.p.v. toiletruimten Rockfon Royal wit
systeemplafond nieuw i.v.m. HACCP-eisen Rockfon Hydrolaser wit
buitenplafond nieuw Plasterwood Rhombus Frame
H=2700
=BUITEN BOUWGEBIED
opdrachtgever
Graafschap College
J.F. Kennedylaan 49 - 7001 EA Doetinchem
project
Graafschap College - J.F. Kennedylaan 49
Verbouwen en verduurzamen bouwdelen B, C, G
fase
fase 4
onderdeel
G+C+B 3e verdieping, plafondafwerking nieuw
schaal
1:100
formaat
A1 L1
getekend
WV
ontwerp
JH
datum
03-05-2021
tekst
B43CN
datum wijziging
A: 27-05-2021
projectnr.
19067
MAAS ARCHITECTEN
T E I 1
7241 AK LOCHEM
+31 (0)573 222 180
HENRIETTE VAN LUNDENLAAN 1
3703 AB ZEIST
+31 (0)573 222 180
INFO@MAASARCHITECTEN.NL
WWW.MAASARCHITECTEN.NL