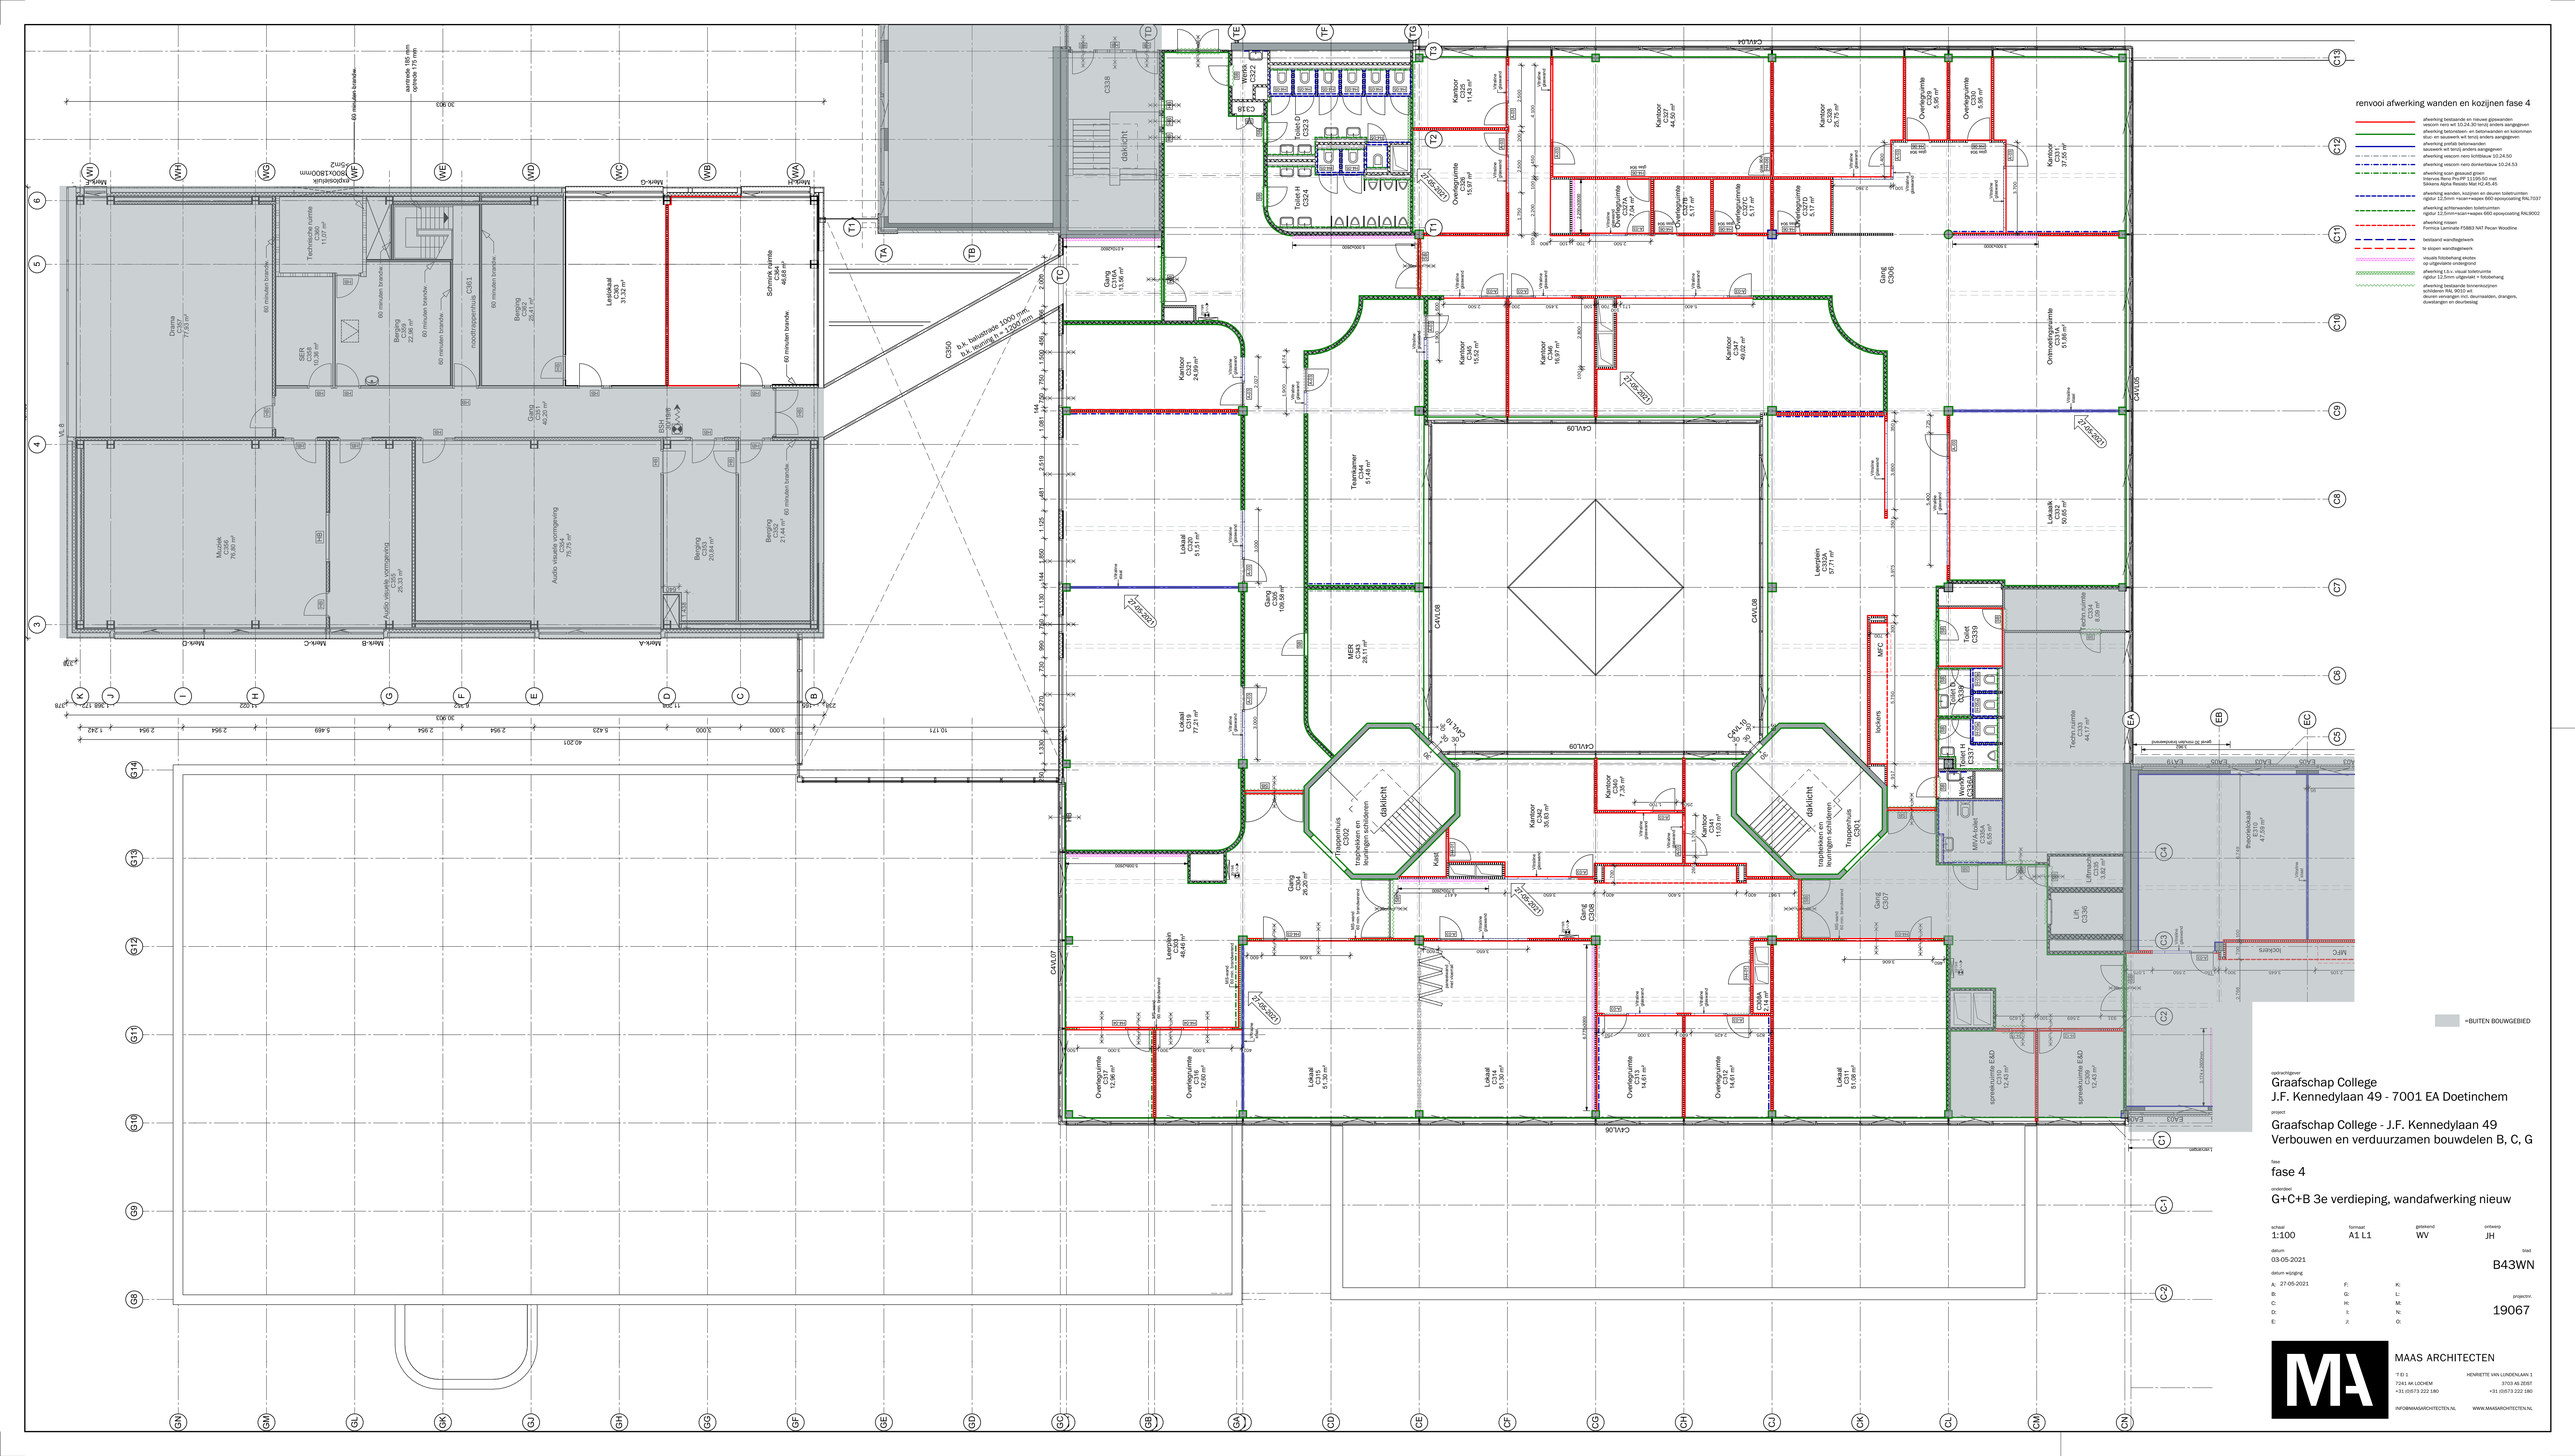


opdrachtgever

Graafschap College
J.F. Kennedylaan 49 - 7001 EA Doetinchem

project

Graafschap College - J.F. Kennedylaan 49
Verbouwen en verduurzamen bouwdelen B, C, G

fase

fase 4

onderdeel

G+C+B 3e verdieping, wandafwerking nieuw

schaal	formaat	getekend	ontwerp
1:100	A1 L1	WV	JH

datum
03-05-2021

tekst
B43WN

datum wijziging
A: 27-05-2021
B:
C:
D:
E:
F:
G:
H:
I:
J:
K:
L:
M:
N:
O:

projectnr.
19067

MAAS ARCHITECTEN
T 0 1
7241 AK LOCHEM
+31 (0)573 222 180
INFO@MAASARCHITECTEN.NL
HENRIETTE VAN LUNDENLAAN 1
3703 AB ZEIST
+31 (0)573 222 180
WWW.MAASARCHITECTEN.NL