

renvooi glas fase 4

- isolerend triple glas
3 x floatglas
- ◆


isolerend triple glas
2 x floatglas + 1 x veiligheidsglas
- ◆

isolerend triple glas
1 x floatglas + 2 x veiligheidsglas
- enkel glas
60 minuten brandwerend
- isolerend triple glas
30 minuten brandwerend
- ☀

zonwerend glas
- PT


geïsoleerd paneel
buitenplaat Trespa o.g.
- PE

geïsoleerd paneel
buitenplaat geëmailleerd hardglas:
6mm Colorbel nr. 64 v.z.v. 48mm PIR
en 0,8mm SV staalplaat bruut

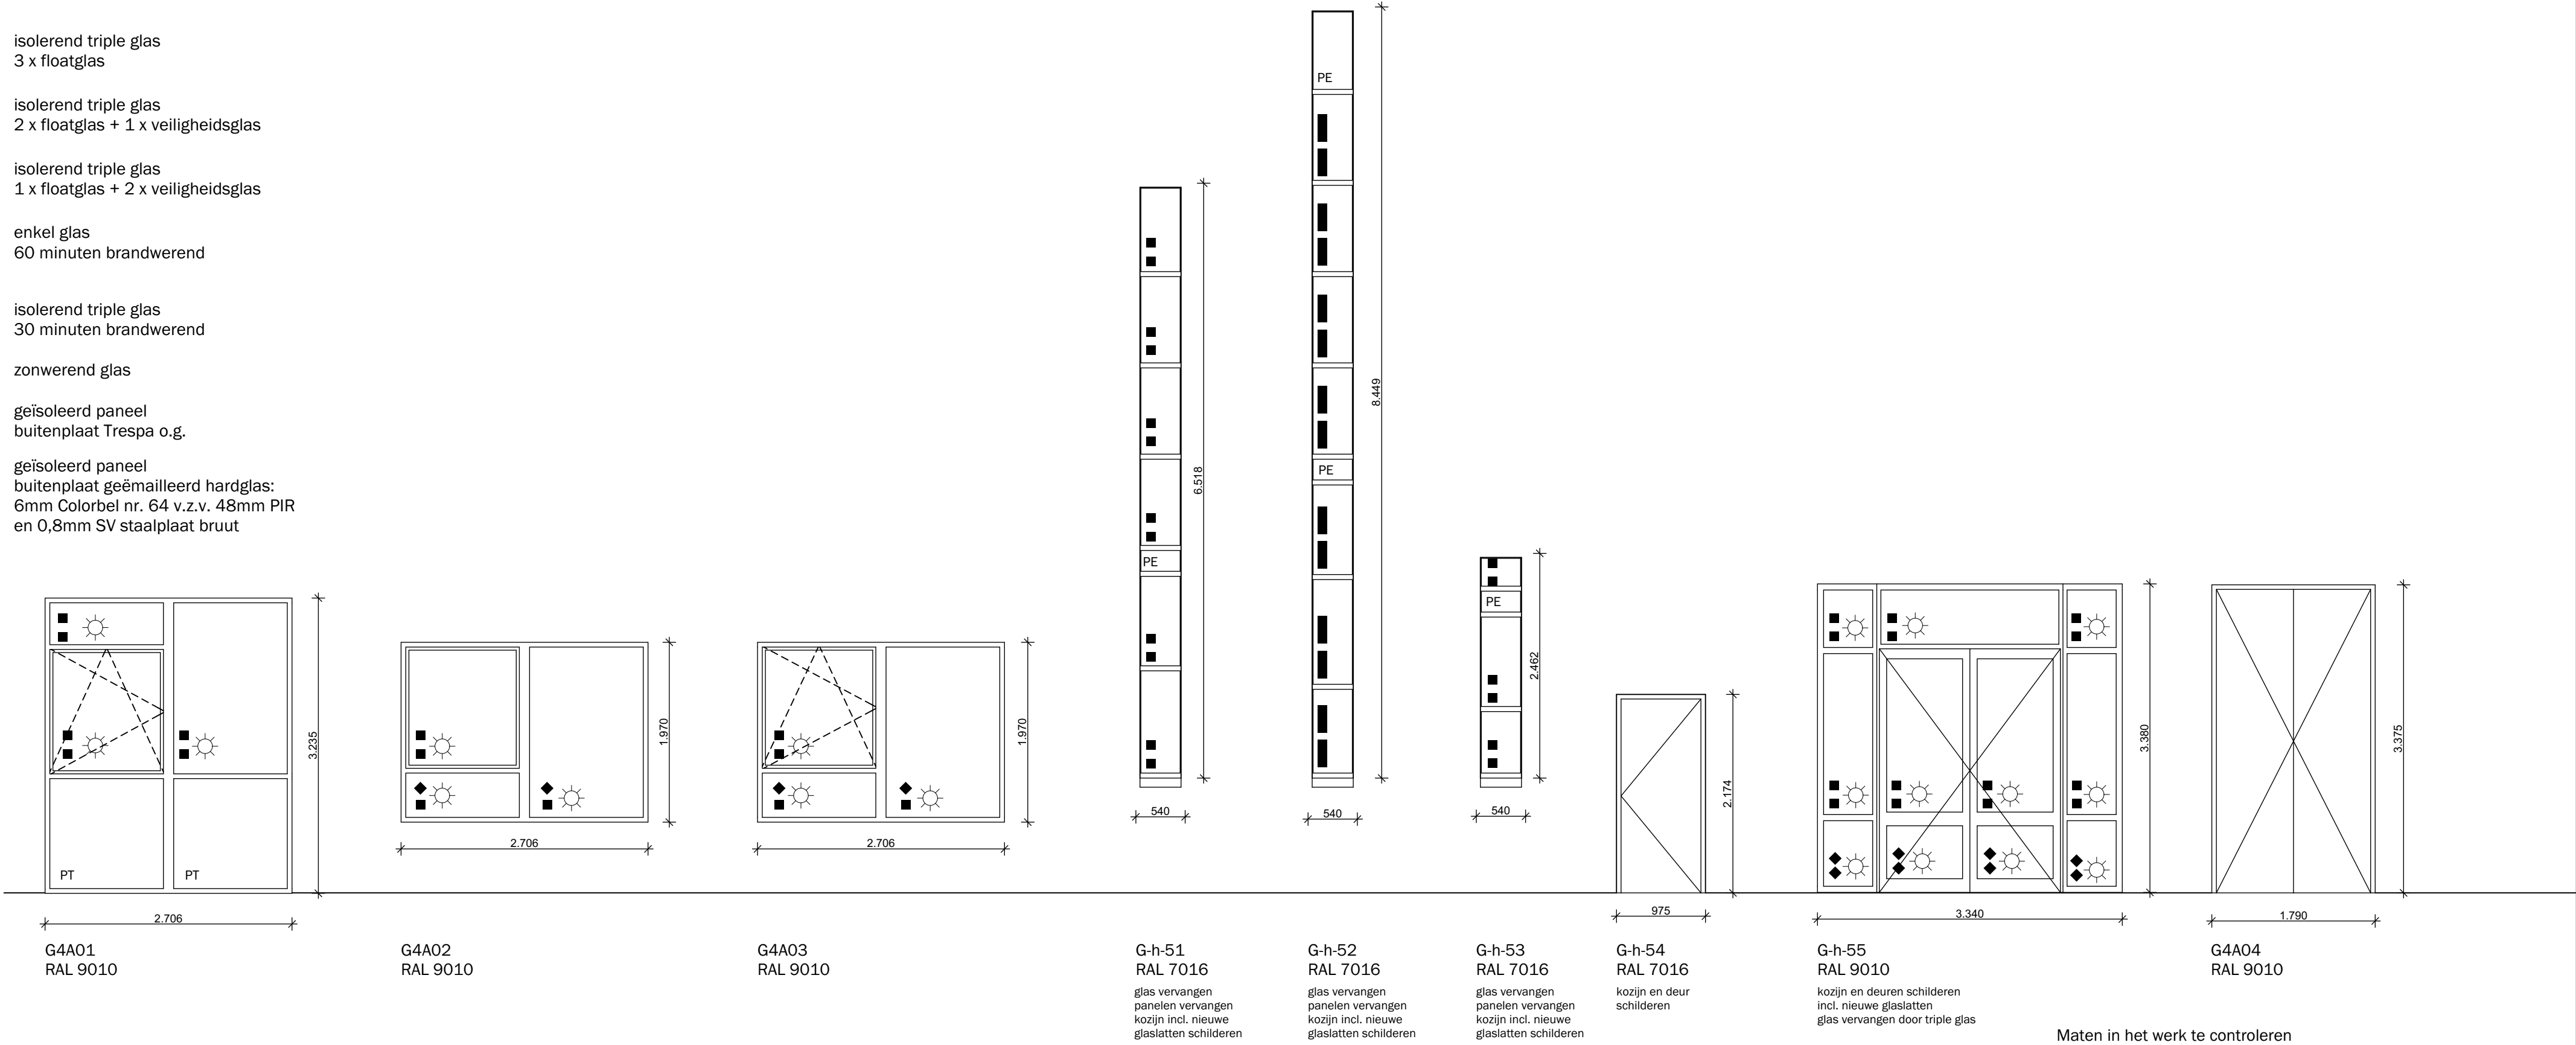

Maten in het werk te controleren

nieuwe buitenkozijnen

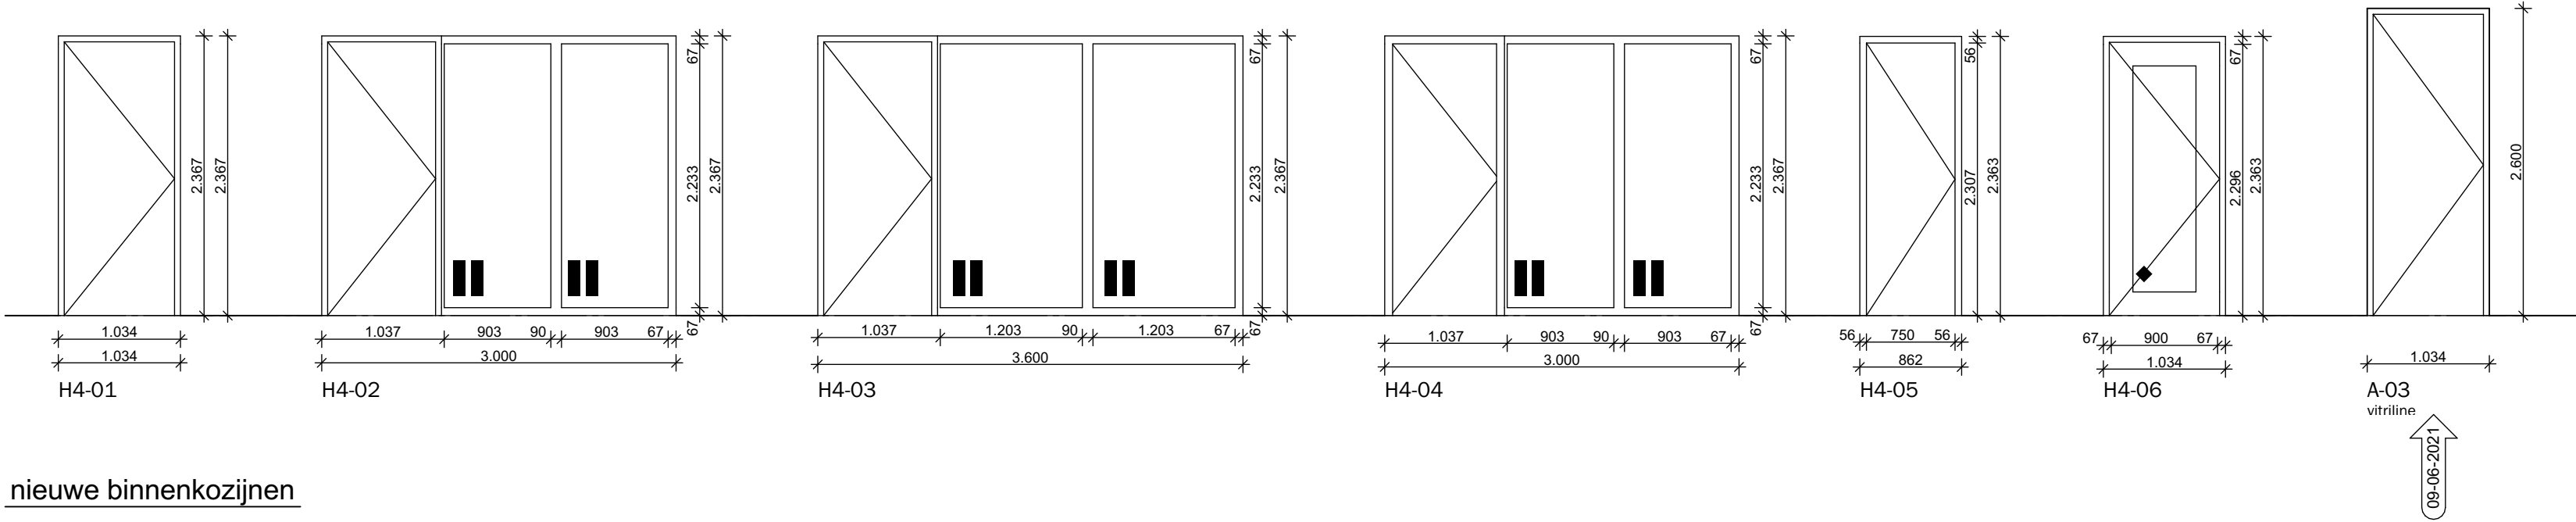

nieuwe binnenkozijnen

opdrachtgever

Graafschap College
J.F. Kennedylaan 49 - 7001 EA Doetinchem

project

Graafschap College - J.F. Kennedylaan 49
Verbouwen en verduurzamen bouwdelen B, C, G

fase

fase 4

onderdeel

G+C+B binnen- en buitenkozijnen, nieuw of gewijzigd

schaal

1:50

formaat

A2

getekend

WV

ontwerp

JH

datum

03-05-2021

datum wijziging

A: 27-05-2021
B: 09-06-2021
C:
D:
E:

F:

G:

H:

I:

J:

K:

L:

M:

N:

O:

blad

B4-KN

projectnr.

19067

MA

MAAS ARCHITECTEN

T El 1
7241 AK LOCHEM
+31 (0)573 222 180

HENRIETTE VAN LUNDENLAAN 1
3703 AS ZEIST
+31 (0)573 222 180

INFO@MAASARCHITECTEN.NL

WWW.MAASARCHITECTEN.NL