
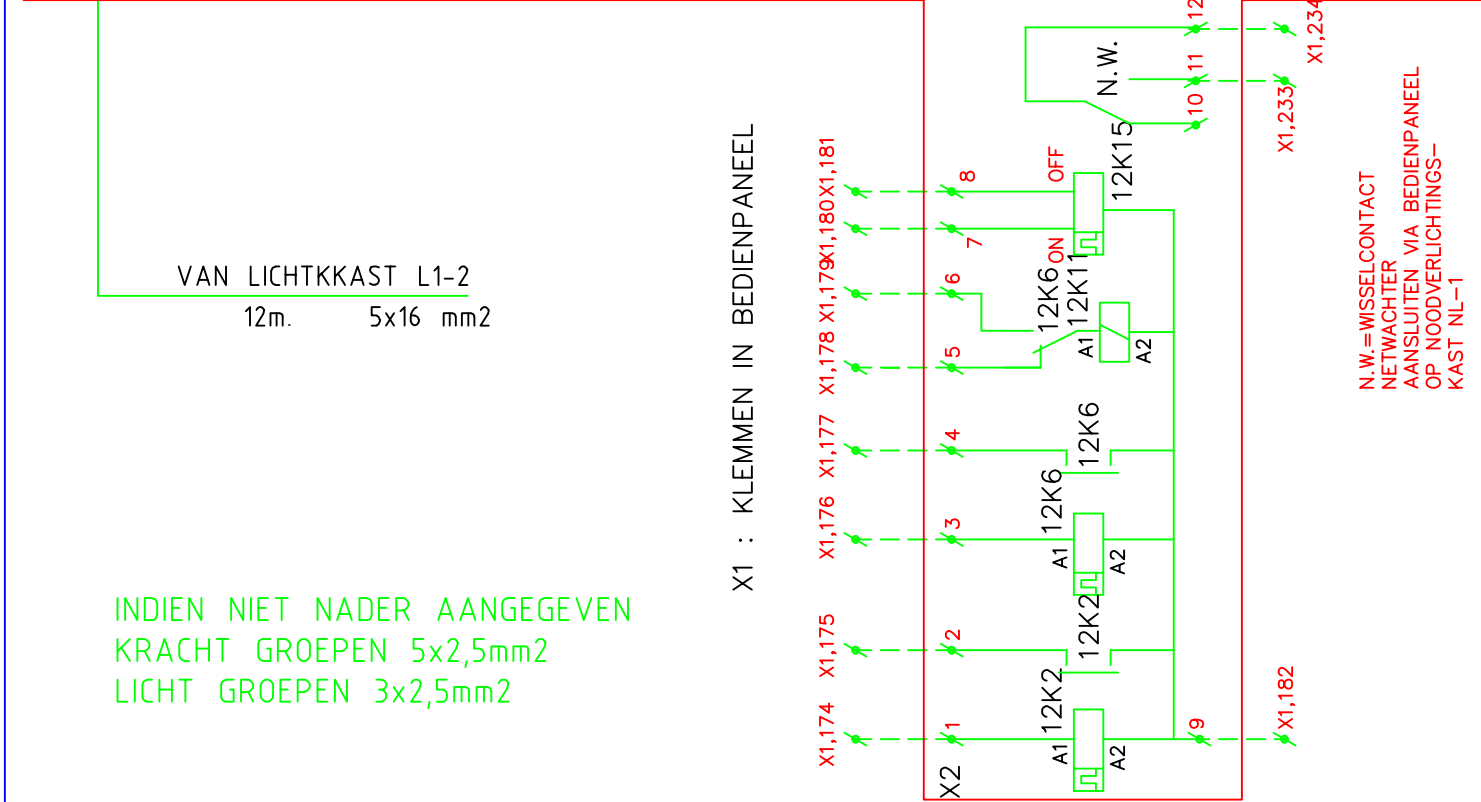


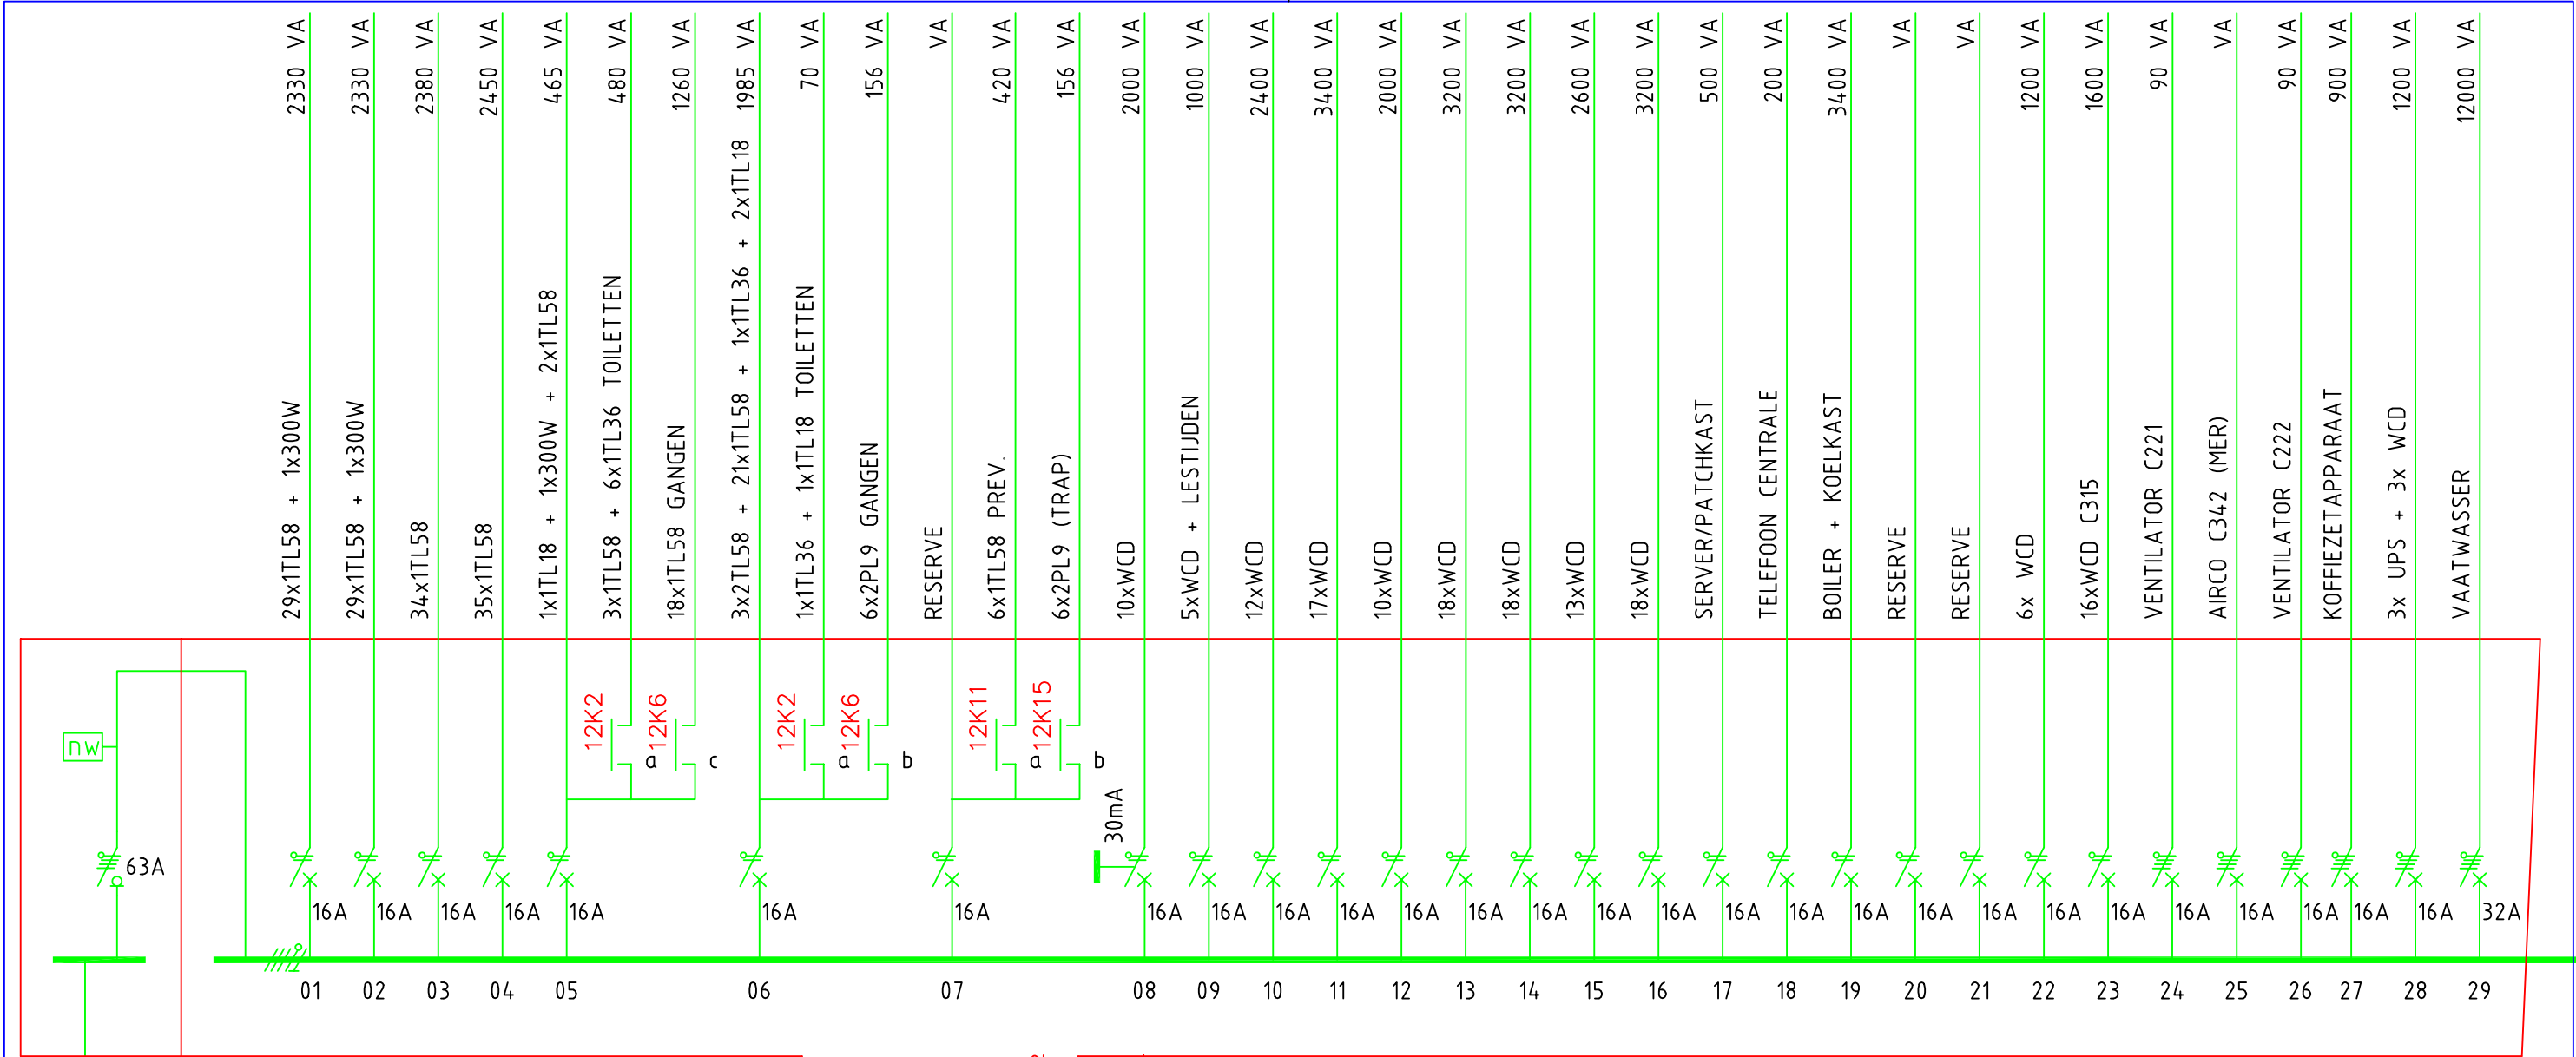

INDIEN NIET NADER AANGEGEVEN
KRACHT GROEPEN 5x2,5mm2
LICHT GROEPEN 3x2,5mm2

VAN LICHTKAST L1-2
12m. 5x16 mm2

X1 : KLEMMEN IN BEDIENPANEEL


N.W. = WISSELCONTACT
NETWACHTER
AANSLUITEN VIA BEDIENPANEEL
OP NOODVERLICHTINGS-
KAST NL-1

Pragma-F
Ik = 11 KA
750 x 550 x 182

AANGESLOTEN VERMOGEN CA. 37,152 kVA
GELIJKTIJDIG VERMOGEN CA. 22,291 kVA

L1-3

REVISIE

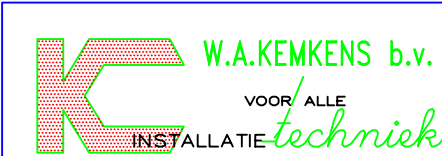

GRAAFSCHAP COLLEGE &
CENTRUM VAKOPLEIDING, DOETINCHEM

Getekend : JK

Projektnr.: 95-001

Datum : 04-11-96

Gewijzigd : 16-02-98

Blad:

E-22/6A

CENTRUM 3E VERDIEPING

LICHTKAST L1-3