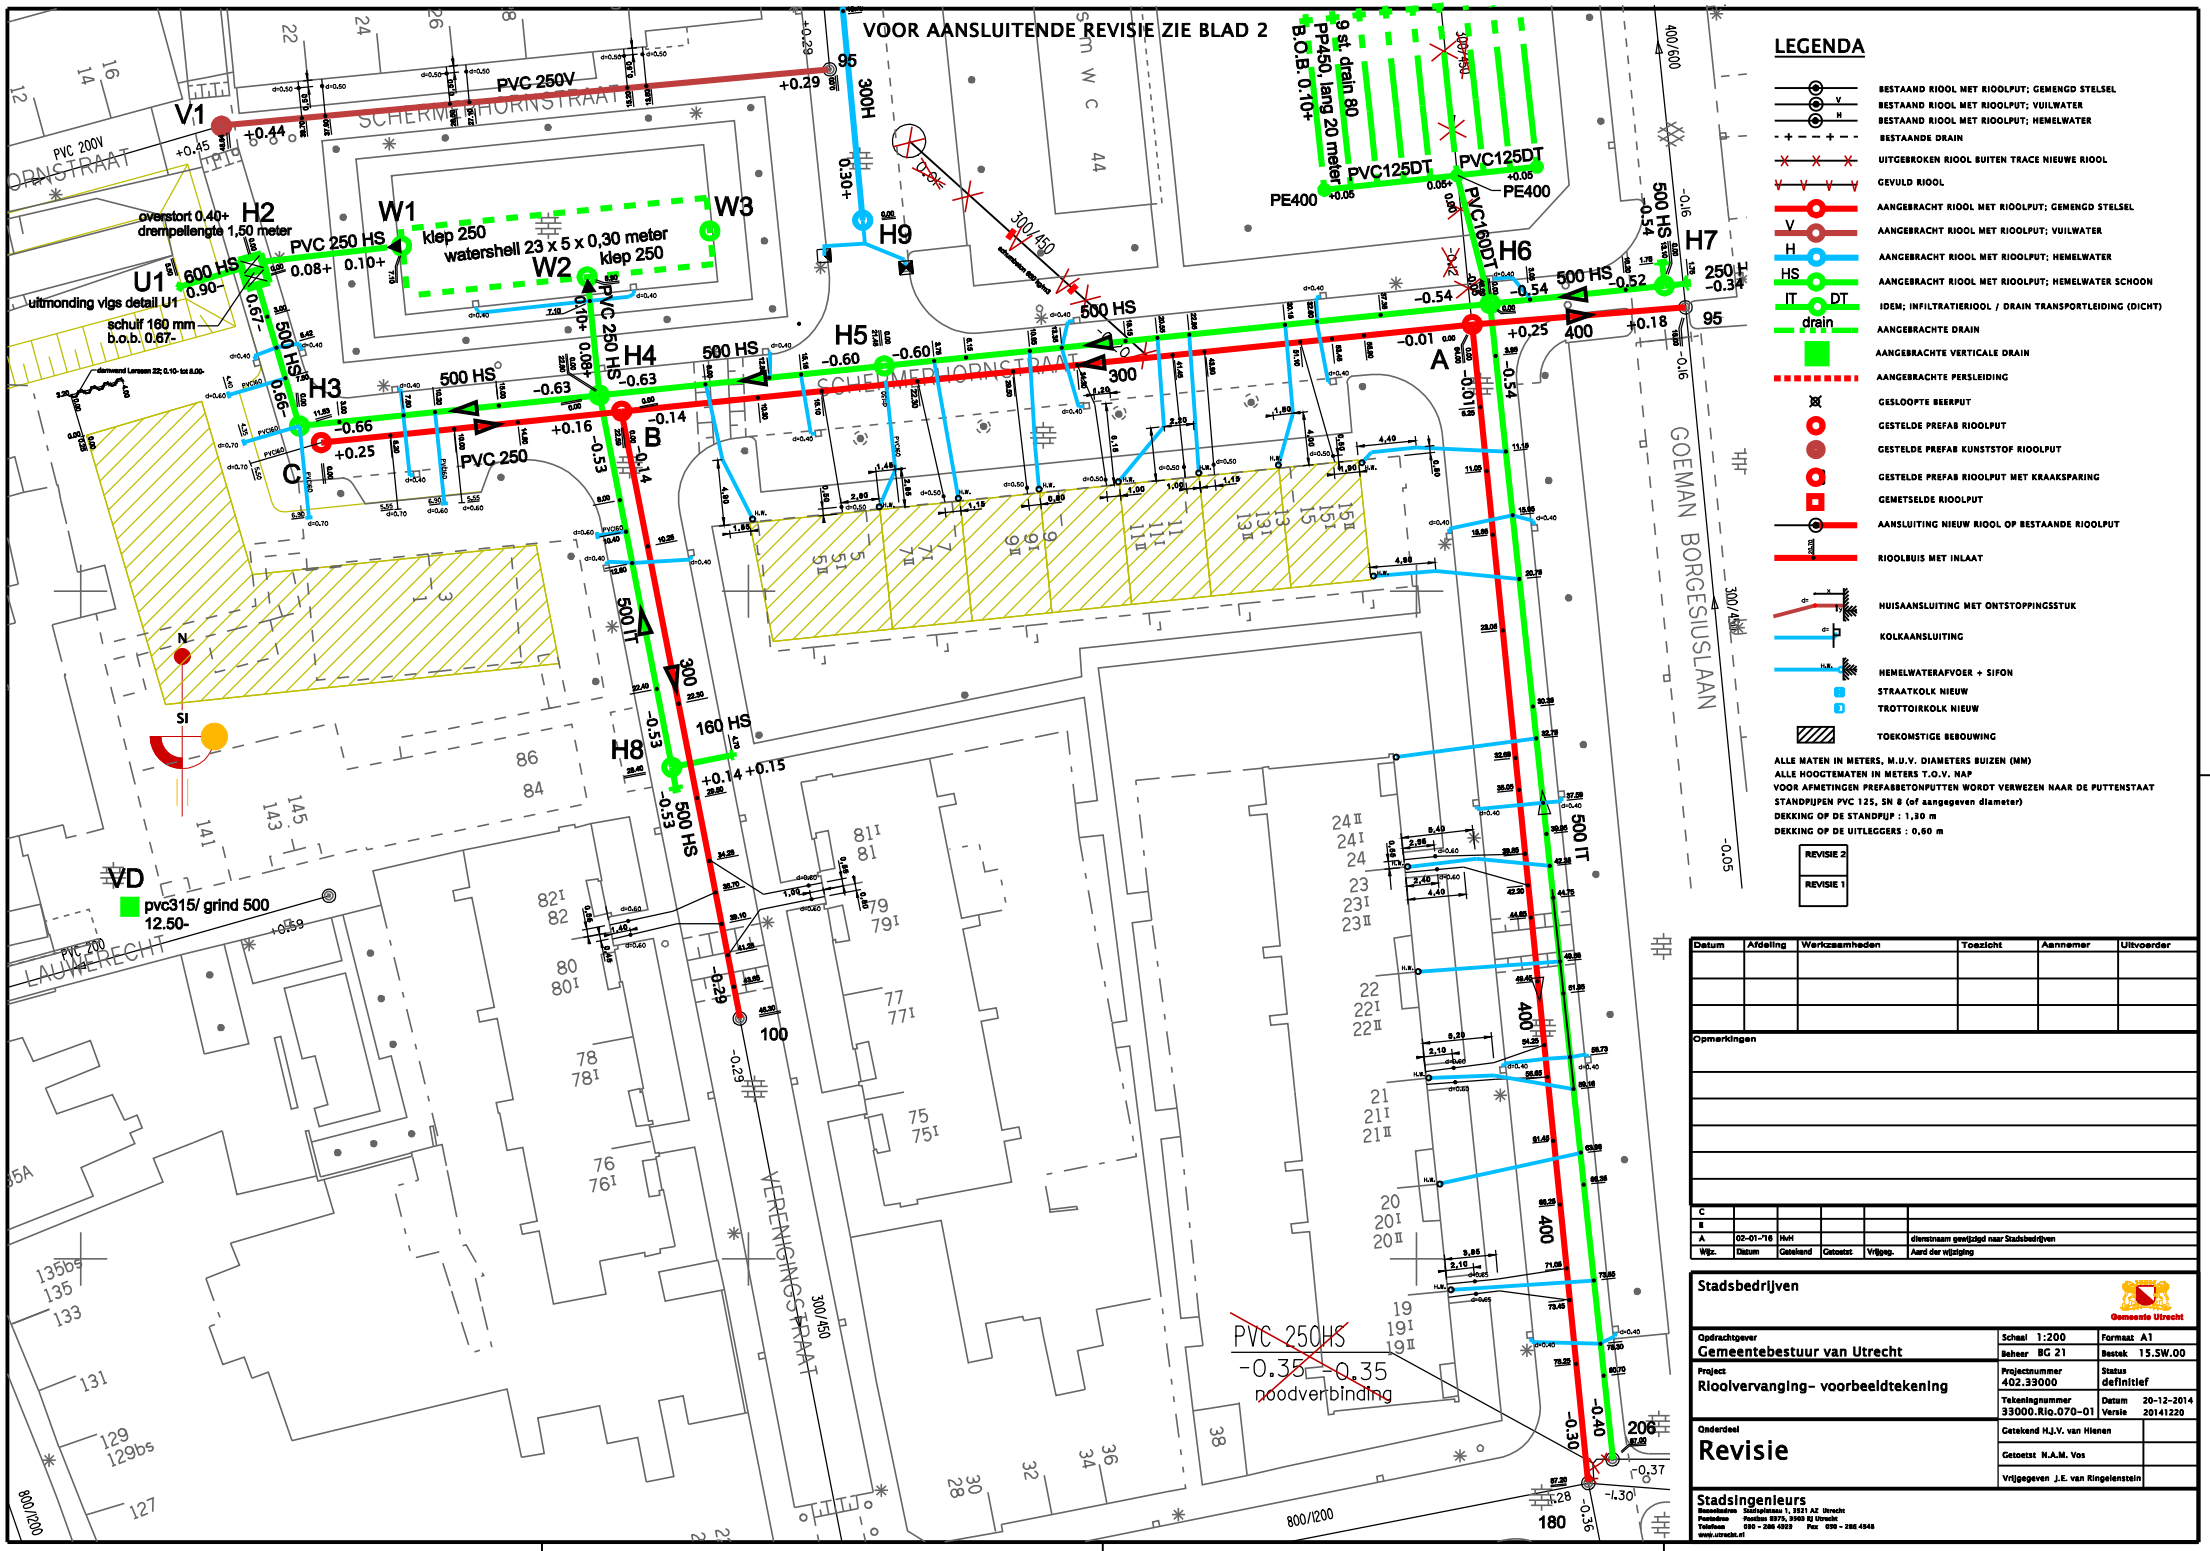

LEGENDA

- BESTAAND RIOOL MET RIOOLPUT; GEMENGD STELSEL
- BESTAAND RIOOL MET RIOOLPUT; VUILWATER
- BESTAAND RIOOL MET RIOOLPUT; HEMELWATER
- BESTAANDE DRAIN
- UITGEBROKEN RIOOL BUITEN TRACE NIEUWE RIOOL
- GEVULD RIOOL
- AANGEBRACHT RIOOL MET RIOOLPUT; GEMENGD STELSEL
- AANGEBRACHT RIOOL MET RIOOLPUT; VUILWATER
- AANGEBRACHT RIOOL MET RIOOLPUT; HEMELWATER
- AANGEBRACHT RIOOL MET RIOOLPUT; HEMELWATER SCHOON
- IDEM; INFILTRATIERIOOL / DRAIN TRANSPORTLEIDING (DICHT)
- AANGEBRACHTE DRAIN
- AANGEBRACHTE VERTICALE DRAIN
- AANGEBRACHTE PERSLEIDING
- GESLOOPTE BEERPUT
- GESTELDE PREFAB RIOOLPUT
- GESTELDE PREFAB KUNSTSTOF RIOOLPUT
- GESTELDE PREFAB RIOOLPUT MET KRAAKSPARING
- GEMETSELDE RIOOLPUT
- AANSLUITING NIEUW RIOOL OP BESTAANDE RIOOLPUT
- RIOOLBUIS MET INLAAT
- HUISAANSLUITING MET ONTSTOPPINGSSTUK
- KOLKAANSLUITING
- HEMELWATERAFVOER + SIFON
- STRAATKOLK NIEUW
- TROTTOIRKOLK NIEUW
- TOEKOMSTIGE BEBOUWING

ALLE MATEN IN METERS, M.U.V. DIAMETERS BUIZEN (MM)
ALLE HOOGTEMATEN IN METERS T.O.V. NAP
VOOR AFMETINGEN PREFABBETONPUTTEN WORDT VERWEZEN NAAR DE PUTTENSTAAT
STANDPIJPEN PVC 125, SN 8 (of aangegeven diameter)
DEKKING OP DE STANDPIJP : 1,30 m
DEKKING OP DE UITLEGGERS : 0,60 m

REVISIE 2
REVISIE 1

Datum	Afdeling	Werkzaamheden	Toezicht	Aannemer	Uitvoerder

Opmerkingen

C					
B					
A	02-01-'16	HvH			dienstnaam gewijzigd naar Stadsbedrijven
Wijz.	Datum	Getekend	Getoetst	Vrijgeg.	Aard der wijziging

Stadsbedrijven

Gemeente Utrecht

Opdrachtgever: Gemeentebestuur van Utrecht	Schaal 1:200	Formaat A1
	Beheer BC 21	Bestek 15.SW.00
Project: Rioolvervanging- voorbeeldtekening	Projectnummer 402.33000	Status definitief
	Tekeningnummer 33000.Rio.070-01	Datum 20-12-2014 Versie 20141220
Onderdeel: Revisie	Getekend H.J.V. van Hienen	
	Getoetst N.A.M. Vos	
	Vrijgegeven J.E. van Ringelenstein	

Stadsingenieurs
Bezoekadres Stadsplateau 1, 3521 AZ Utrecht
Postadres Postbus 8575, 3503 RJ Utrecht
Telefoon 030 - 286 4929 Fax 030 - 286 4548
www.utrecht.nl

W:\BW\BBL\VRE\Diekering basisdocumenten\REVISIE\Voorbeeld Revisie Riolering