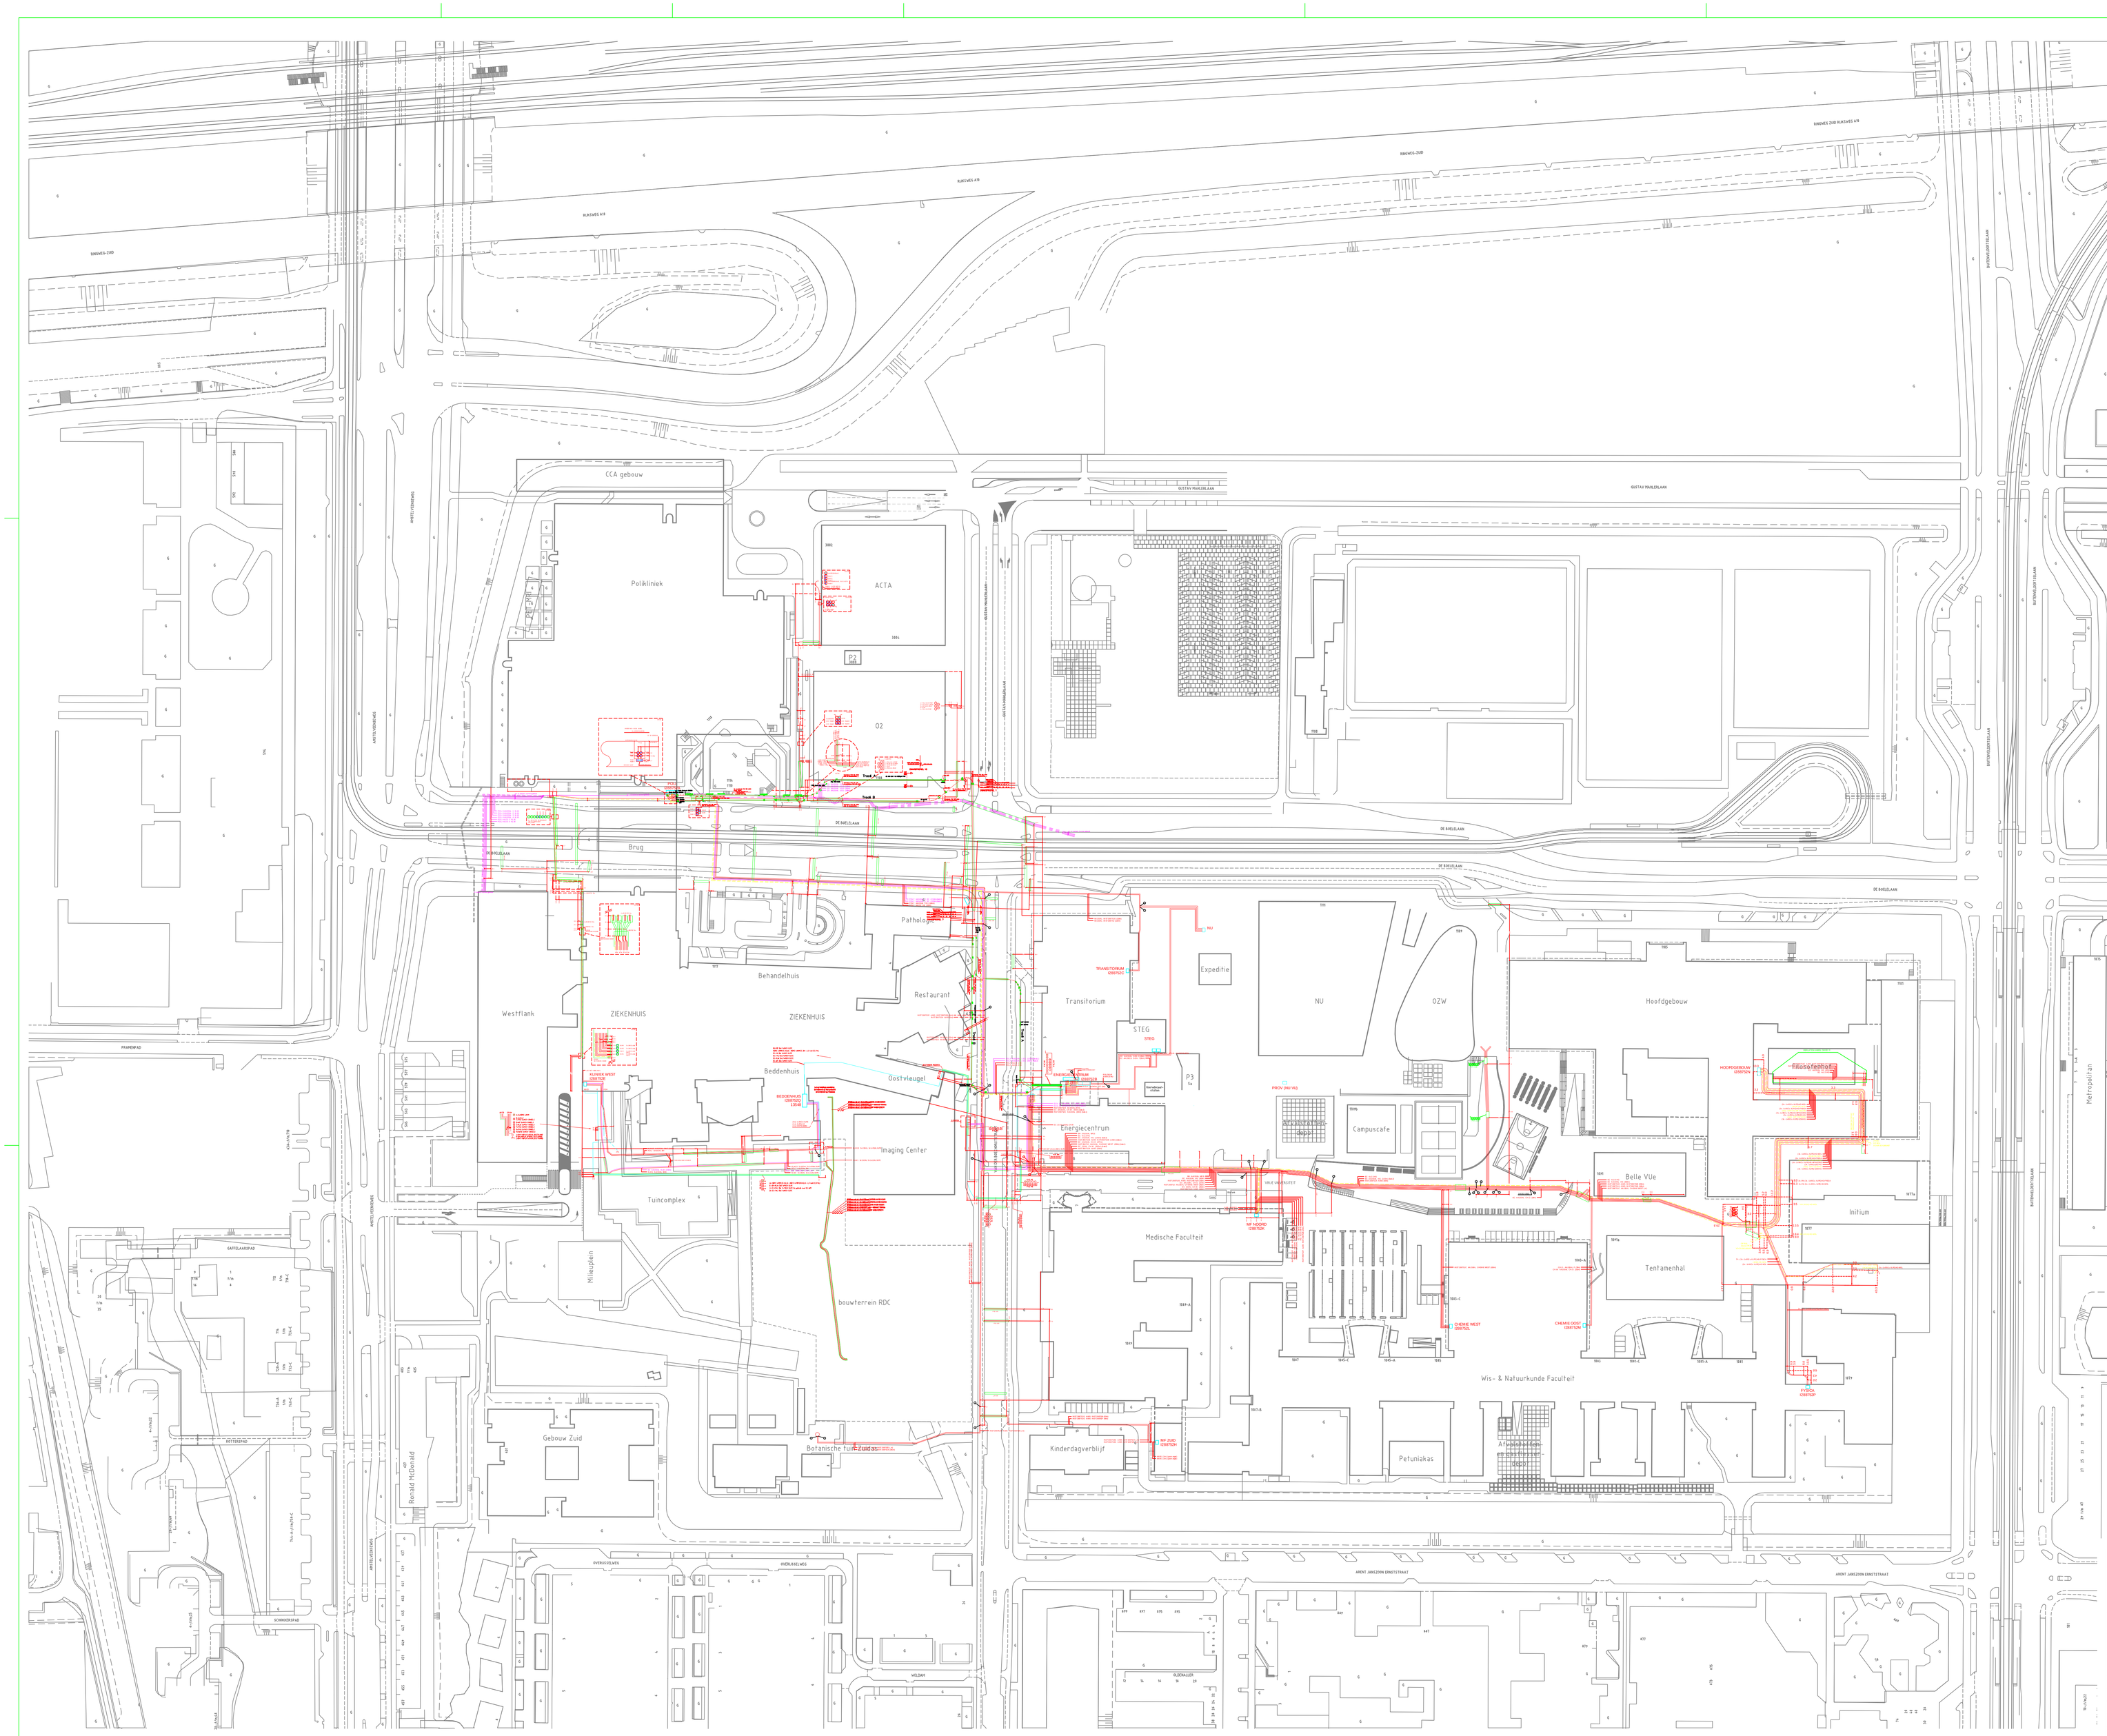

LEGENDA

- 10 kV kabel
- Mantelbuis ø200 Rood Ribbebuis
- Mantelbuis ø160 Rood Ribbebuis
- Mantelbuis ø50 Groen Ribbebuis
- Mantelbuis ø200 Rood PVC grijs
- Mantelbuis ø160 Rood PVC grijs
- Hoogte binnen onderkant mantelbuis

Legenda
Kabel buiten bedrijf

Legenda	Type mof	
1	ABB	Kabeldon oliemof
2	Onbekend	Teermof
3	Smoe 63923	Raychem
4	Raychem	Overgangsmof
5	Raychem	Reparatiemof

VU VRIJE UNIVERSITEIT AMSTERDAM
Facilitair Campus Organisatie (FCO)
De Boelelaan 2105, 1081 HV Amsterdam

Energiecentrum
Van der Boechorststraat 5
1081 BT Amsterdam
telefoon. 020 - 59 85810
Fax. 020 - 59 85817

VU medisch centrum

Gebouw : VU-campus

Lokatie : Terrein

Inhoud : HS/MS-kabels

Rev.	Datum	Bedrijf	Omschrijving
0	16-02-2006	VU A'dam	-
H	23-05-2017	VU A'dam	Wijziging kabels EC-BH
I	27-03-2018	VU A'dam	Leiding op Hortus aangepast
J	28-03-2018	VU A'dam	Aansluiting NU ingetekend
K	26-07-2020	HZ	Revisietekening kabeltraoés en mantelbuizen

Schaal: 1:1000 Formaat: A0

Tek.nr. : 1451-E-02-003a

Bestand : 5100901e-HS-MS

gebouw	verdieping	bouwdeel	soort
TI	00	--	HS