
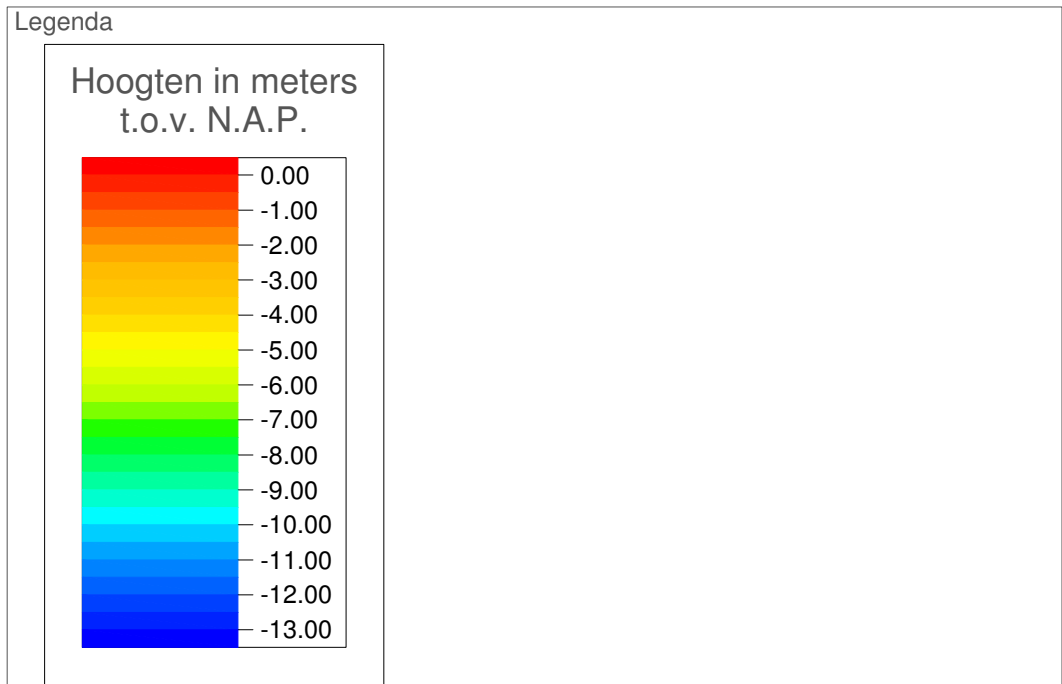


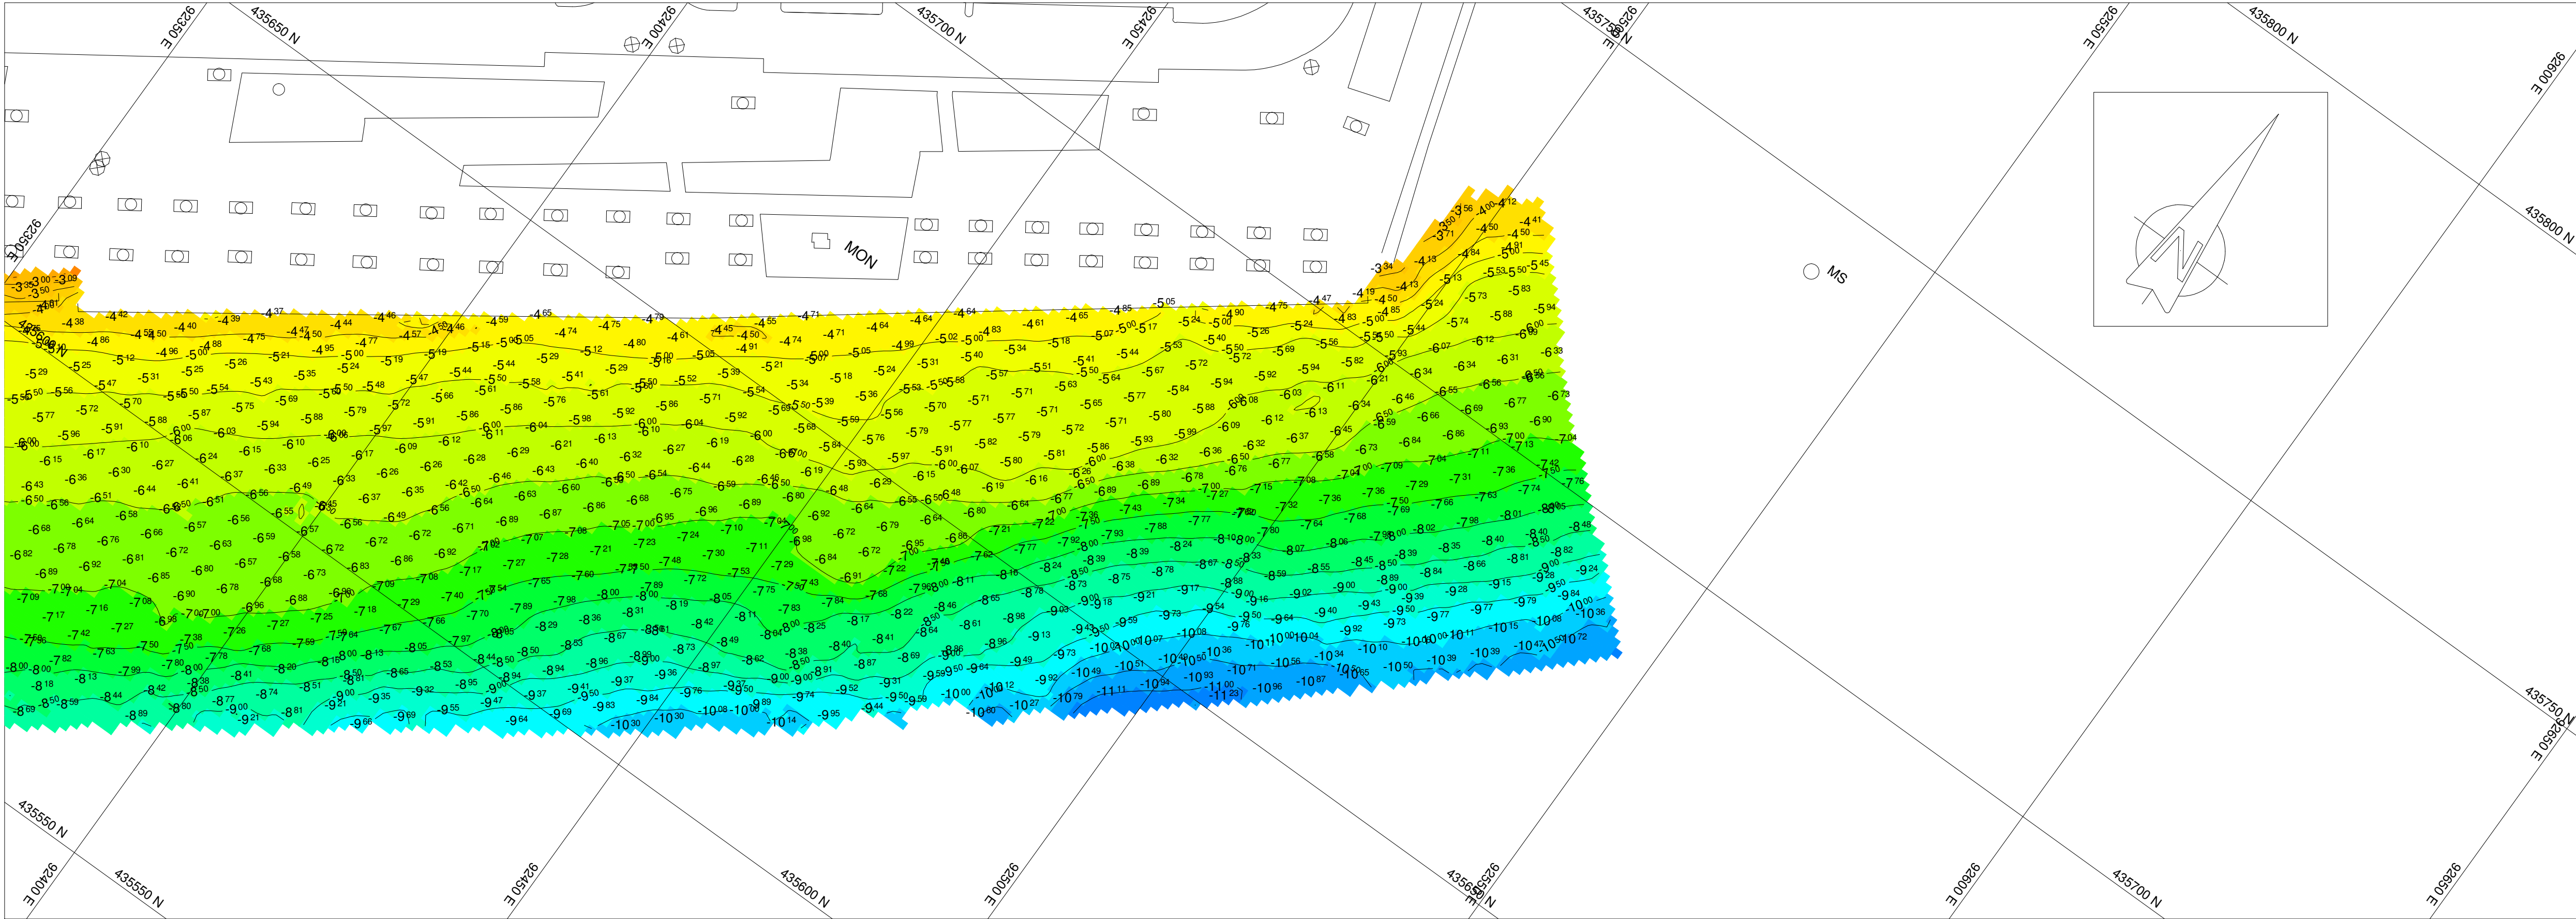




Opmerkingen

Algemeen:

- Coördinaten in meters in Rijksdriehoekstelsel
- Contourlijnen om de 0.5m
- Gridcelgrootte 1x1m.

Geodetische Parameters

Datumtransformatie:	ETRS 89 - Bessel 1841	Projectie	RD
Ellipsoïde GPS:	ETRS 89	Centrale Meridiaan:	005°23'15.500" E
Ellipsoïde Lokaal:	Bessel 1841	Lat. of origin:	052°09'22.178" N
Methode:	Bursa/Wolfe (7 par)	False Easting:	155000
Shift X:	-593.0248	False Northing:	463000
Shift Y:	-25.9984	Scale factor at CM:	0.9999079
Shift Z:	-478.7459		
Rotatie X:	-1.934200		
Rotatie Y:	1.667700		
Rotatie Z:	1.87035		
Schaalfactor:	-4.0725		
Geoid model:	RDNA1TRANS2008		

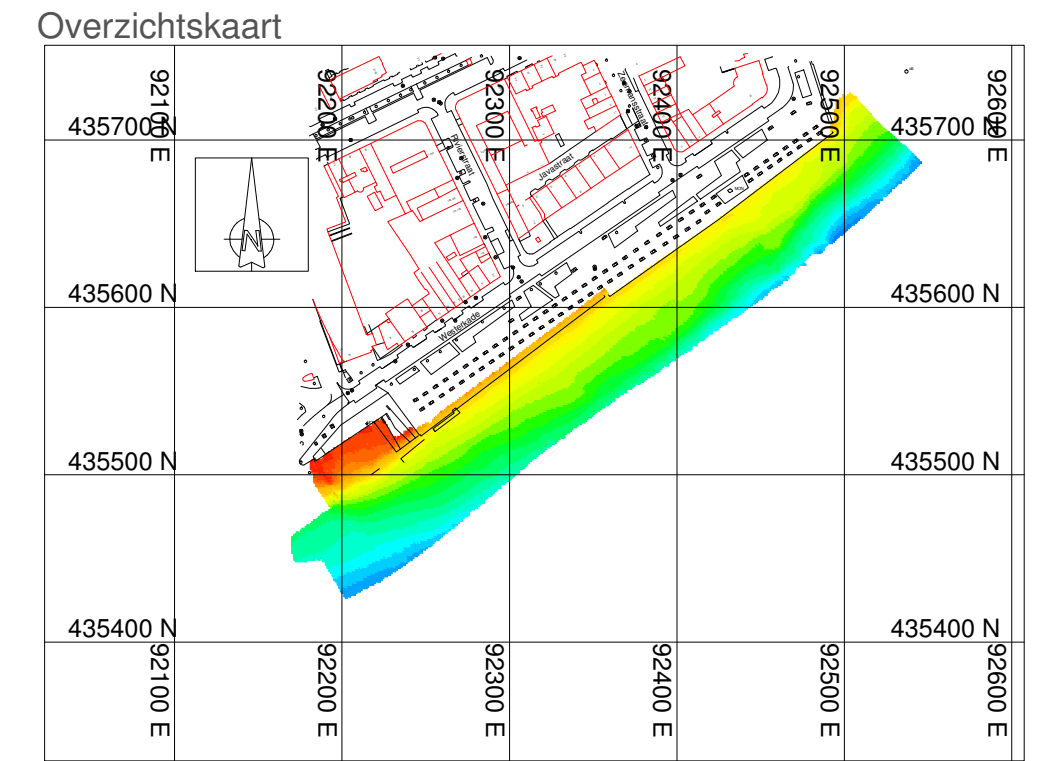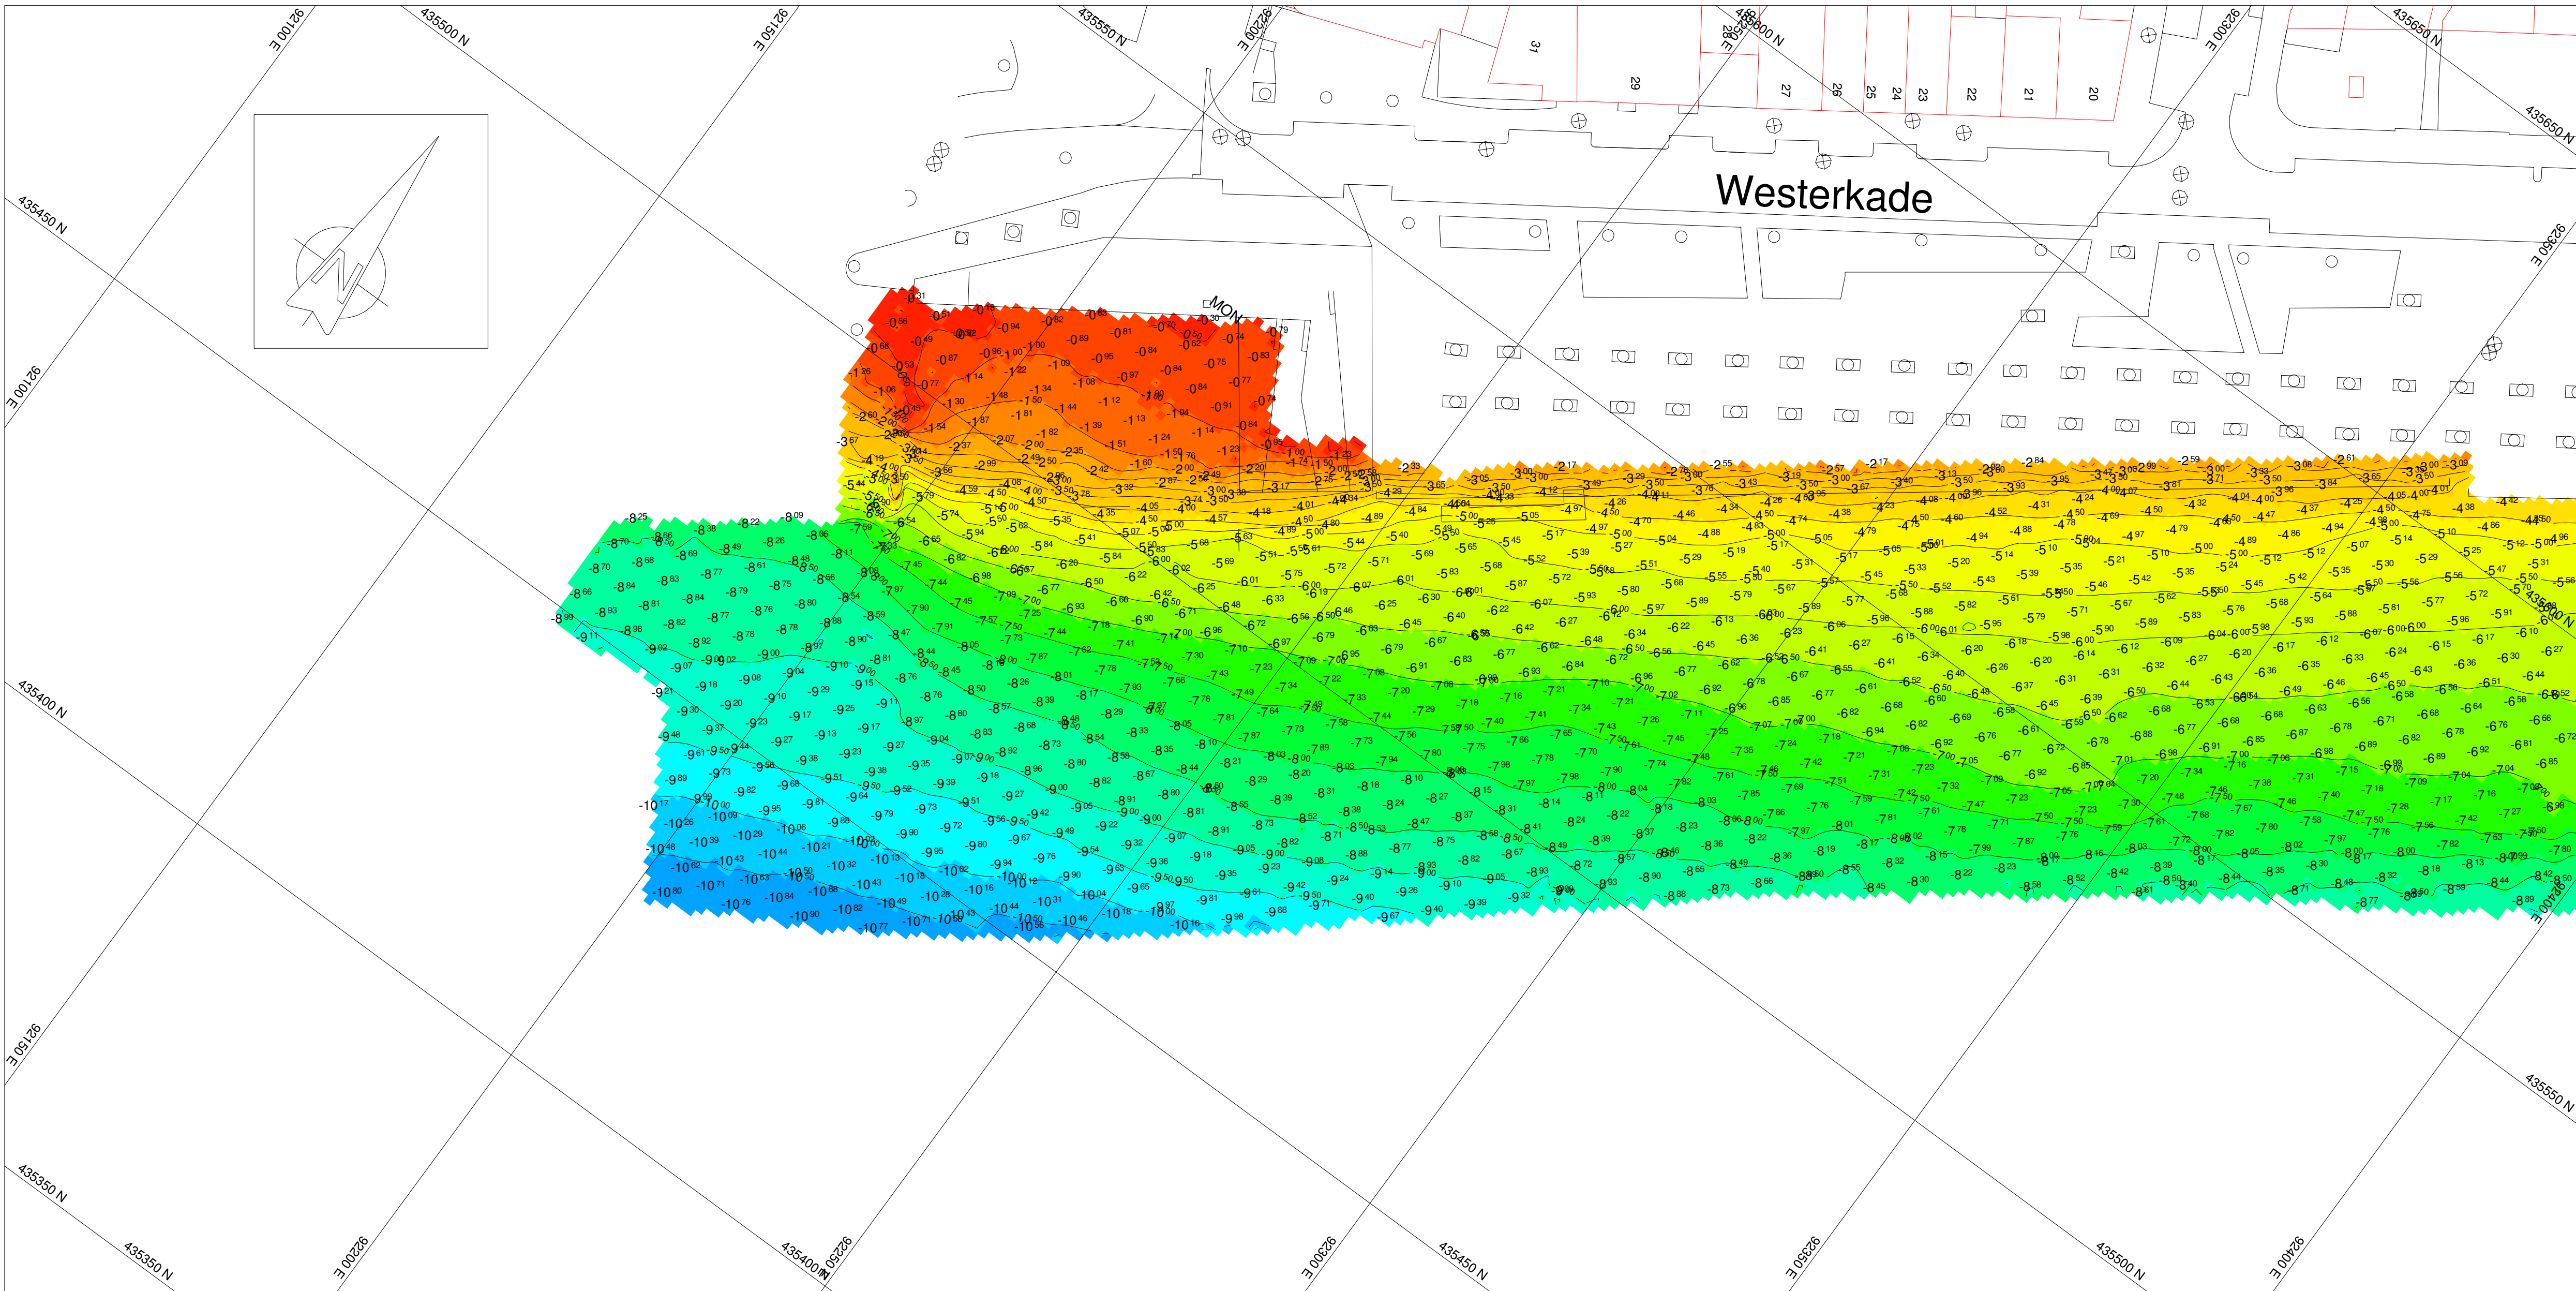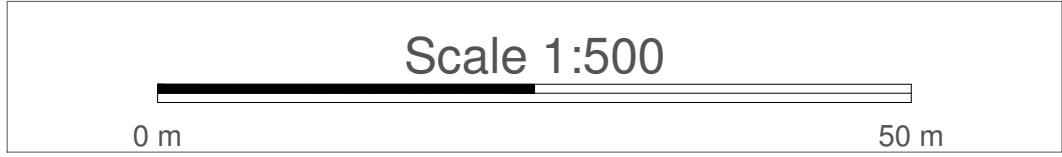

Gegevens

Klant		Gemeente Rotterdam Stadsbeheer Postbus 6633 3002 AP Rotterdam
Uitvoerder		Delta Marking BV Postbus 43118 2504 AC Den Haag

Project

Westerkade - Rotterdam
augustus 2012

Type kaart

Hoogtekaart

Projectnummer	PS-12-016	Documentstatus	Concept
Kaartnummer	5 van 17	Versiedatum	22-08-2012
Versie	0.1	Surveyor	P. vd Grijp
Formaat	A1	Projectleider	A. Devlin
Schaal	1:500	Vrijgegeven	A. Devlin