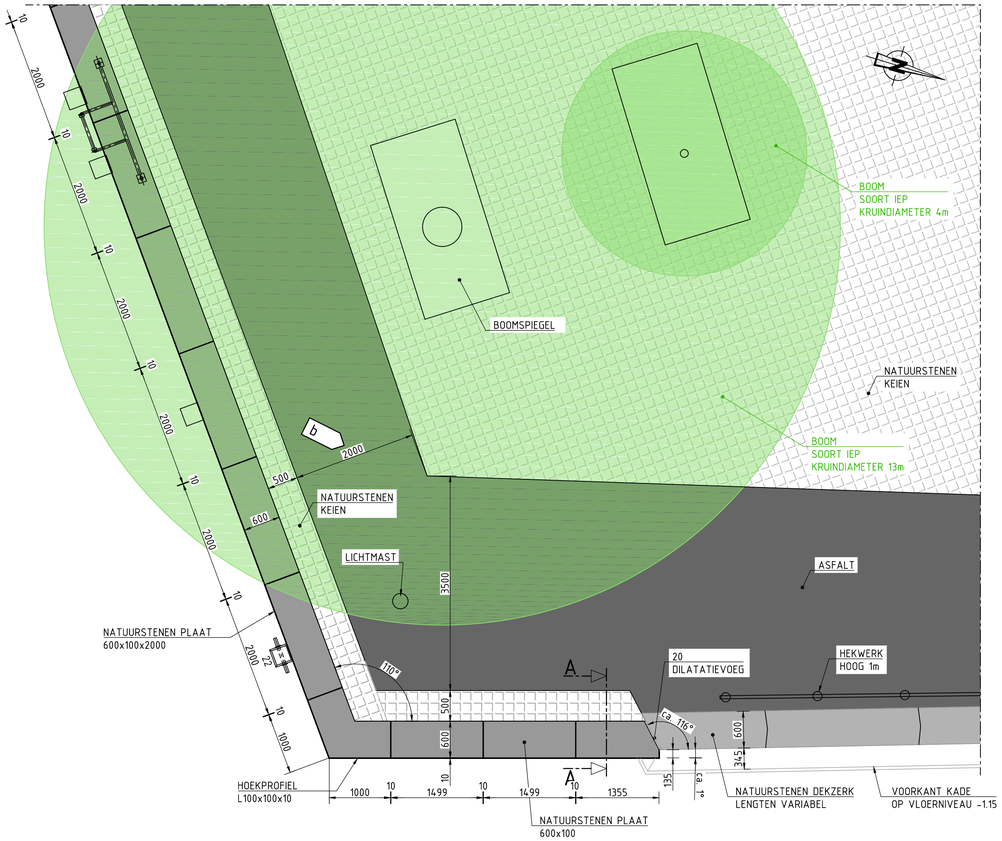

BOVENAANZICHT VLEUGEL VEERHAVEN - NIEUWE SITUATIE

SCHAAL 1 : 50

b

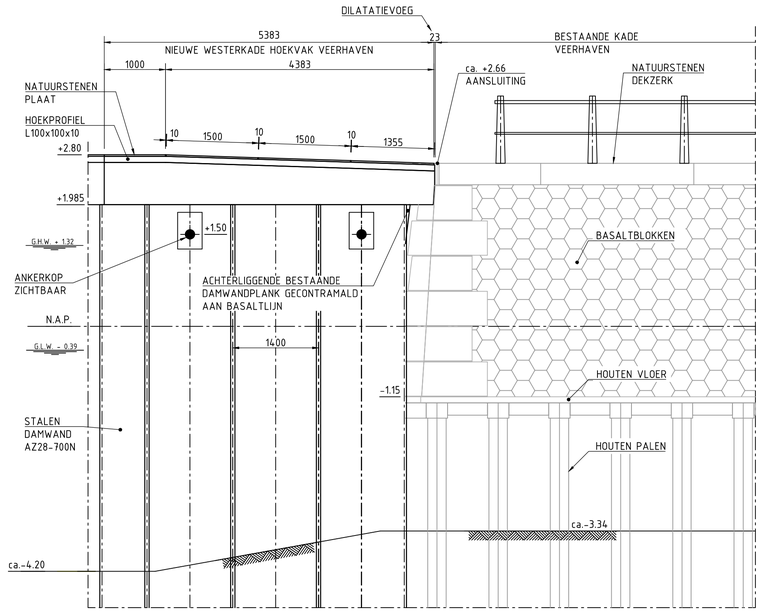

VOORAANZICHT VLEUGEL VEERHAVEN - NIEUWE SITUATIE

SCHAAL 1 : 50

b

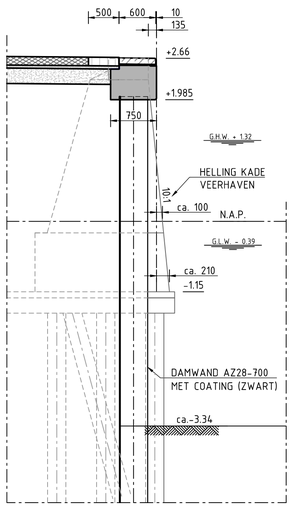

DOORSNEDE A-A

SCHAAL 1 : 50

OPMERKINGEN

- Maten in millimeters, tenzij anders vermeld
- Peilmaten in meters t.o.v. N.A.P., tenzij anders vermeld

Opdrachtgever :

Gemeente Rotterdam
Stadsbeheer
Beheer Buitenruimte

VERSIE

VERSIE	OMSCHRIJVING	TEKENAAR	DATUM
f			
e			
d			
c	BESTEKTEKENING		
b	NOTA VAN INLICHTINGEN: asfaltbreedte en tekst titels aanzichten gewijzigd, zie b	W.Valkenburg	07-11-2013
a	1e UITGAVE	W.Valkenburg	27-09-2013

BESTANDSNAAM : LF12WA011J-T-019B.DWG | PROJECTCODE : | VERWIJZING :

Gemeente Rotterdam
Stadsontwikkeling
Ingenieursbureau

GALVANISTRAAT 15
POSTBUS 6633
3002 AP ROTTERDAM
TELEFOON : 010 4894530
TELEFAX : 010 4896200

NIEUWE MAAS

VERVANGEN WESTERKADE

AANSLUITING VLEUGEL VEERHAVEN - NIEUWE SITUATIE

BEHOORT BIJ:	NUMMER:	DOCUMENTSOORT
Bestek	1-041-13	TEKENING
GEOGRAFISCHE CODE :		
FORMAAT : A1		BLAD VAN
SCHAAL : ZIE TEKENING		BLADEN

GETEKEND :	GECONTROLEERD :	GEAUTORISEERD :	TEKENINGNR :
W.Valkenburg PARAAF	P.J.C.Mooijman PARAAFDATUM	D.Enzlin PARAAFDATUM	LF12WA011J - T - 019 b
			WIJK/PROJECTCODE - SOORT - VOLGNR. VER.

K:\SO\WIKOC_PROJECTEN\WATERBOUW\LF12WA011J VERVANGEN KADEMUUR WESTERKADE\2_VOORBEREIDING\3_PROJECTRESULTATEN\TEKENINGEN\T-NOTA