


**Overzichtskaart**


Datum aanvraag: 19-04-2021 10:44

Dichtstbijzijnd adres: Berkenheuvelstraat 8 5101WC Dongen NL

Uw referentie: Ruud Sportlaan

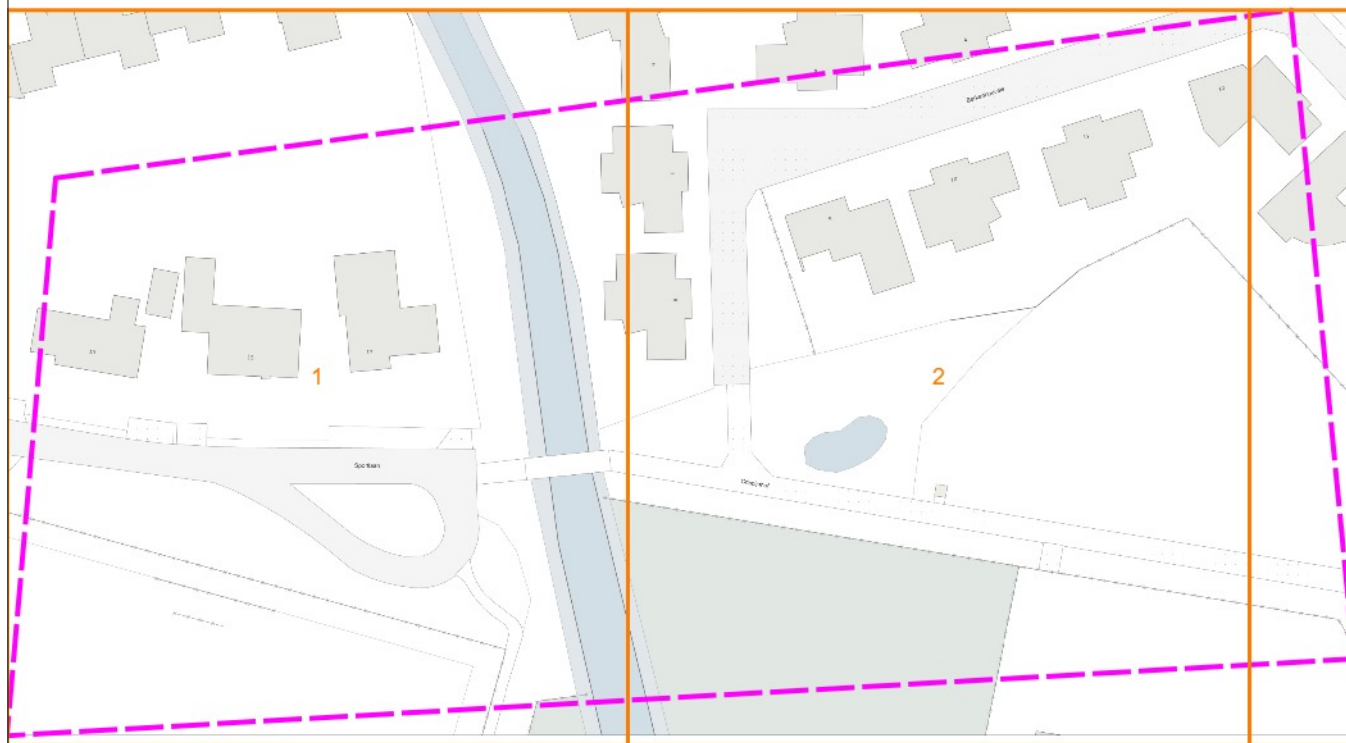


|                         |                         |                        |                          |                         |                 |
|-------------------------|-------------------------|------------------------|--------------------------|-------------------------|-----------------|
| datatransport<br>KL1011 | gas lage druk<br>KL1031 | laagspanning<br>KL1031 | middenspanning<br>KL0004 | riool vrijval<br>GM0766 | water<br>KL1001 |
|-------------------------|-------------------------|------------------------|--------------------------|-------------------------|-----------------|

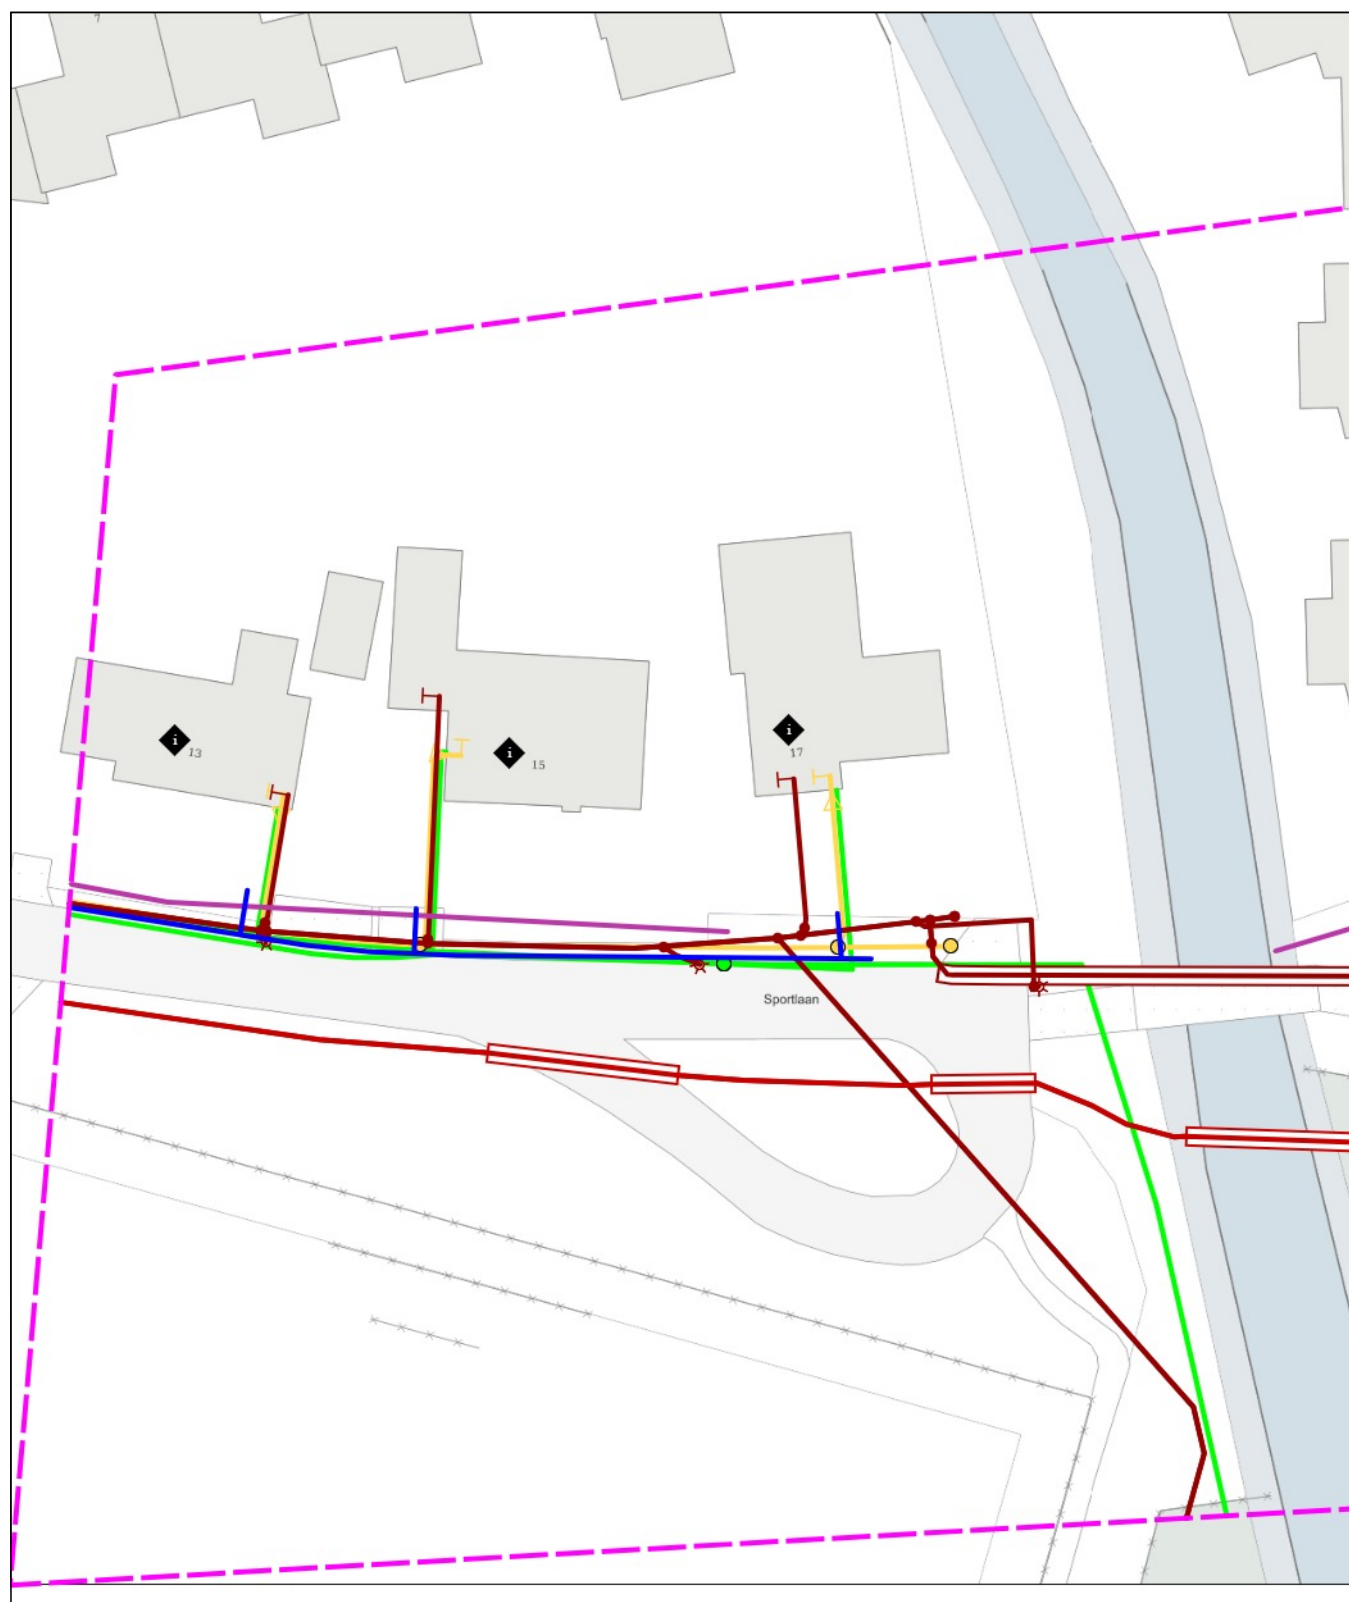

0 5 10 meter


linksonder: X: 123.042,0 Y: 403.808,5  
rechtsboven: X: 123.131,0 Y: 403.914,0

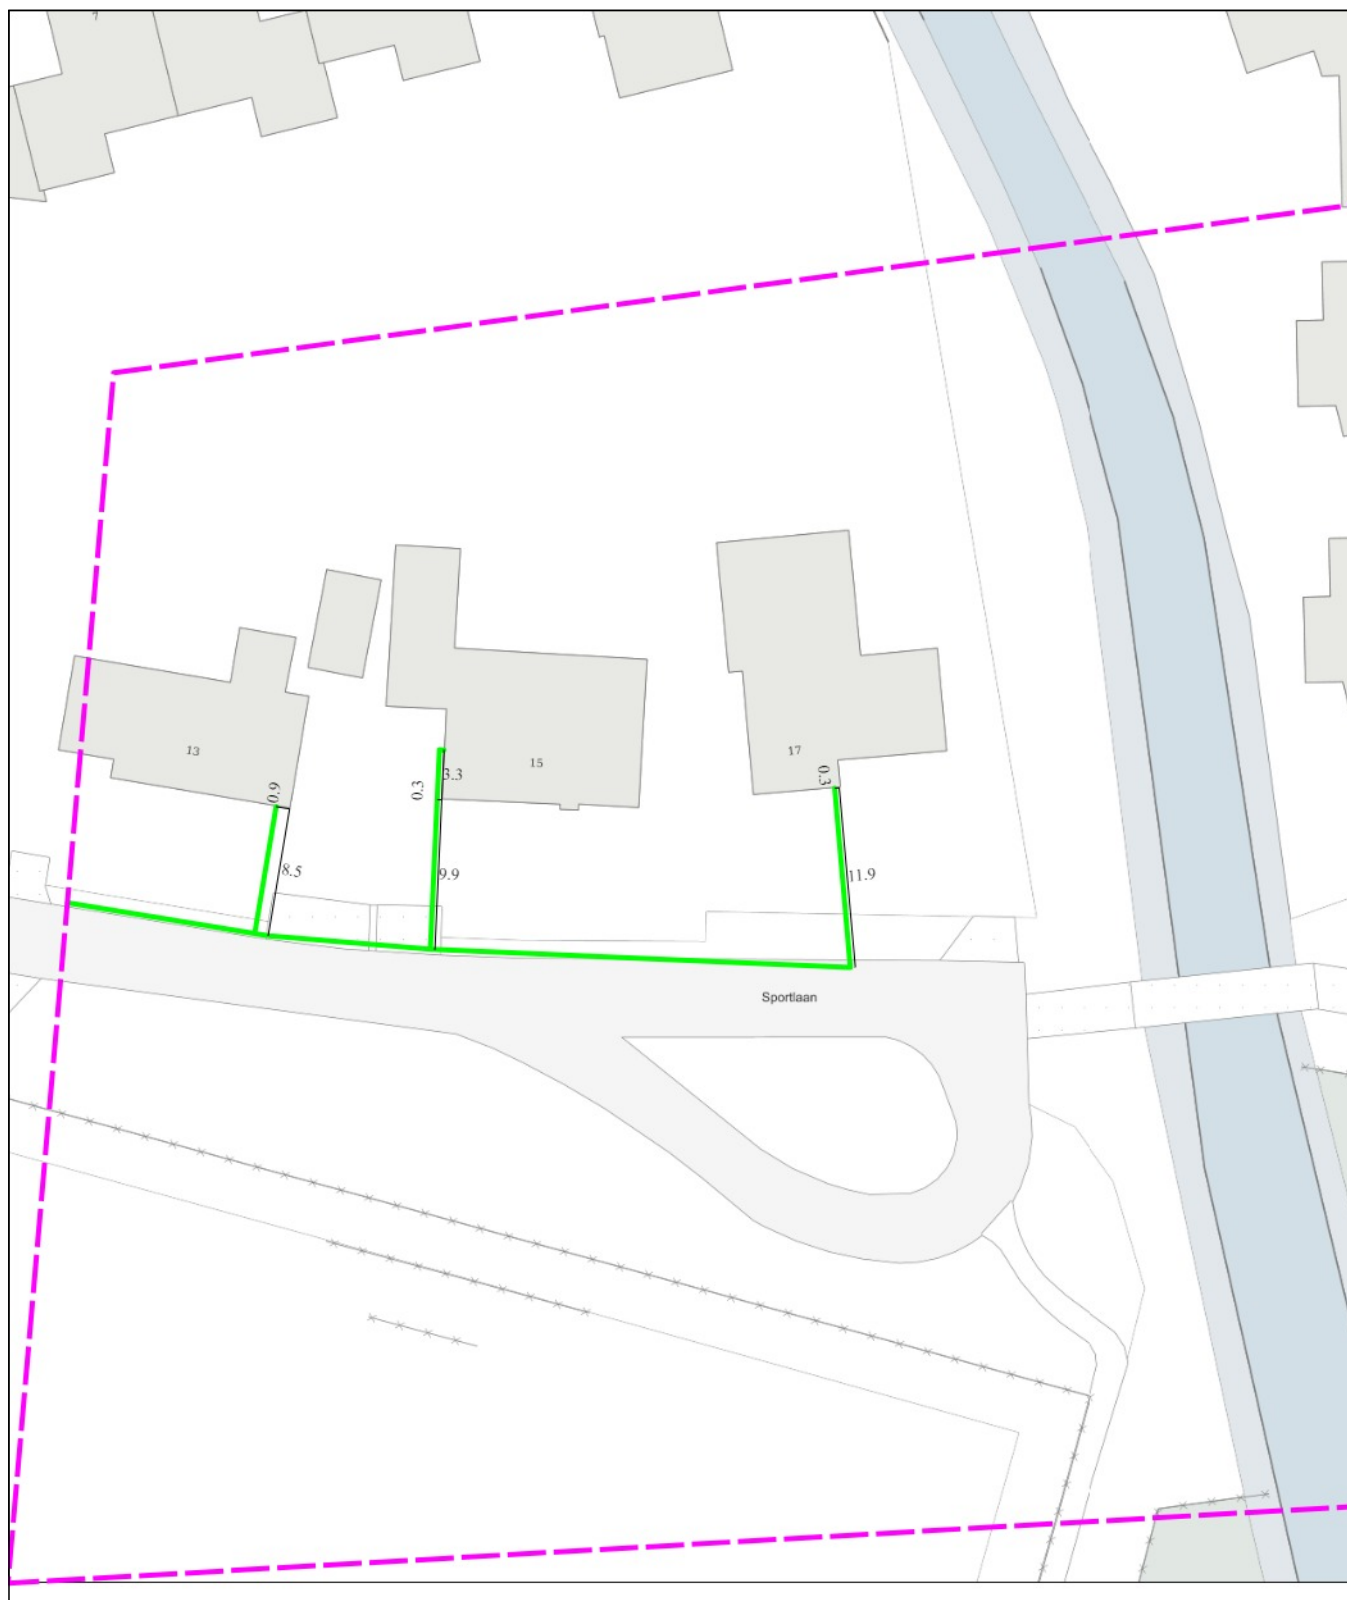

0 5 10 meter


linksonder: X: 123.042,0 Y: 403.808,5  
rechtsboven: X: 123.131,0 Y: 403.914,0

datatransport  
KL1051

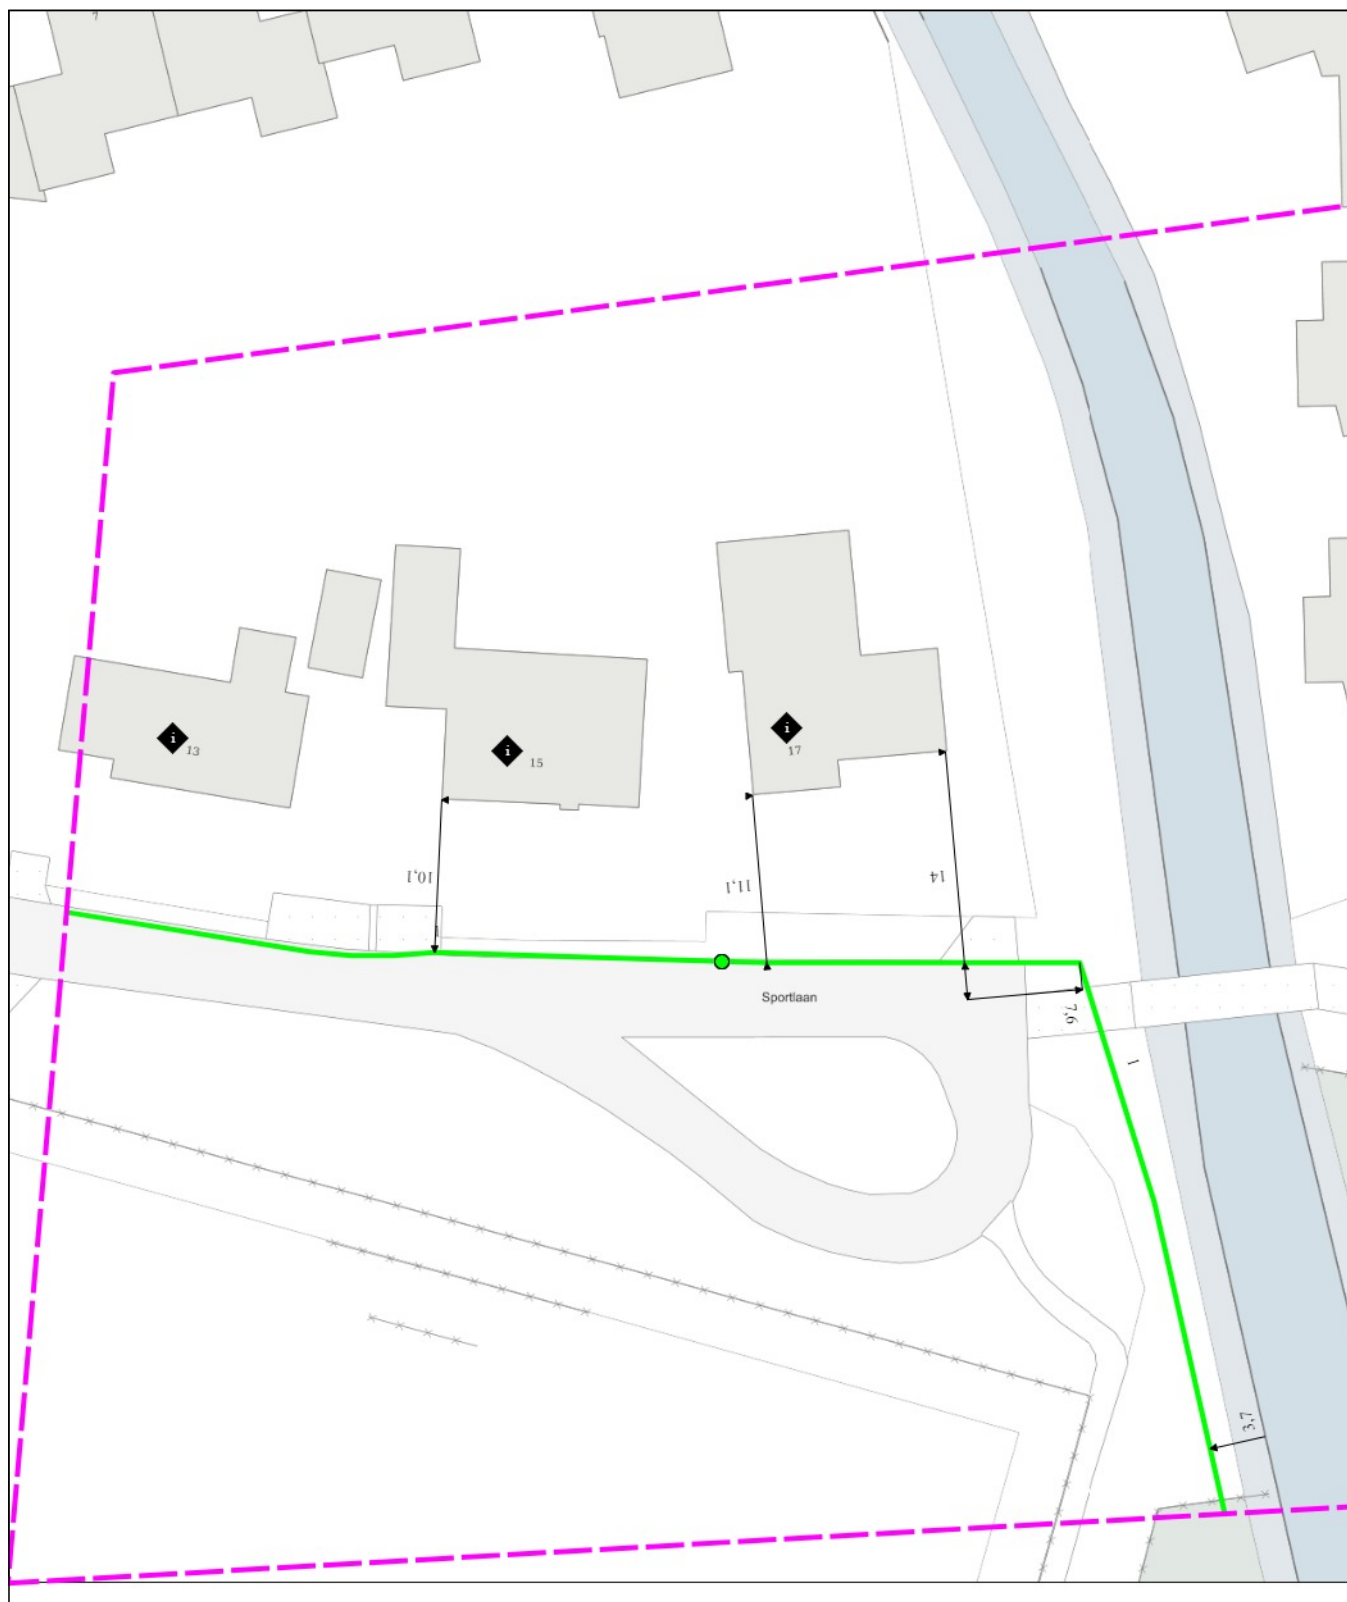


0 5 10 meter

linksonder: X: 123.042,0 Y: 403.808,5  
rechtsboven: X: 123.131,0 Y: 403.914,0

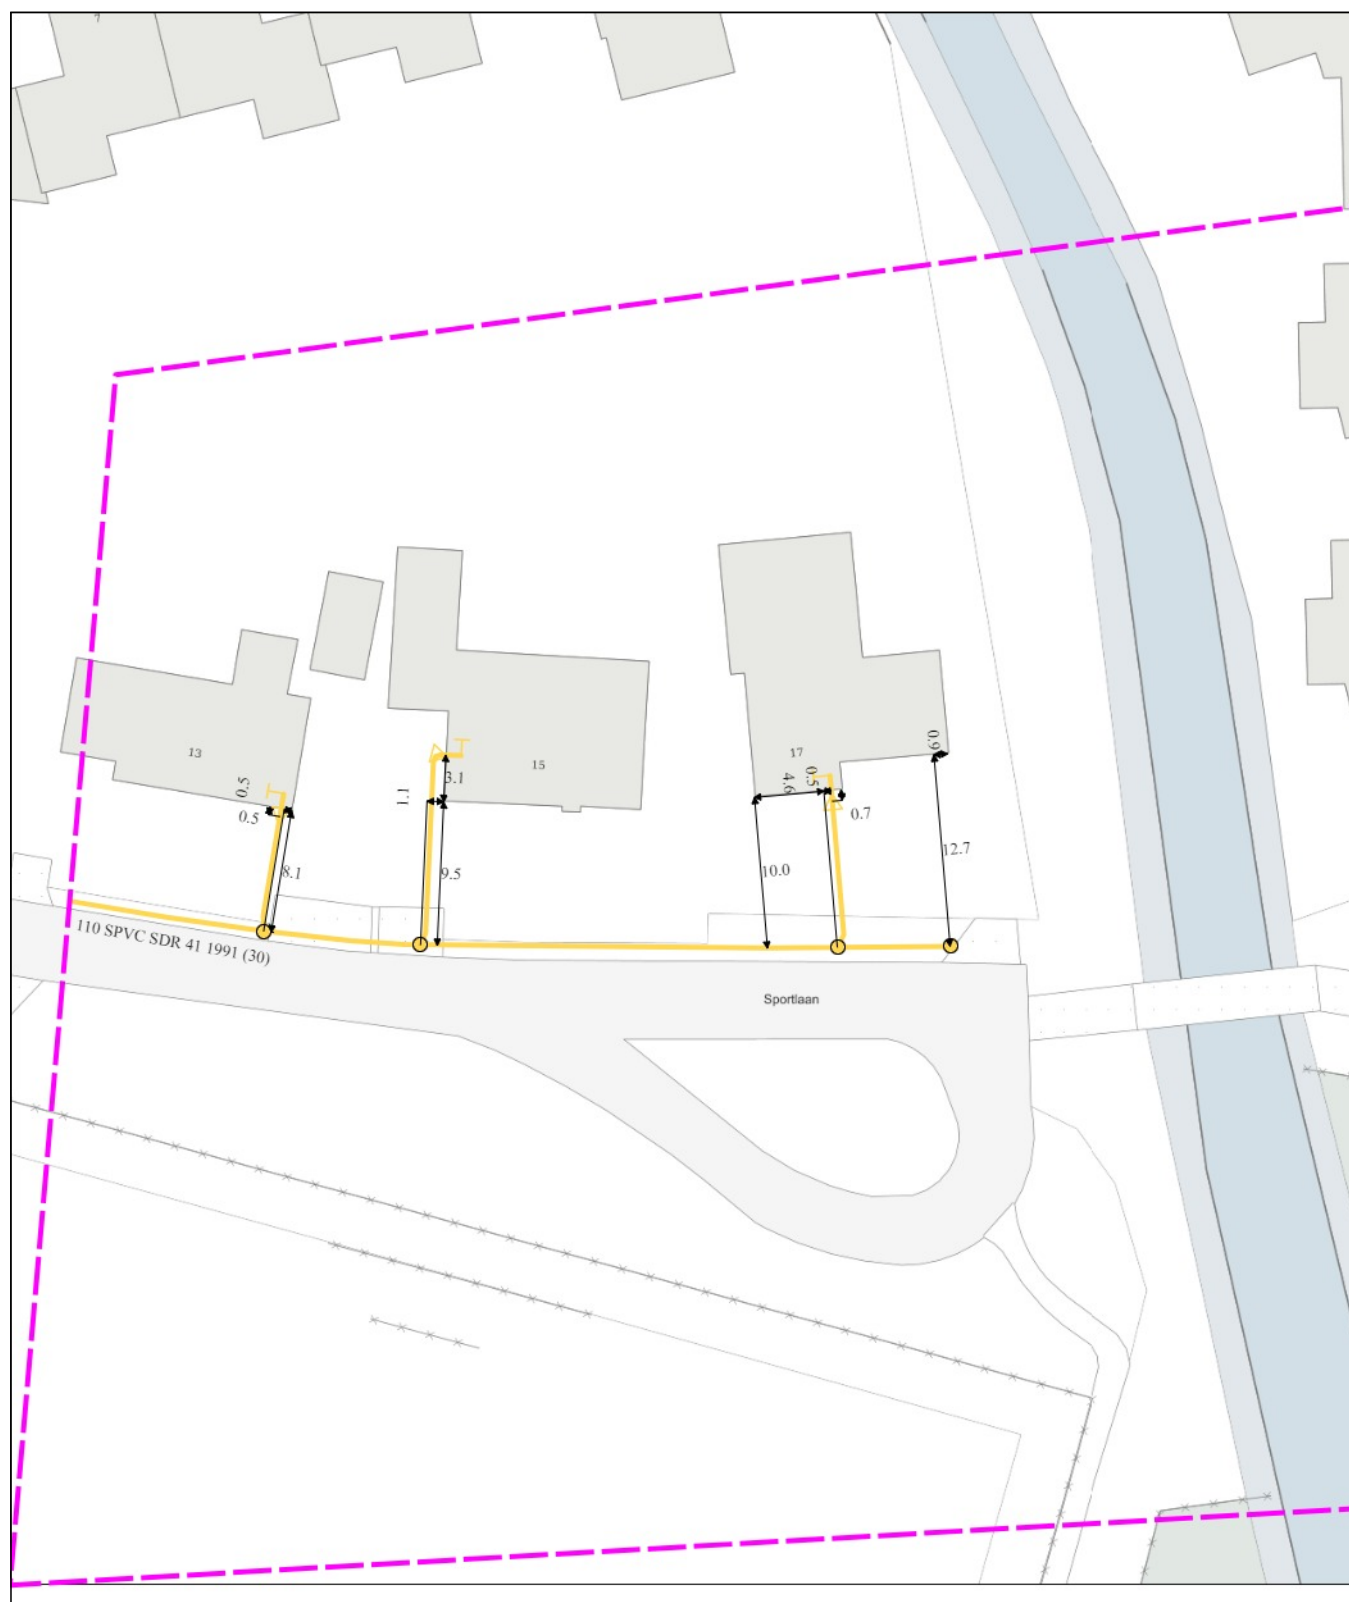


0 5 10 meter

linksonder: X: 123.042,0 Y: 403.808,5  
rechtsboven: X: 123.131,0 Y: 403.914,0

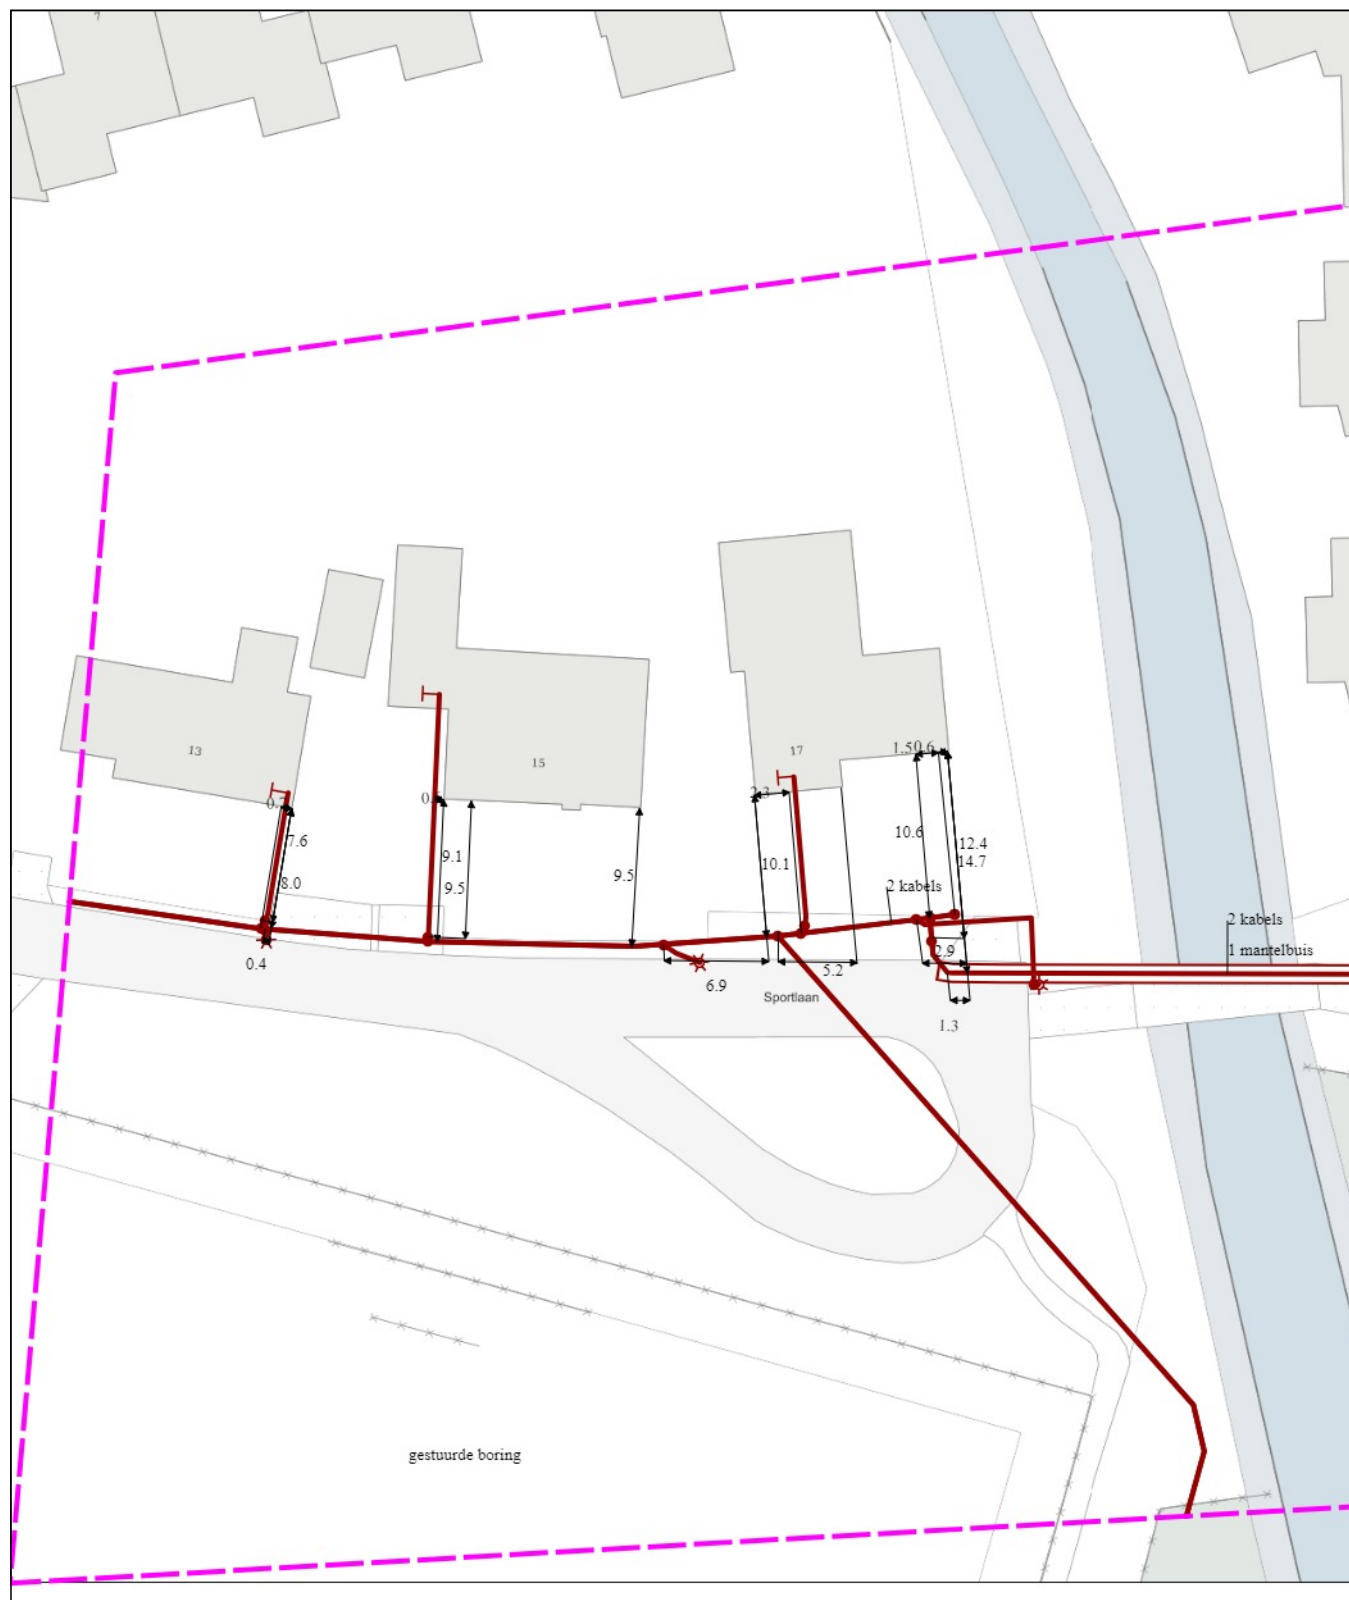

0 5 10 meter


linksonder: X: 123.042,0 Y: 403.808,5  
rechtsboven: X: 123.131,0 Y: 403.914,0

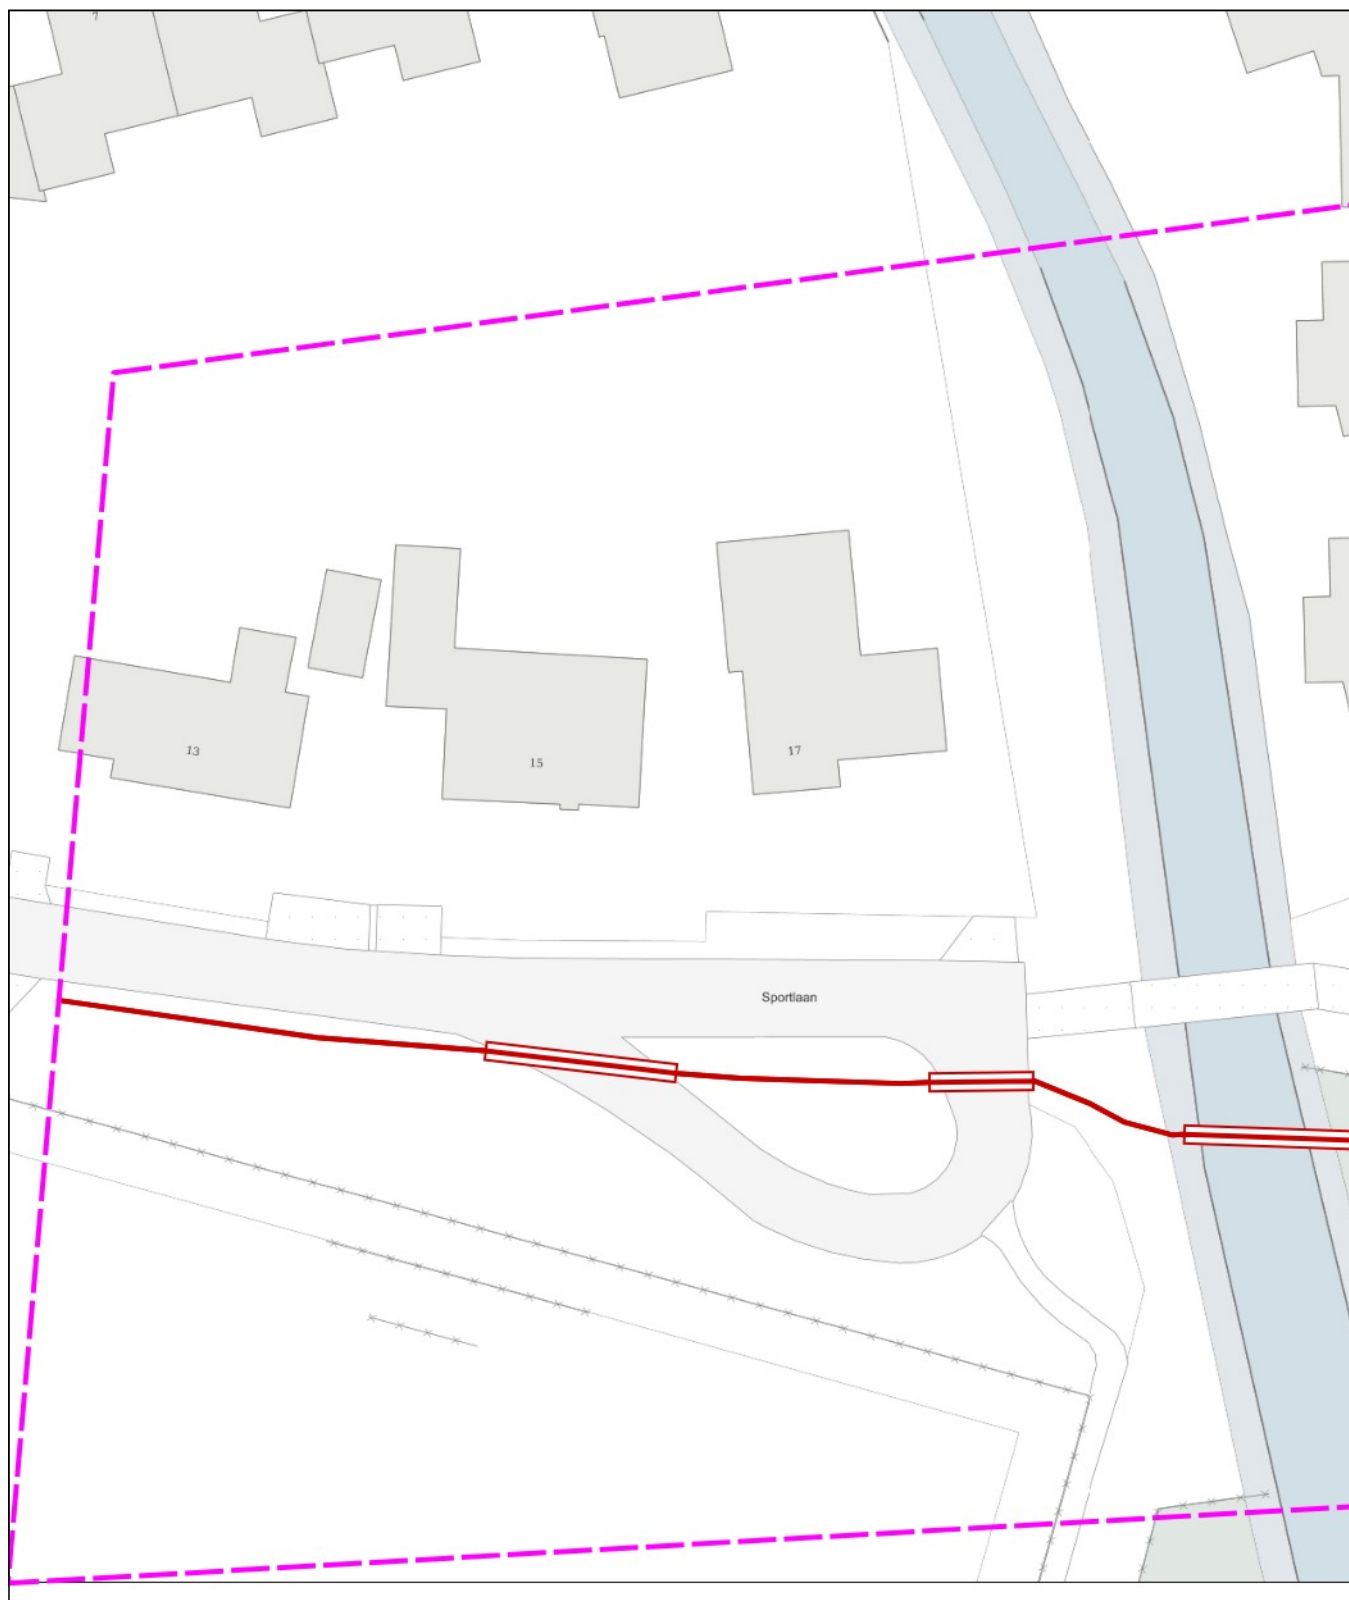

0 5 10 meter

linksonder: X: 123.042,0 Y: 403.808,5  
rechtsboven: X: 123.131,0 Y: 403.914,0




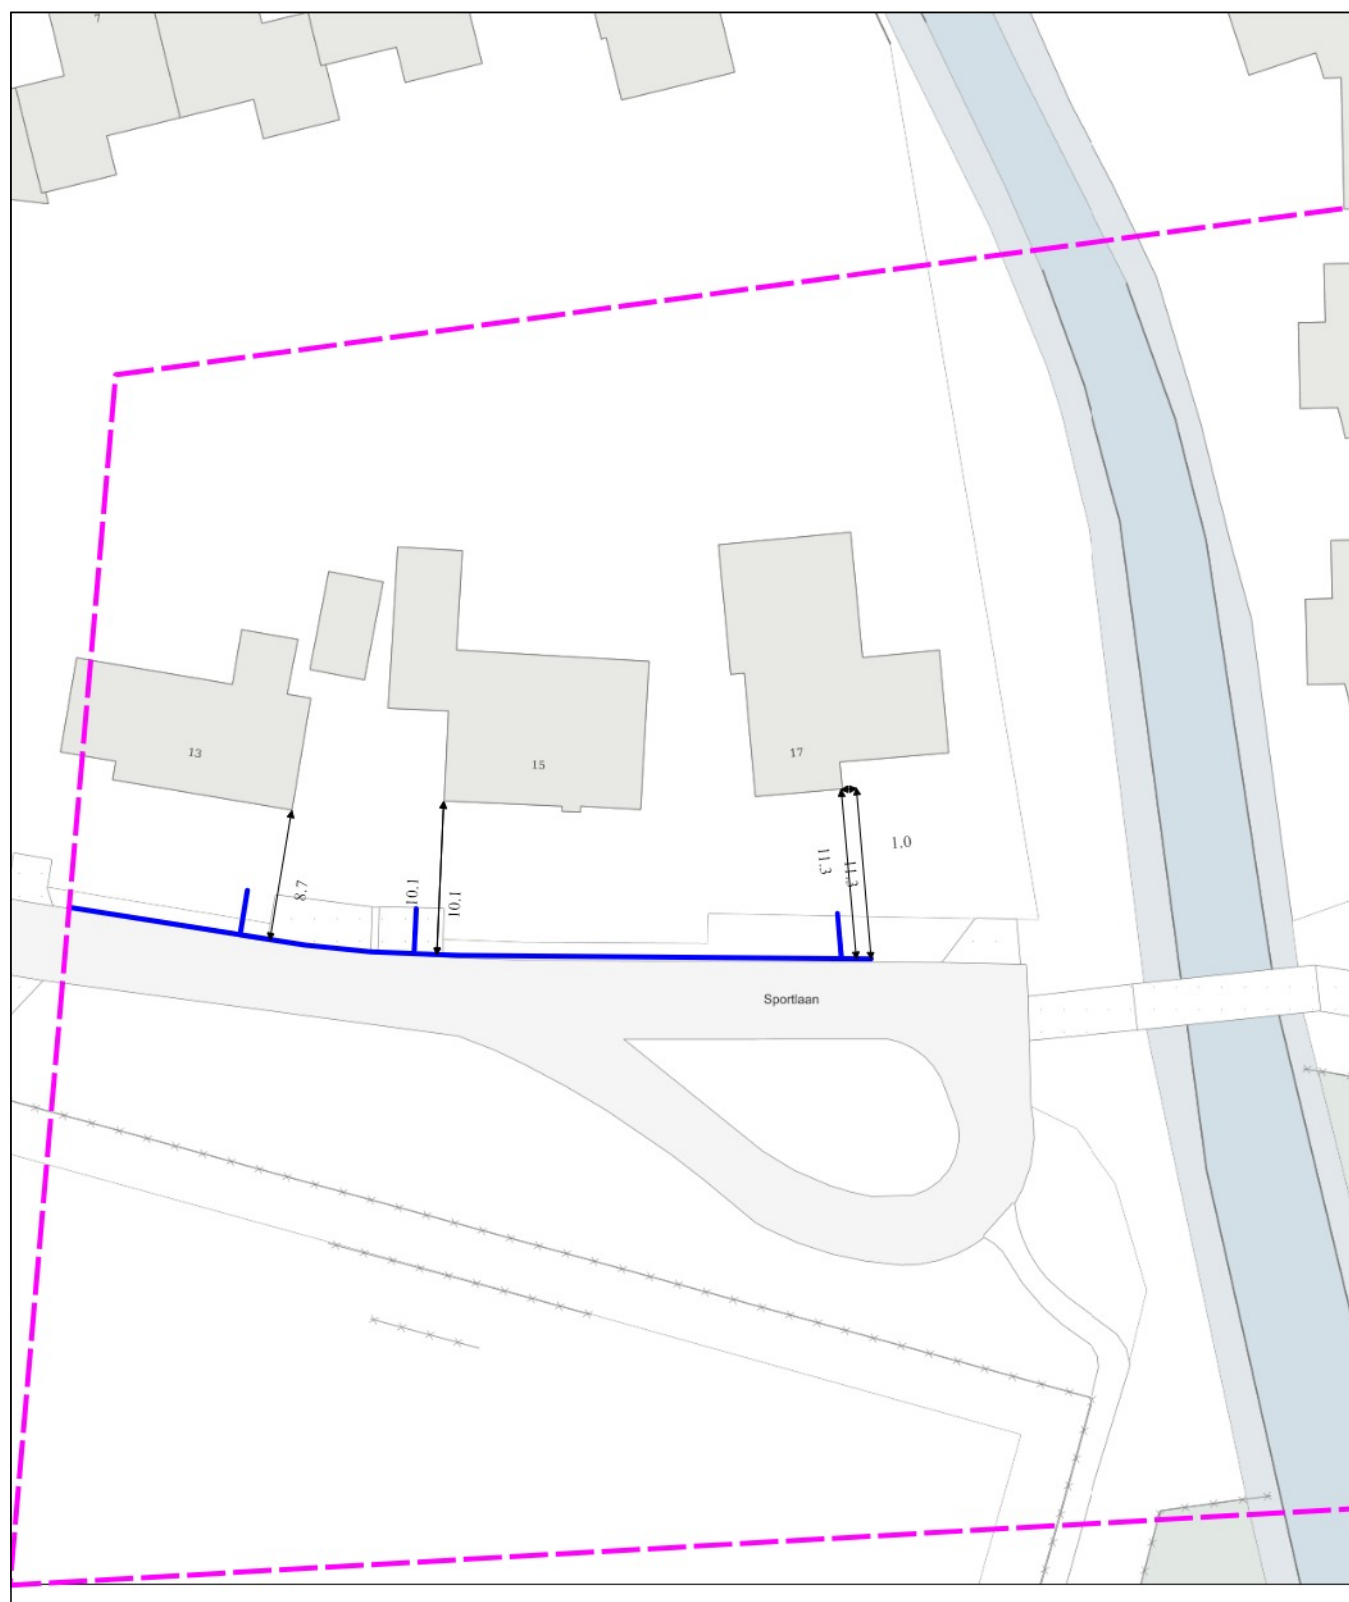

0 5 10 meter


linksonder: X: 123.042,0 Y: 403.808,5  
rechtsboven: X: 123.131,0 Y: 403.914,0

|                         |                         |                          |                                |                 |
|-------------------------|-------------------------|--------------------------|--------------------------------|-----------------|
| datatransport<br>GM0766 | gas hoge druk<br>KL1031 | laagspanning<br>KL1031   | riool over/onderdruk<br>GM0766 | water<br>KL1001 |
| datatransport<br>KL1011 | gas lage druk<br>KL1031 | middenspanning<br>KL0004 | riool vrijval<br>GM0766        |                 |
| datatransport<br>KL1049 |                         | middenspanning<br>KL1031 |                                |                 |
| datatransport<br>KL1051 |                         |                          |                                |                 |

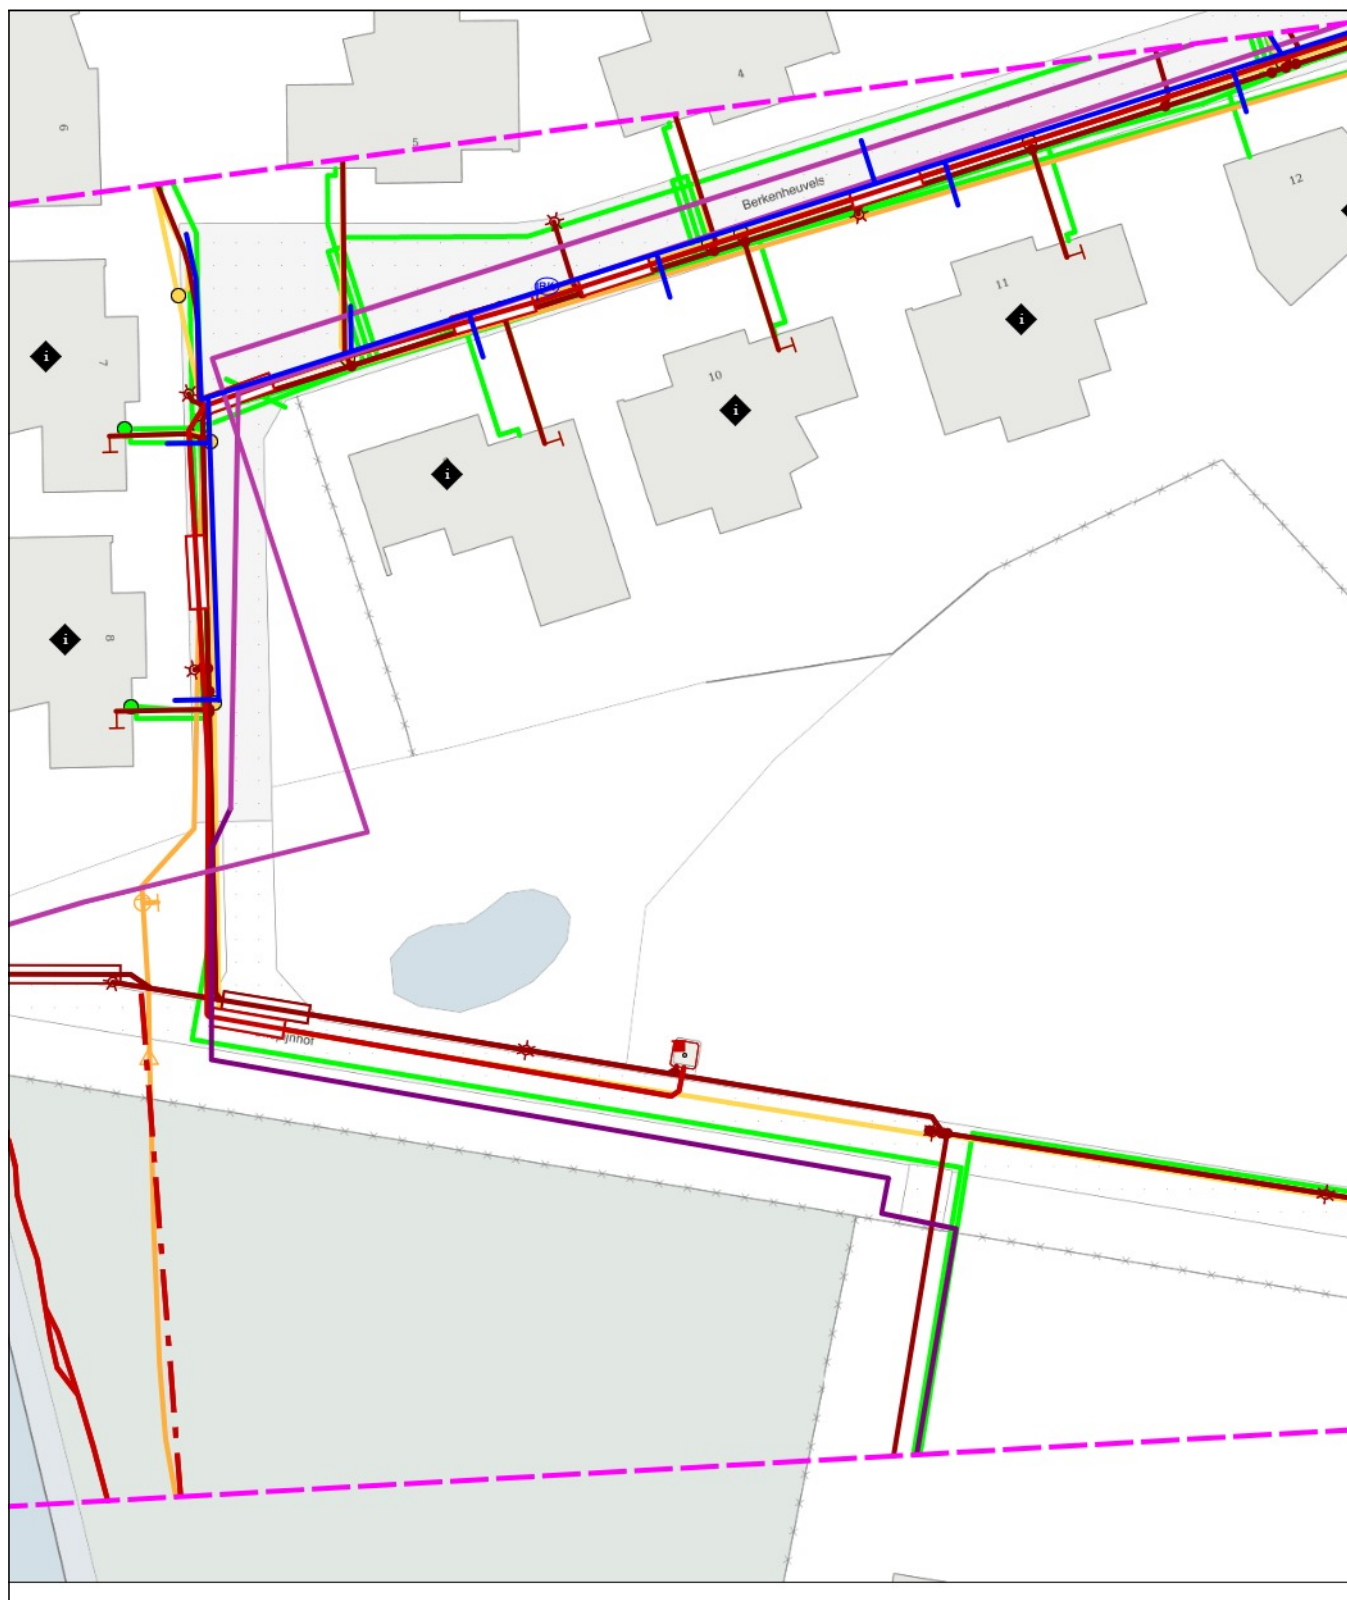

0 5 10 meter


linksonder: X: 123.131,0 Y: 403.808,5  
rechtsboven: X: 123.220,0 Y: 403.914,0

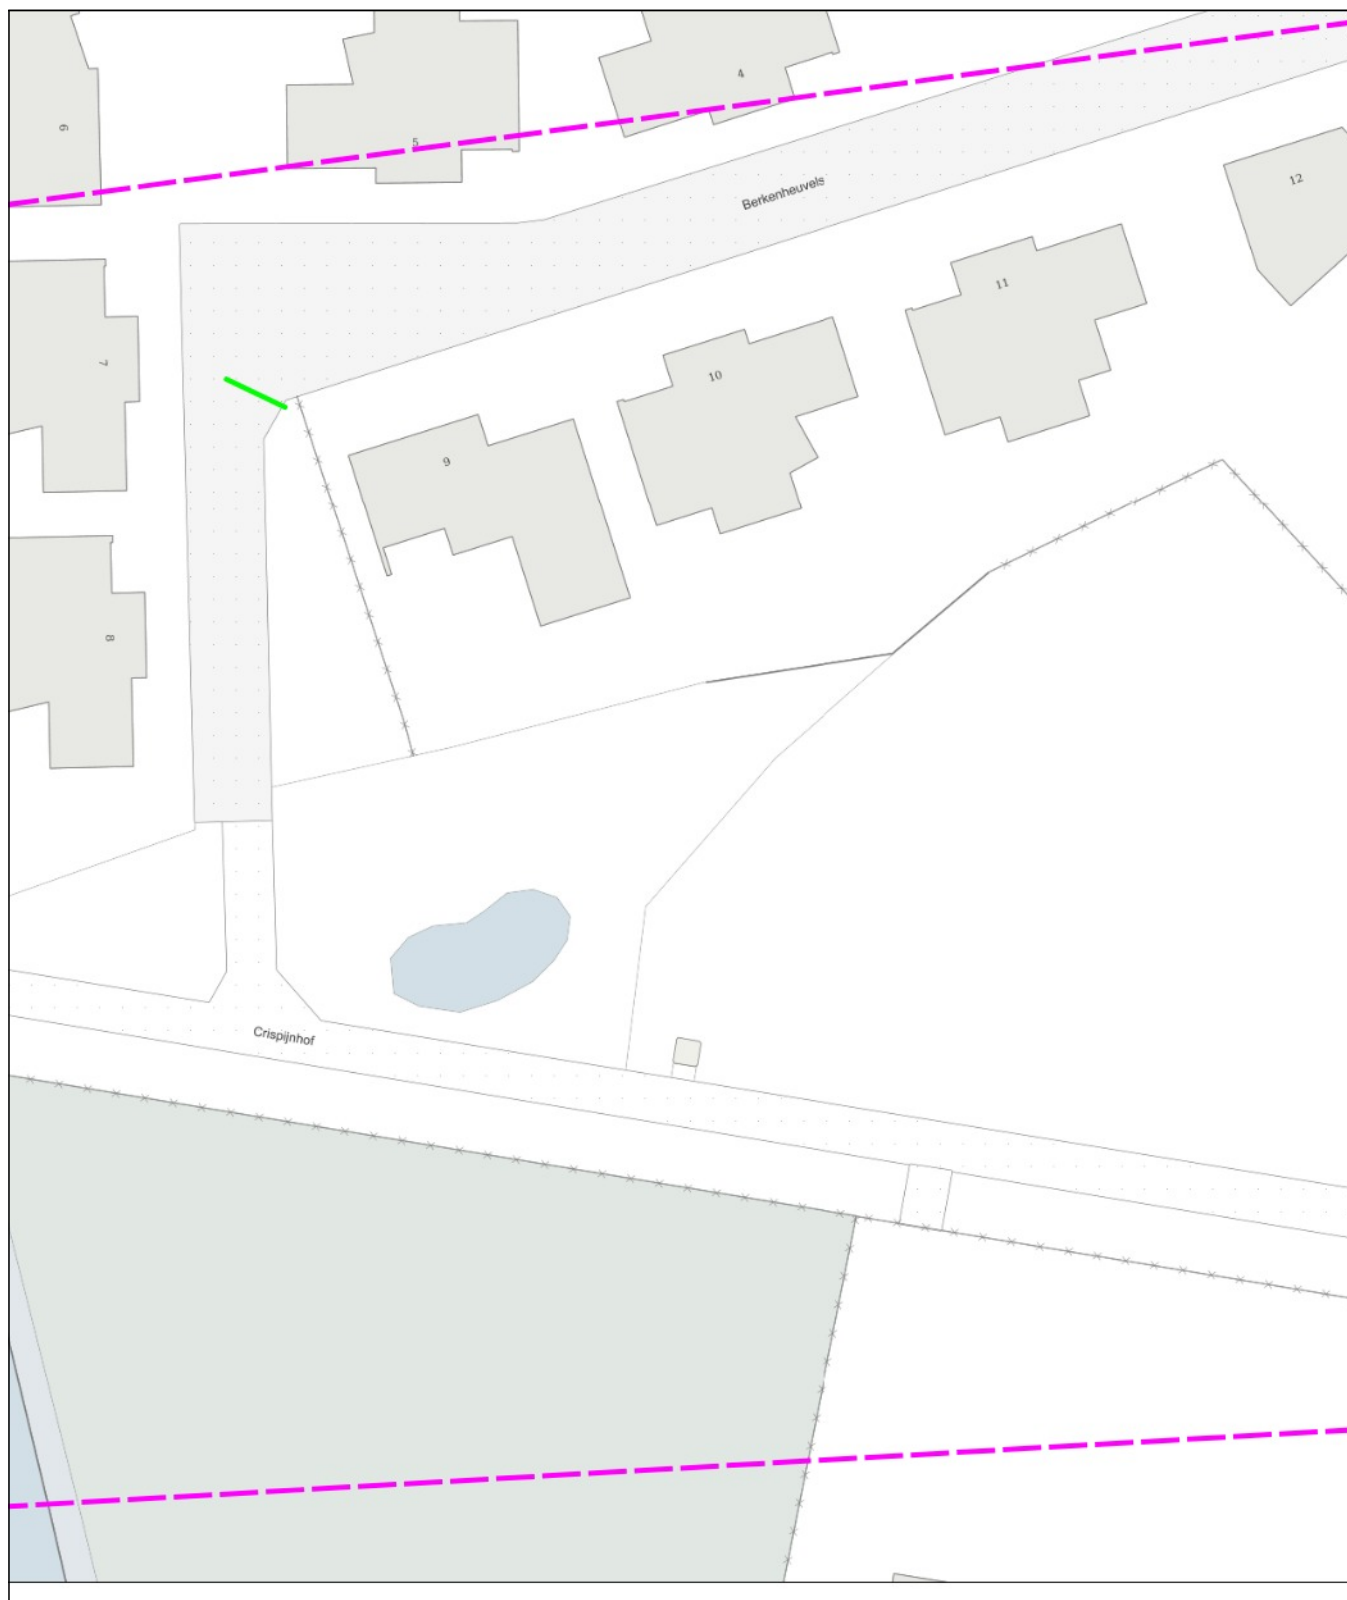

0 5 10 meter



linksonder: X: 123.131,0 Y: 403.808,5  
rechtsboven: X: 123.220,0 Y: 403.914,0

datatransport  
KL1011

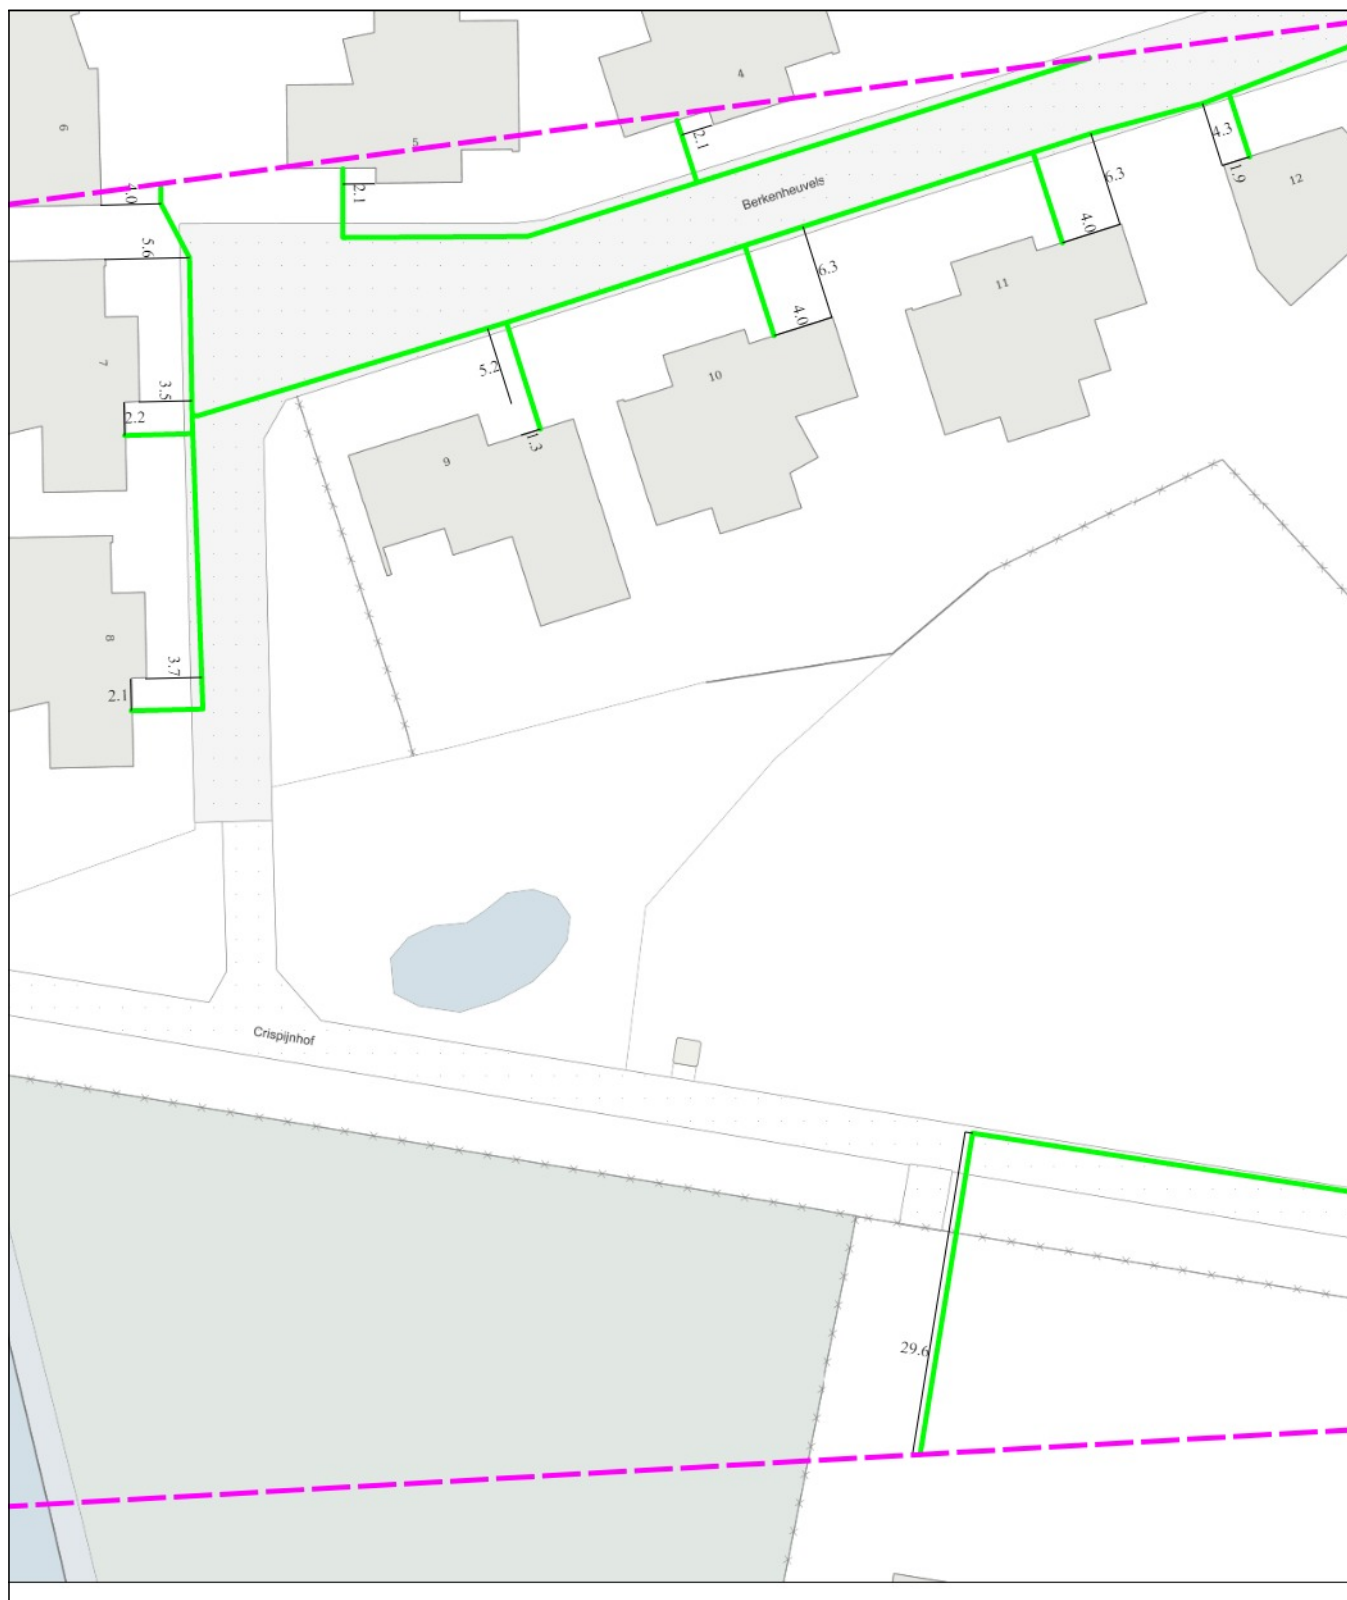


0 5 10 meter

linksonder: X: 123.131,0 Y: 403.808,5  
rechtsboven: X: 123.220,0 Y: 403.914,0

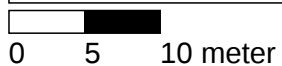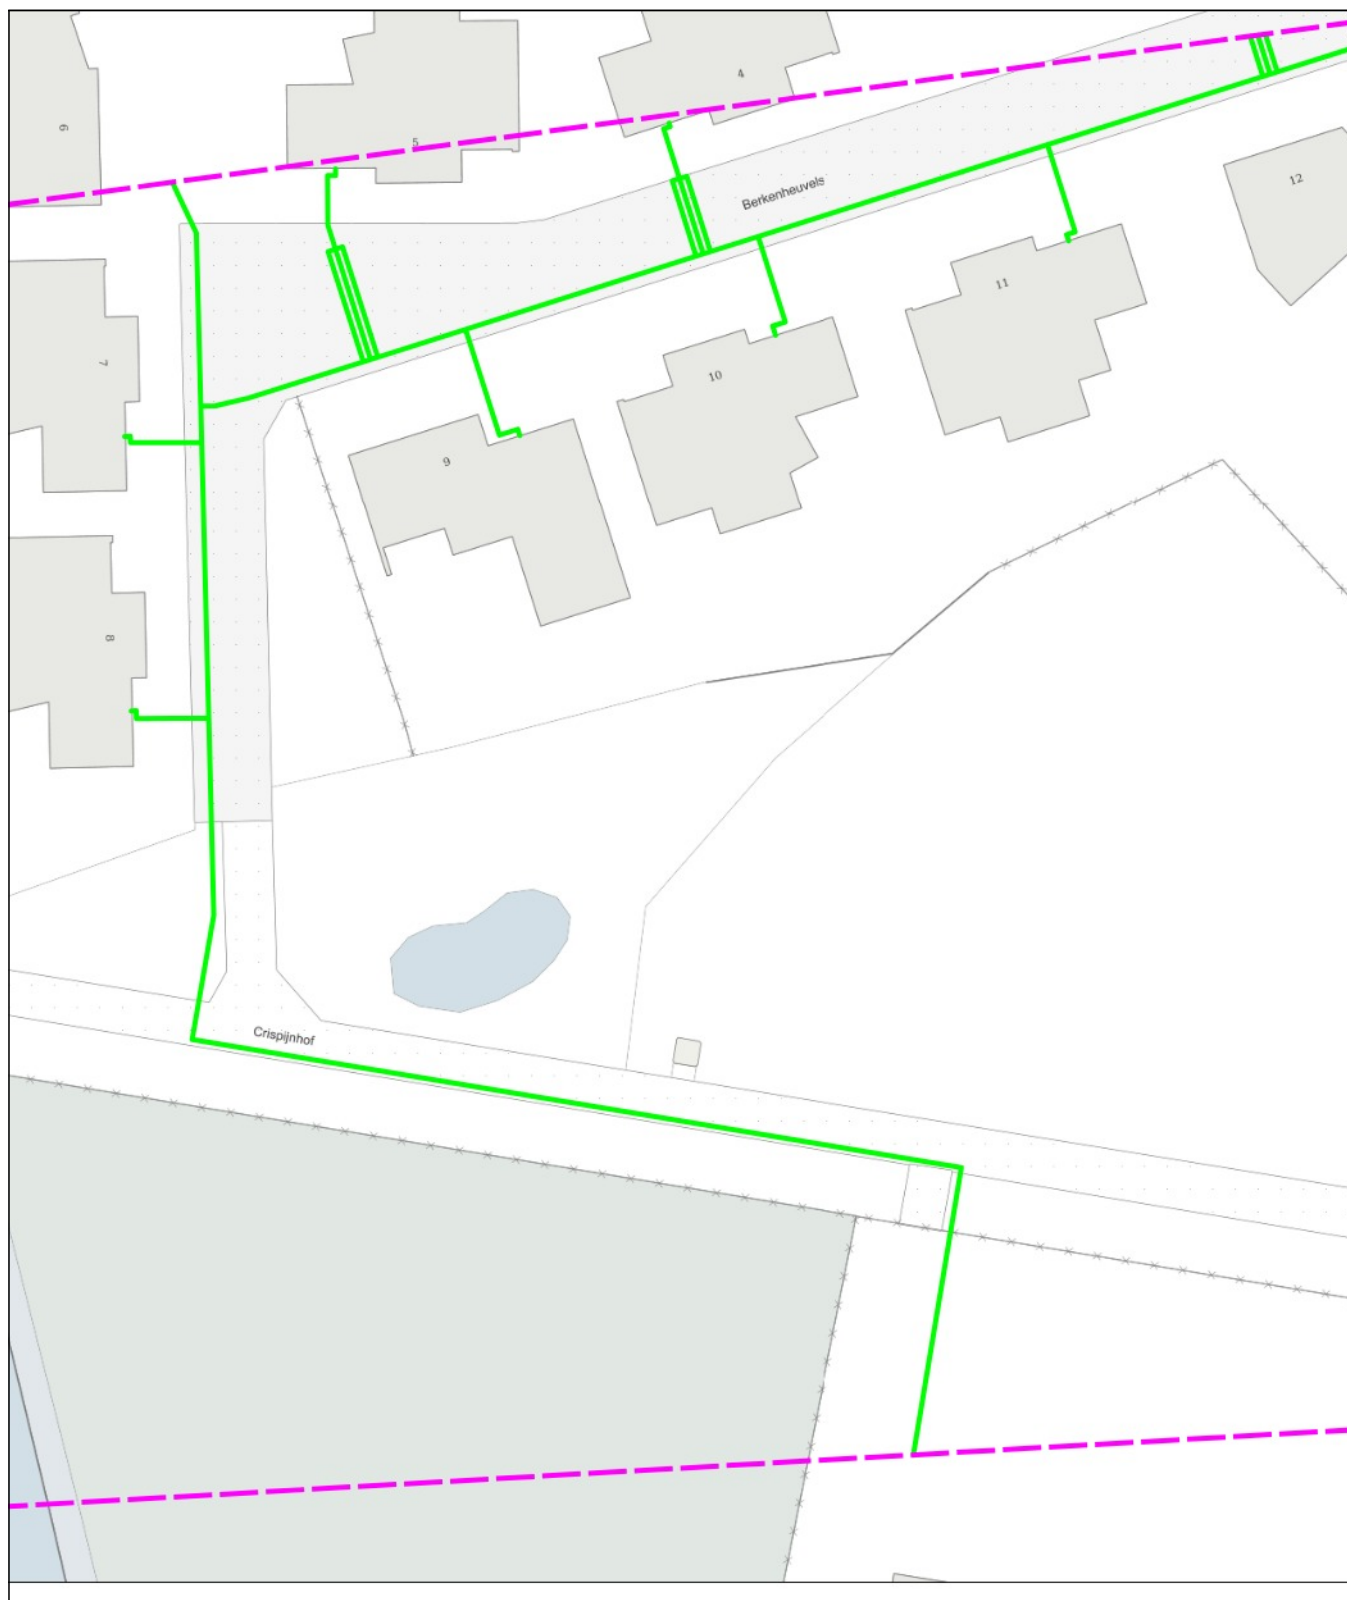


linksonder: X: 123.131,0 Y: 403.808,5  
rechtsboven: X: 123.220,0 Y: 403.914,0

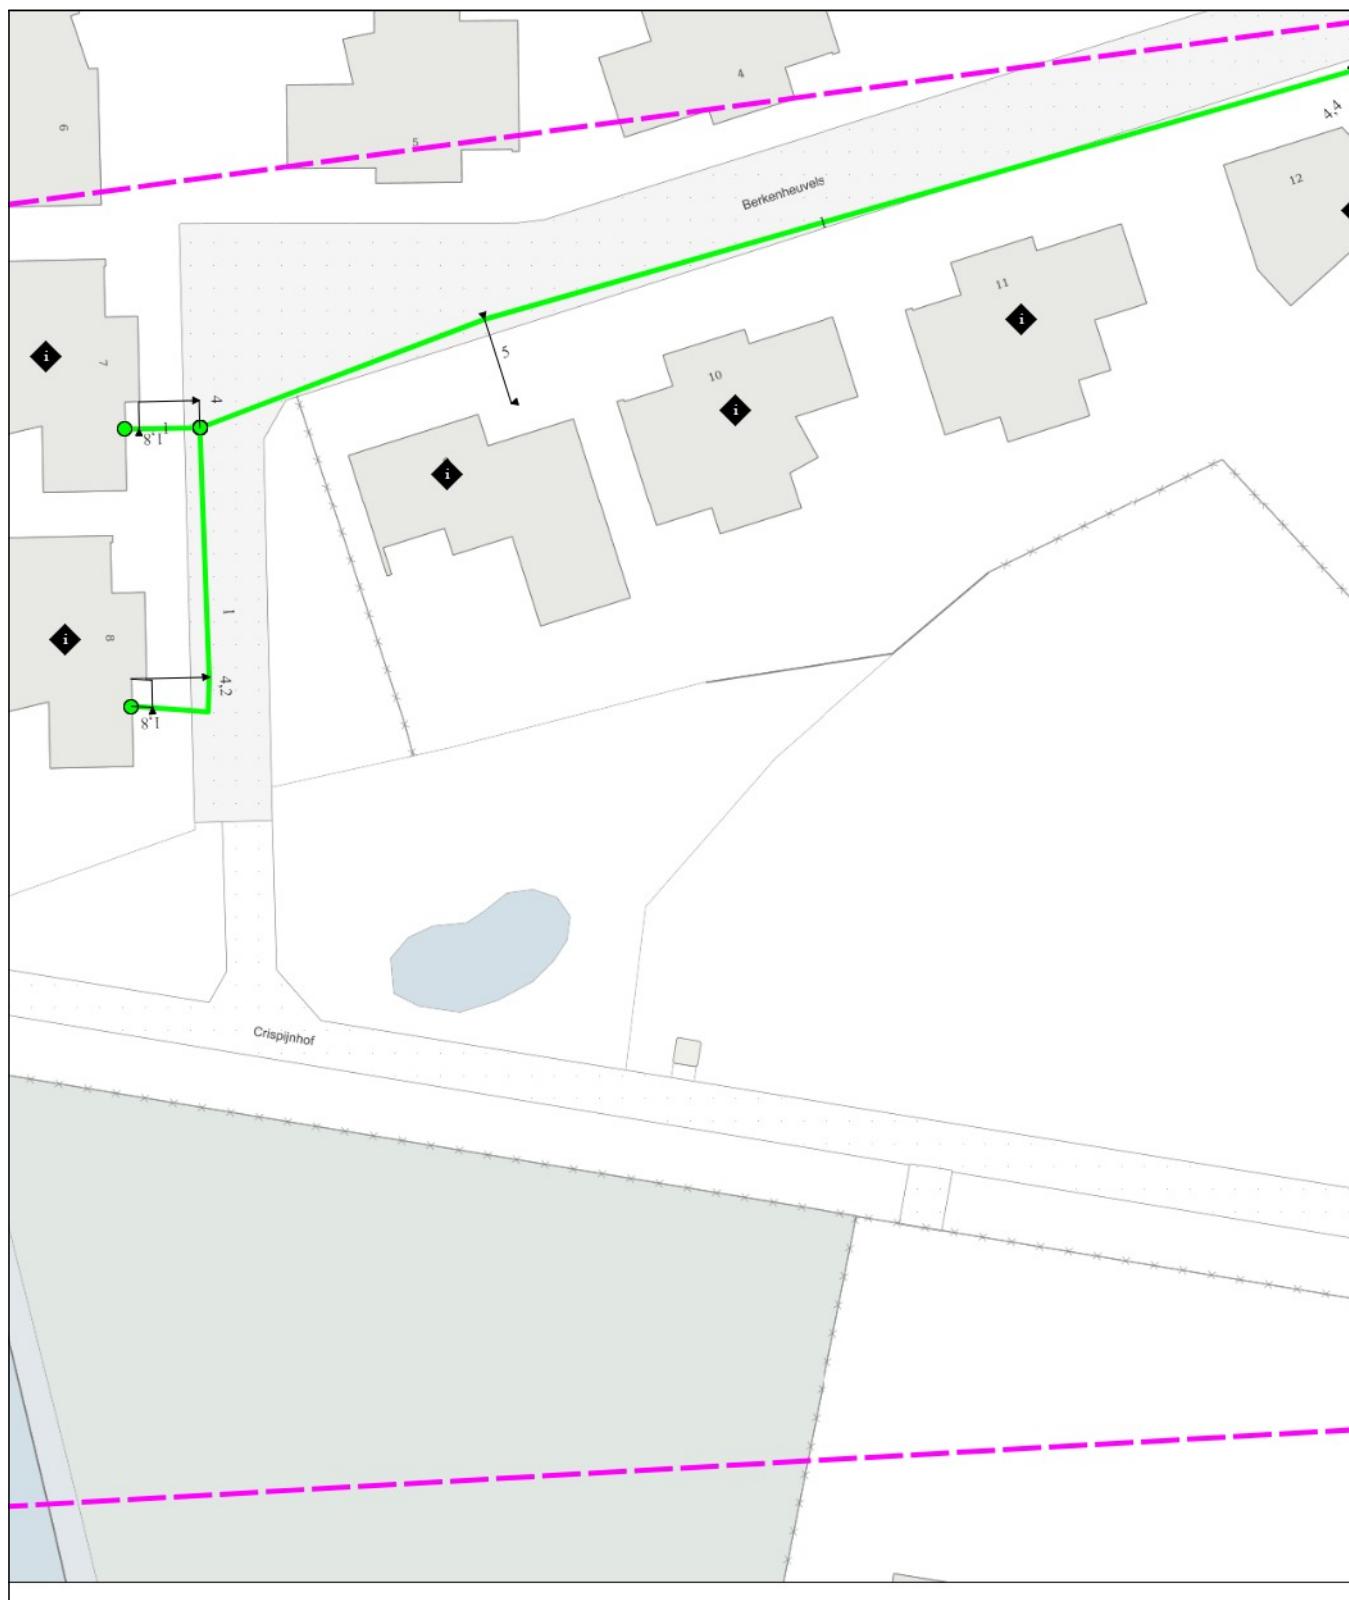

0 5 10 meter

linksonder: X: 123.131,0 Y: 403.808,5  
rechtsboven: X: 123.220,0 Y: 403.914,0


gas hoge druk  
KL1031

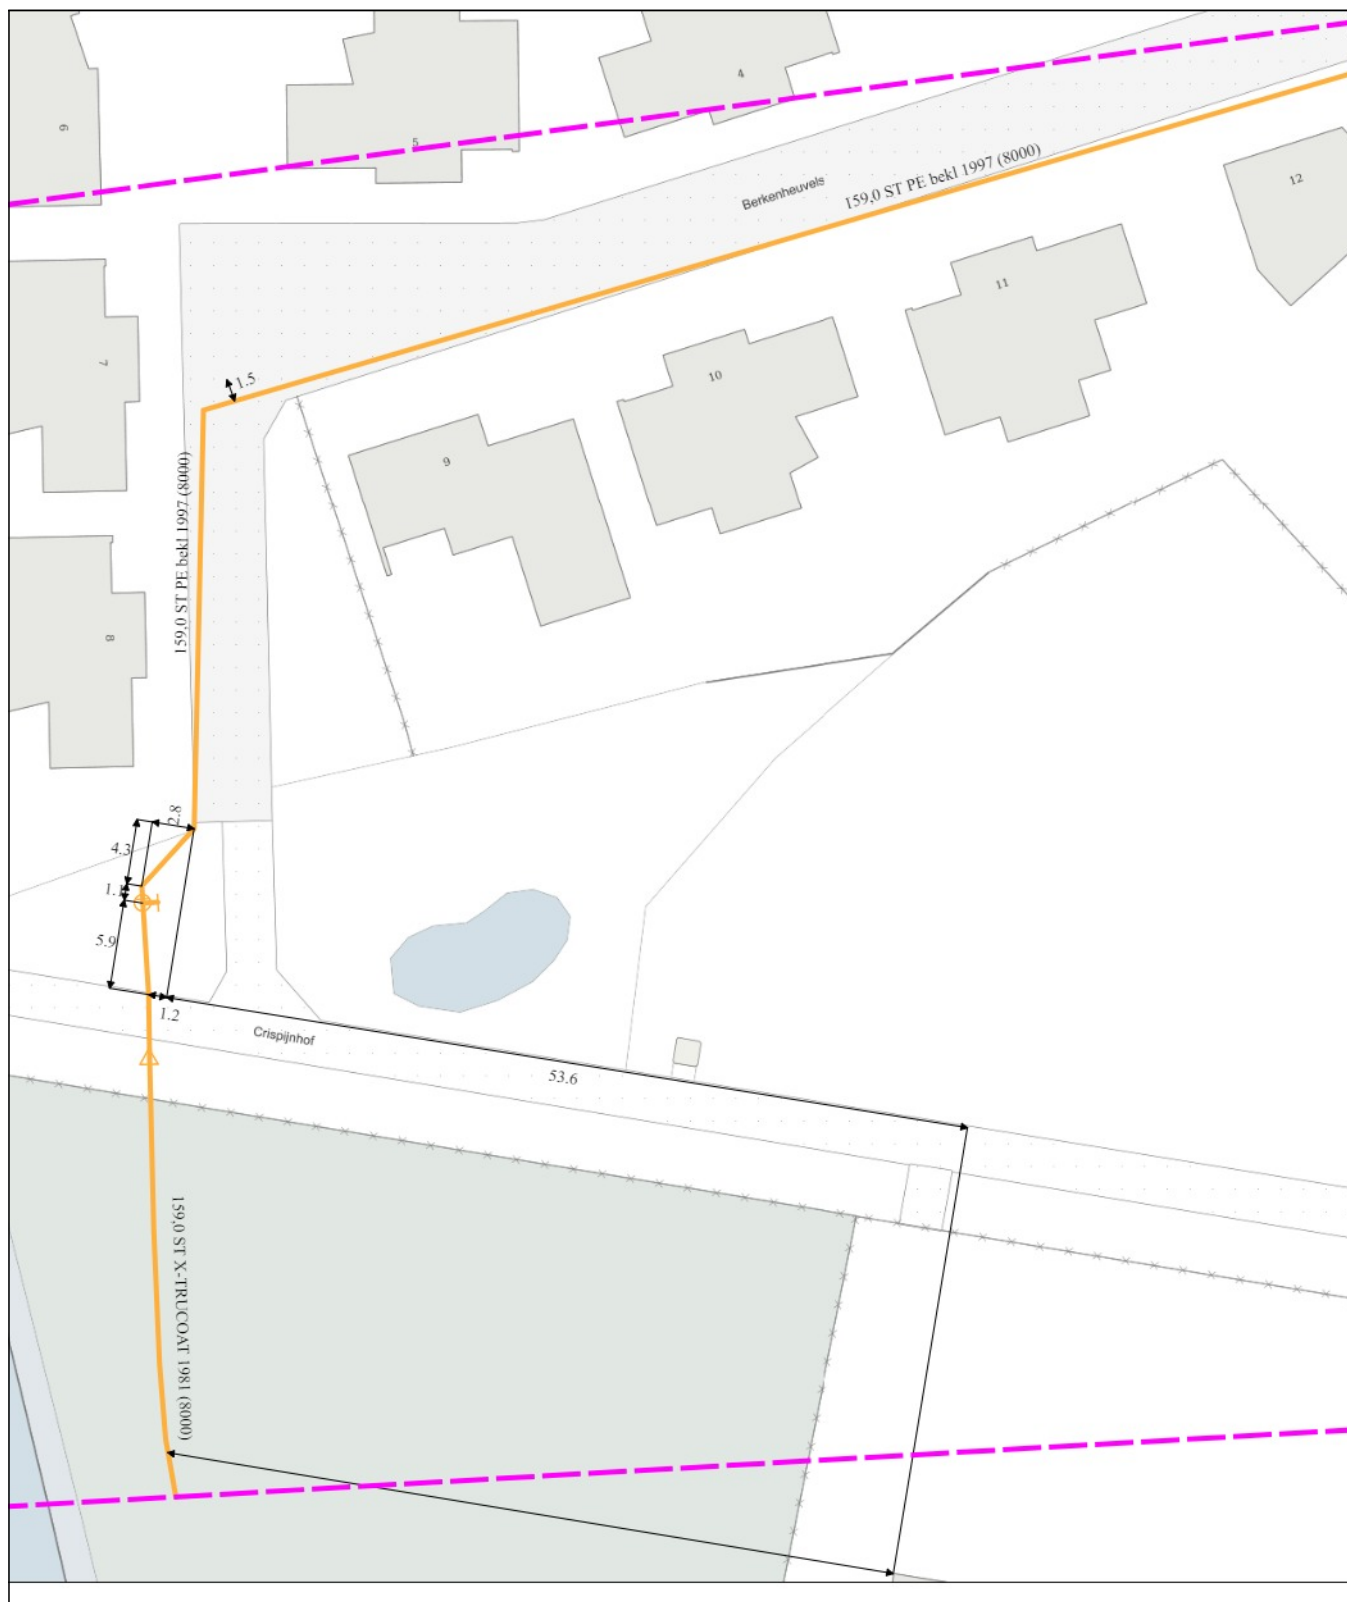

0 5 10 meter

linksonder: X: 123.131,0 Y: 403.808,5  
rechtsboven: X: 123.220,0 Y: 403.914,0


gas lage druk  
KL1031

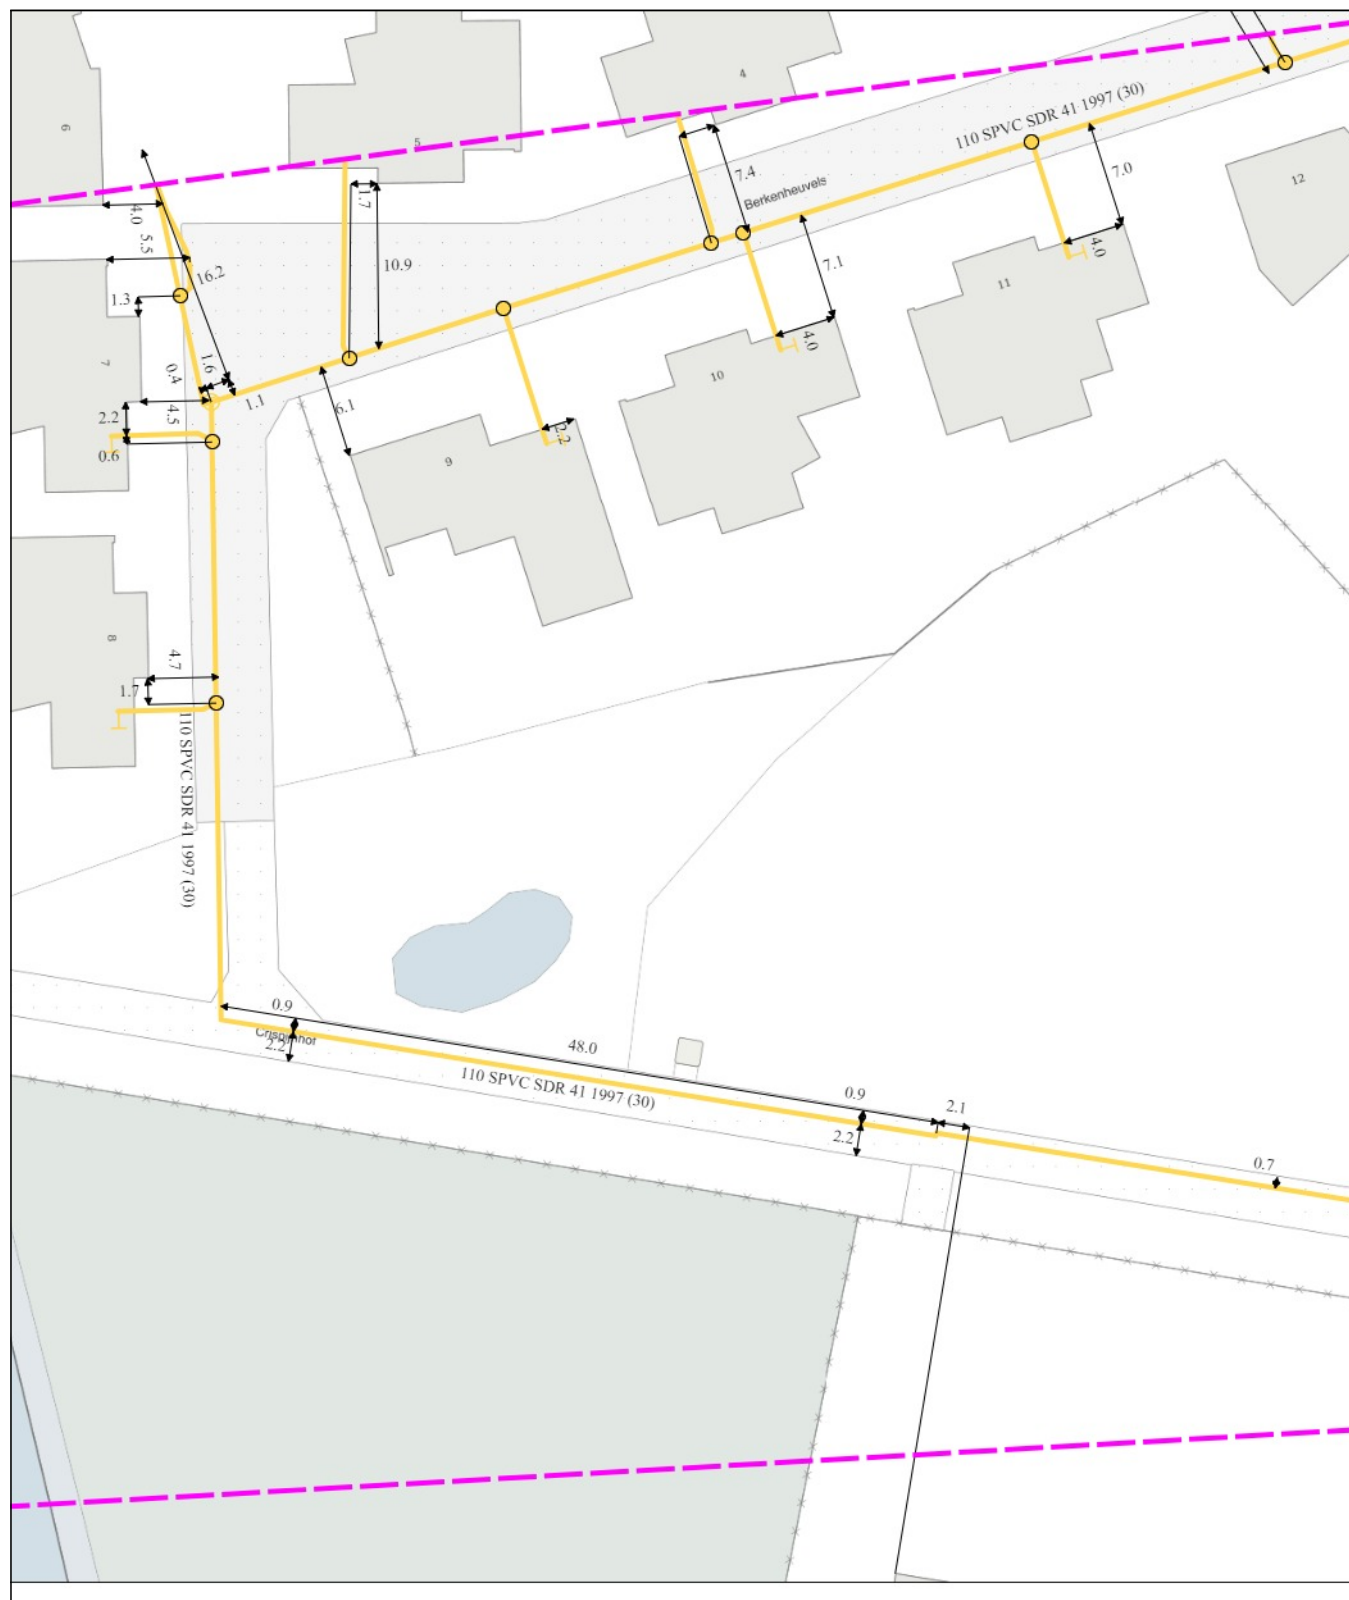

0 5 10 meter


linksonder: X: 123.131,0 Y: 403.808,5  
rechtsboven: X: 123.220,0 Y: 403.914,0



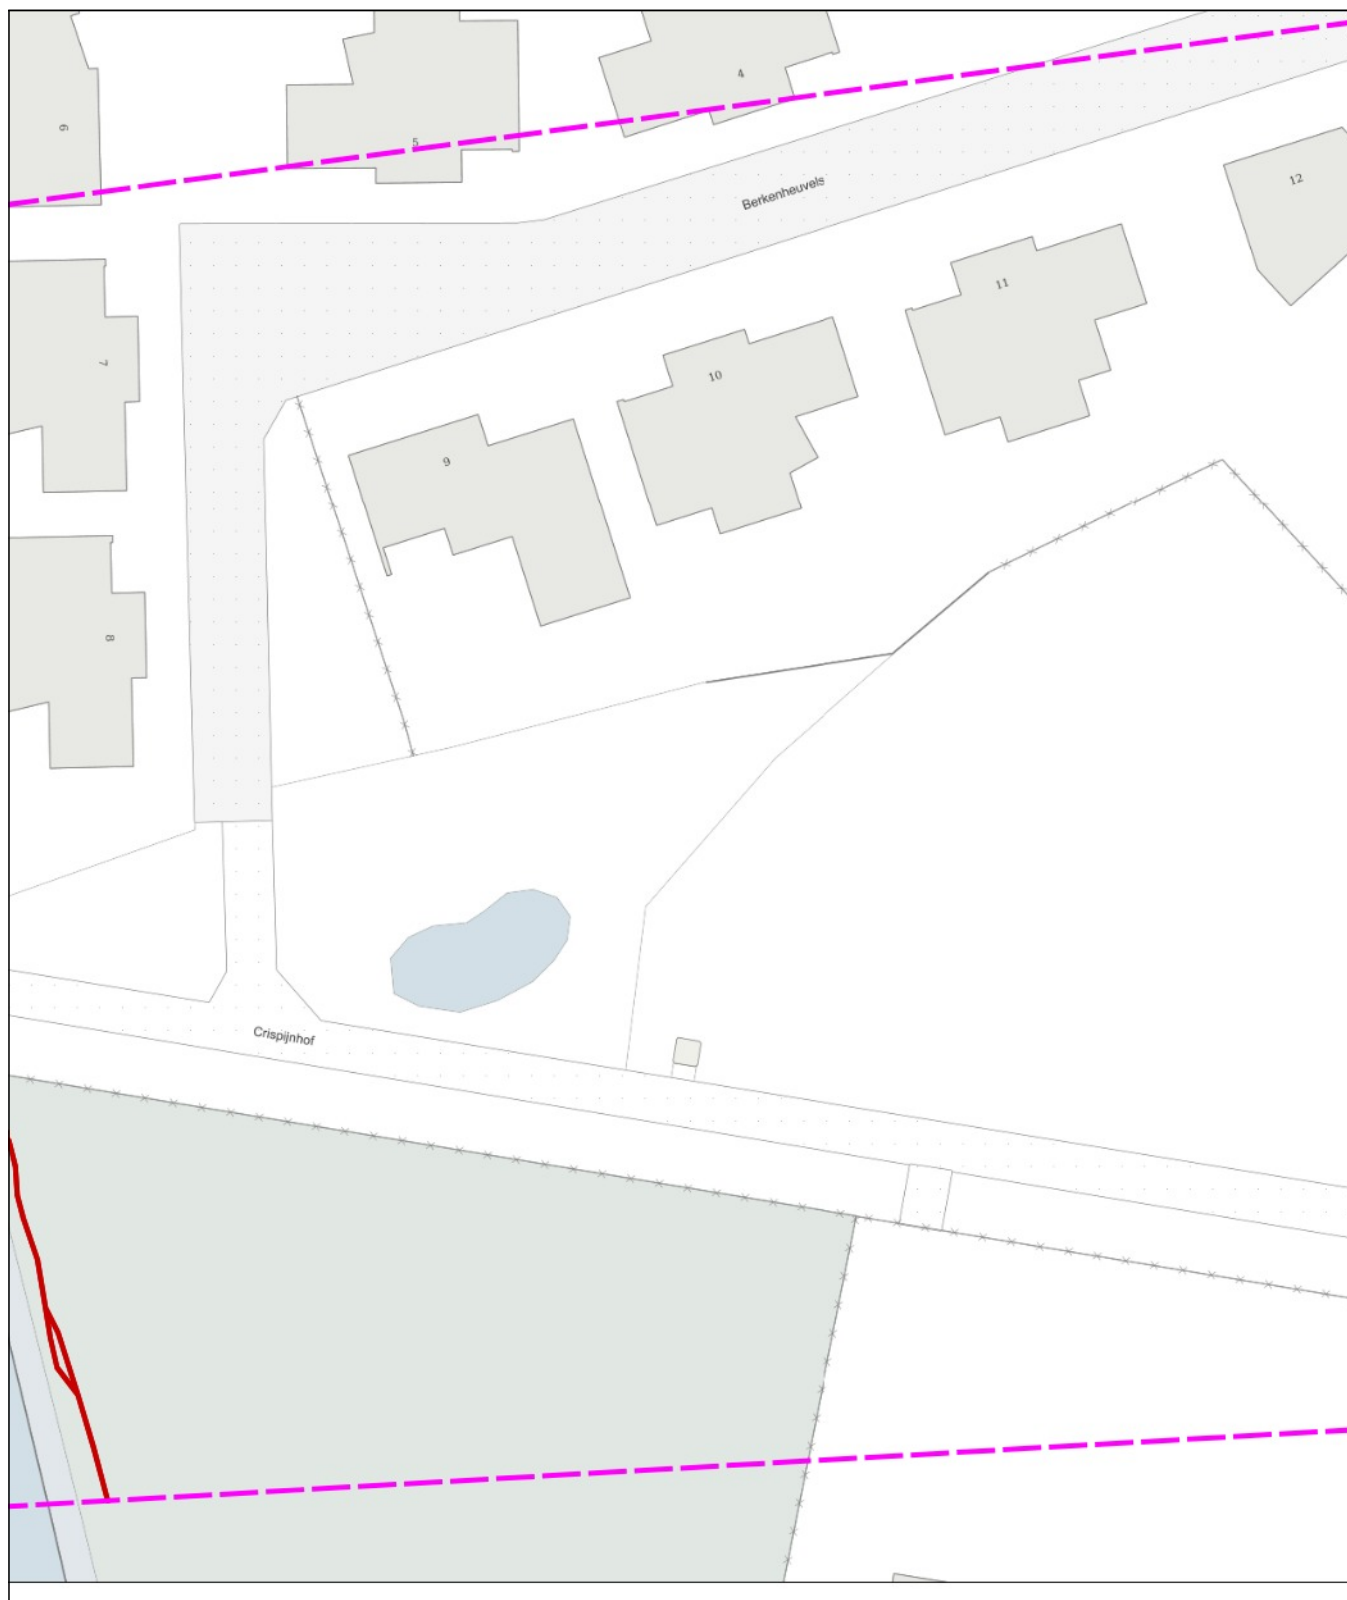


0 5 10 meter


linksonder: X: 123.131,0 Y: 403.808,5  
rechtsboven: X: 123.220,0 Y: 403.914,0

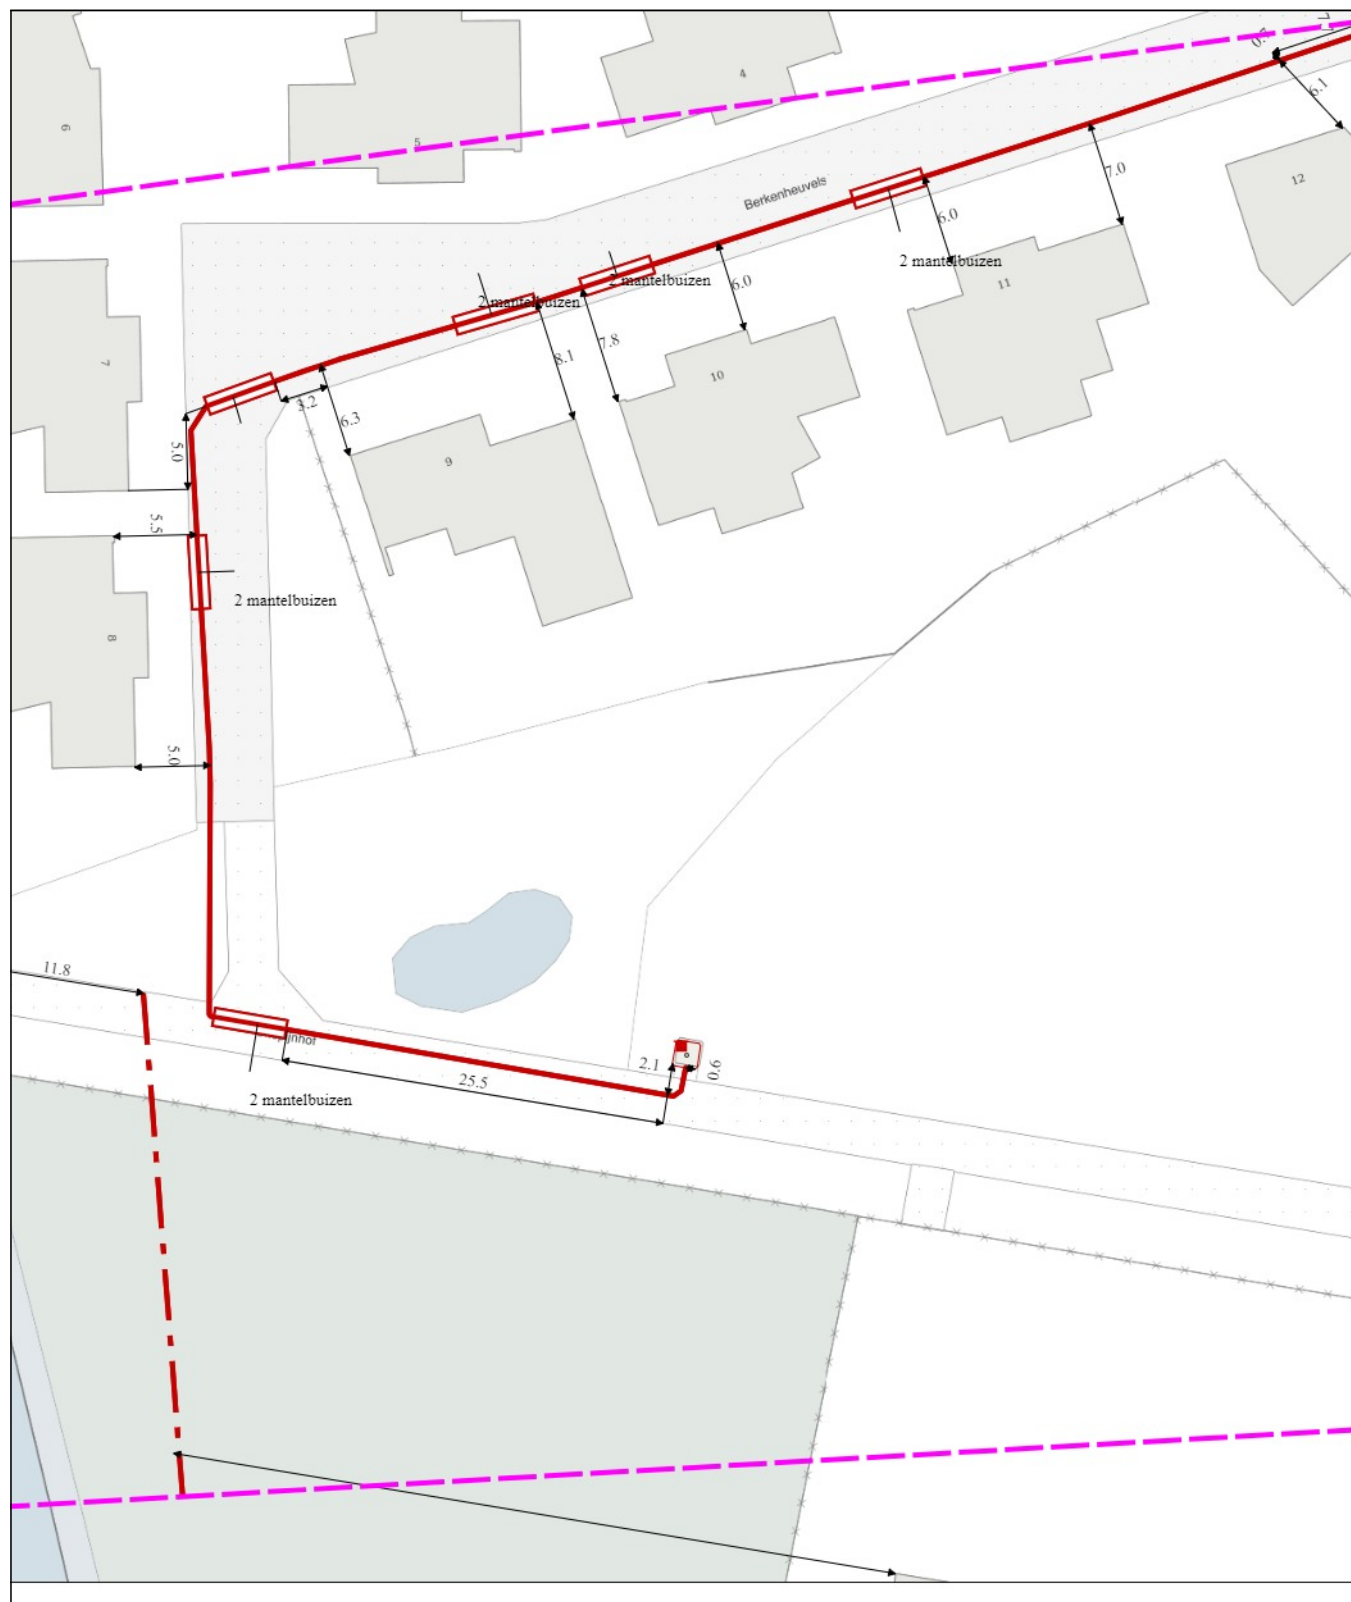

0 5 10 meter

linksonder: X: 123.131,0 Y: 403.808,5  
rechtsboven: X: 123.220,0 Y: 403.914,0

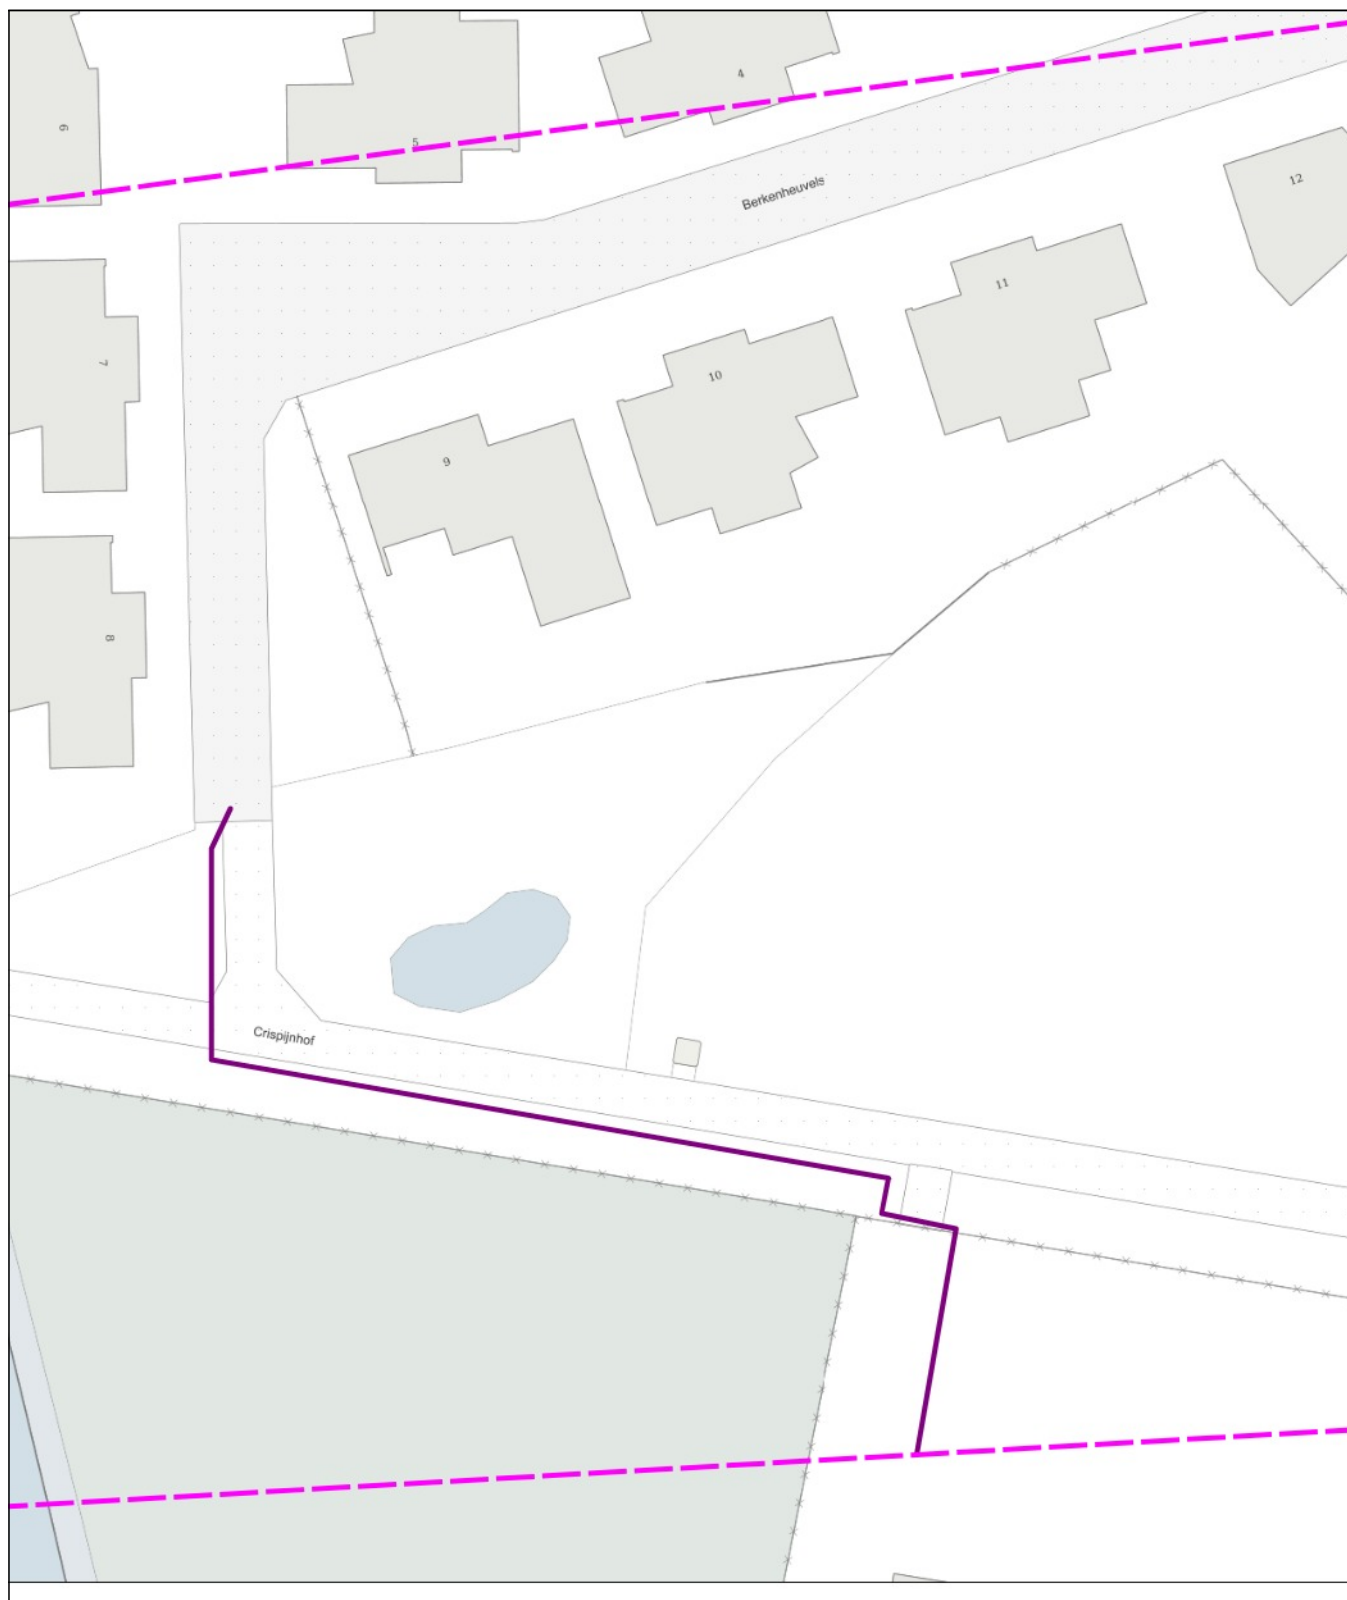

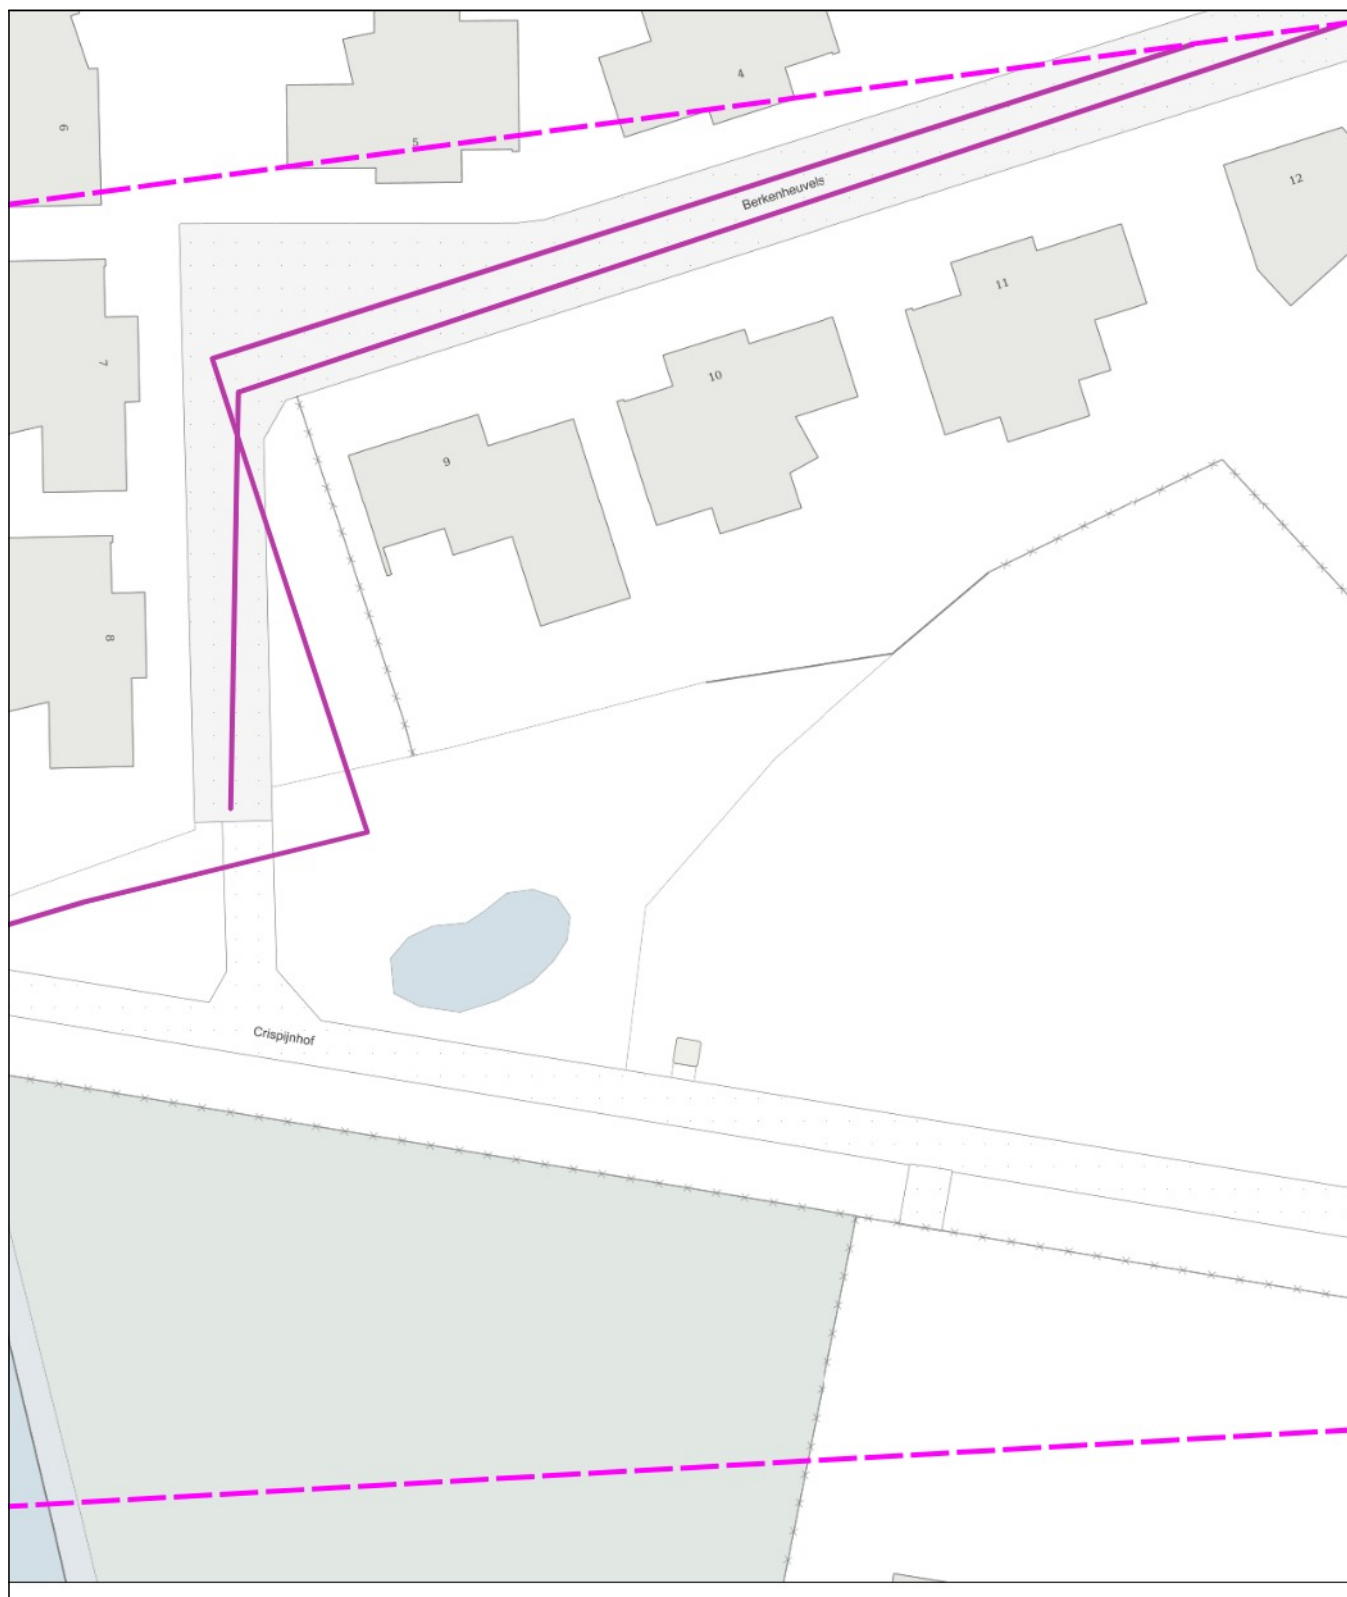


0 5 10 meter

linksonder: X: 123.131,0 Y: 403.808,5  
rechtsboven: X: 123.220,0 Y: 403.914,0




|                         |                         |                          |                 |
|-------------------------|-------------------------|--------------------------|-----------------|
| datatransport<br>KL1011 | gas hoge druk<br>KL1031 | laagspanning<br>KL1031   | water<br>KL1001 |
| datatransport<br>KL1049 | gas lage druk<br>KL1031 | middenspanning<br>KL1031 |                 |
| datatransport<br>KL1051 |                         |                          |                 |

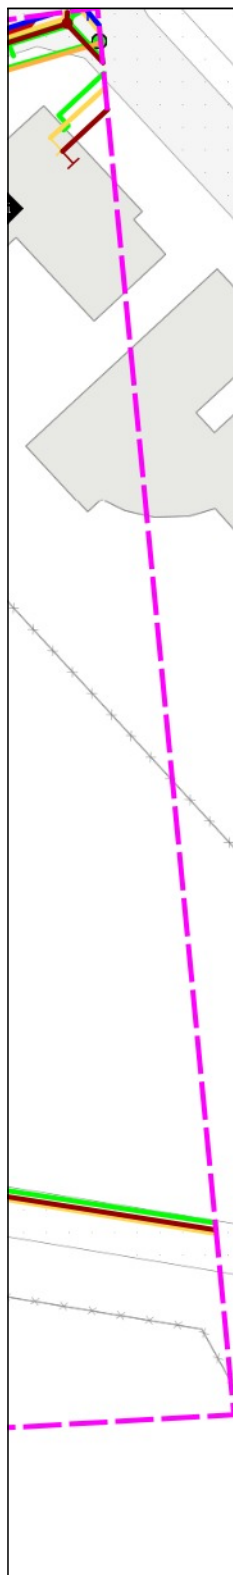

0 5 10 meter


linksonder: X: 123.220,0 Y: 403.808,5  
rechtsboven: X: 123.309,0 Y: 403.914,0

datatransport  
KL1011

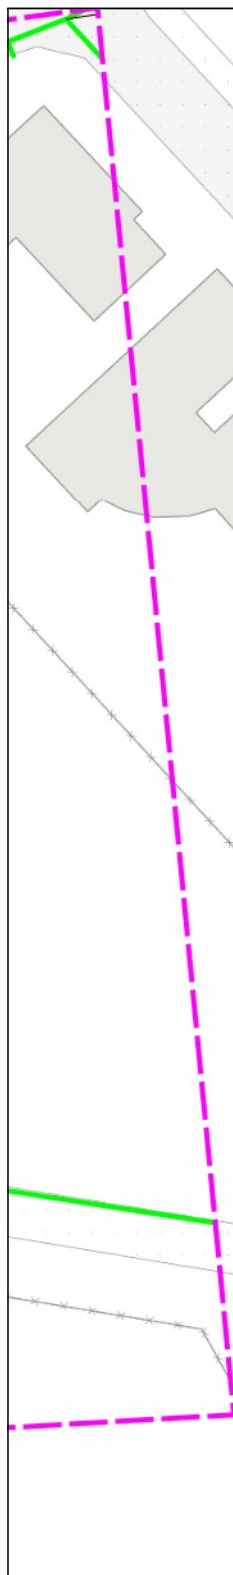


linksonder: X: 123.220,0 Y: 403.808,5  
rechtsboven: X: 123.309,0 Y: 403.914,0



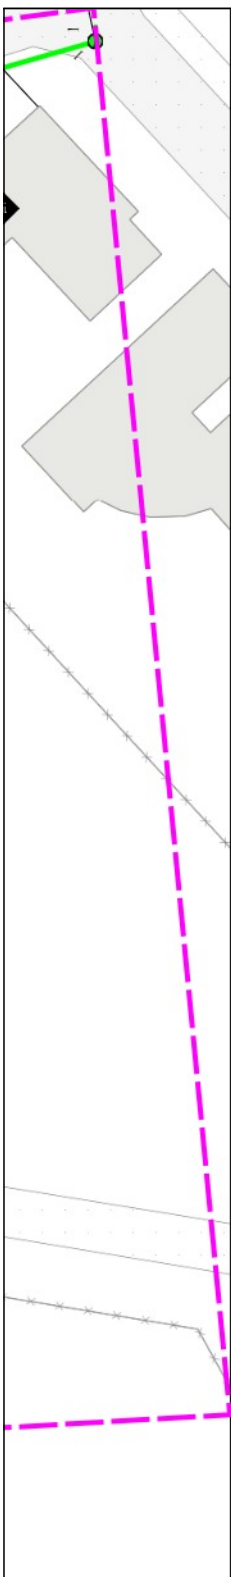


0 5 10 meter

linksonder: X: 123.220,0 Y: 403.808,5  
rechtsboven: X: 123.309,0 Y: 403.914,0

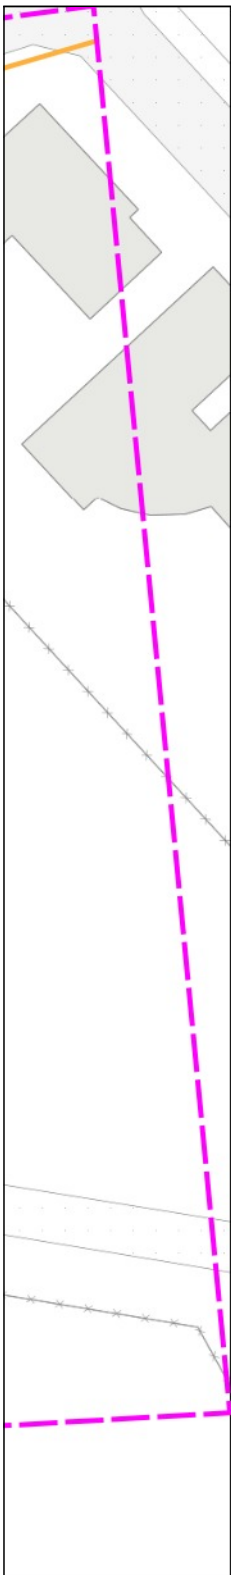



0 5 10 meter

linksonder: X: 123.220,0 Y: 403.808,5  
rechtsboven: X: 123.309,0 Y: 403.914,0

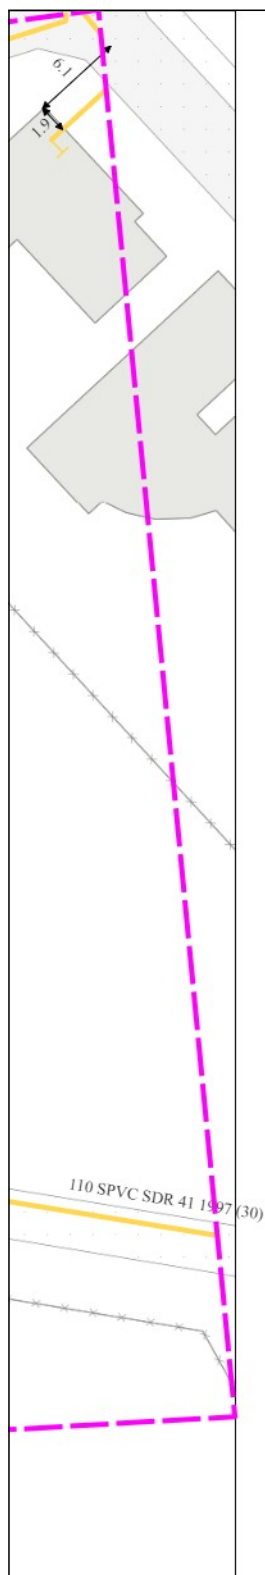


0 5 10 meter

linksonder: X: 123.220,0 Y: 403.808,5  
rechtsboven: X: 123.309,0 Y: 403.914,0

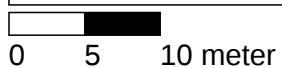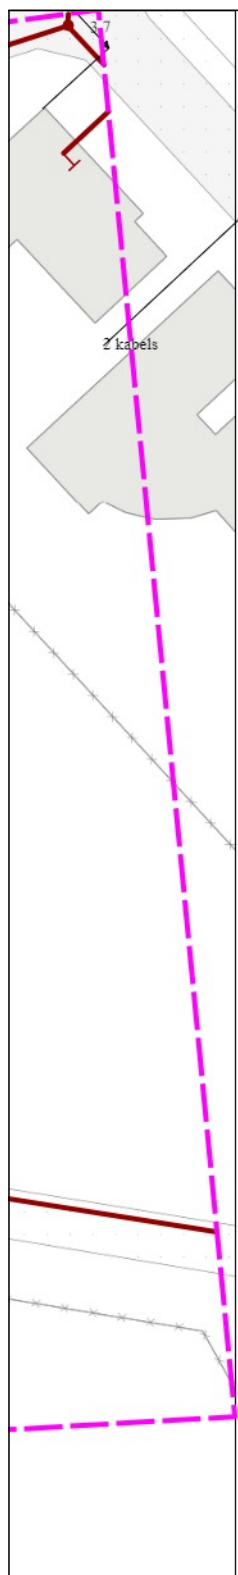


linksonder: X: 123.220,0 Y: 403.808,5  
rechtsboven: X: 123.309,0 Y: 403.914,0

middenspanning  
KL1031

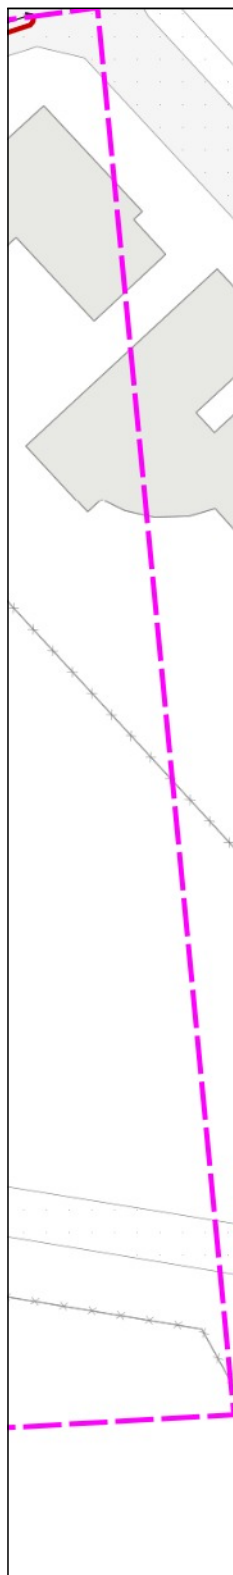

0 5 10 meter

linksonder: X: 123.220,0 Y: 403.808,5  
rechtsboven: X: 123.309,0 Y: 403.914,0

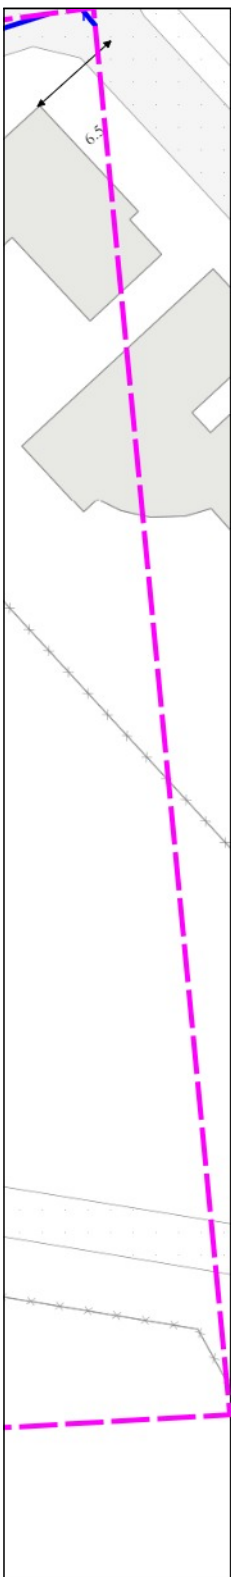

0 5 10 meter

linksonder: X: 123.220,0 Y: 403.808,5  
rechtsboven: X: 123.309,0 Y: 403.914,0