


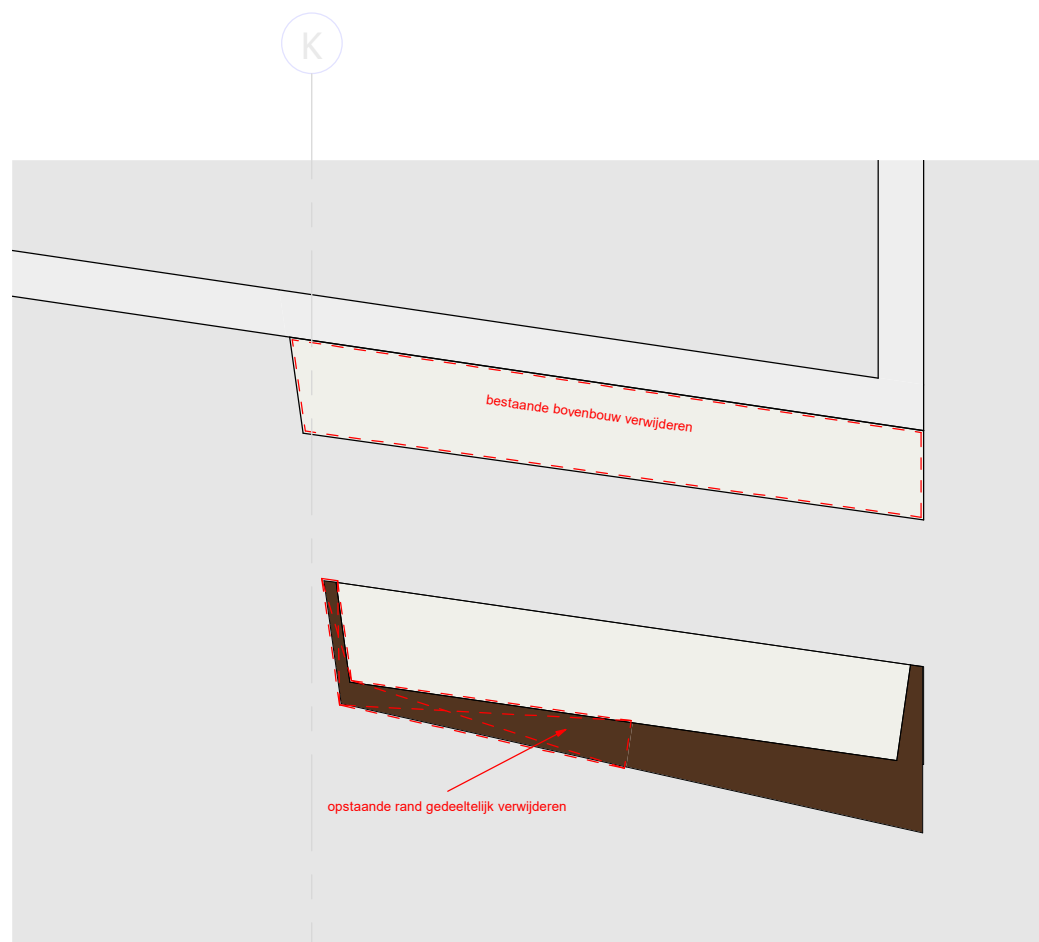


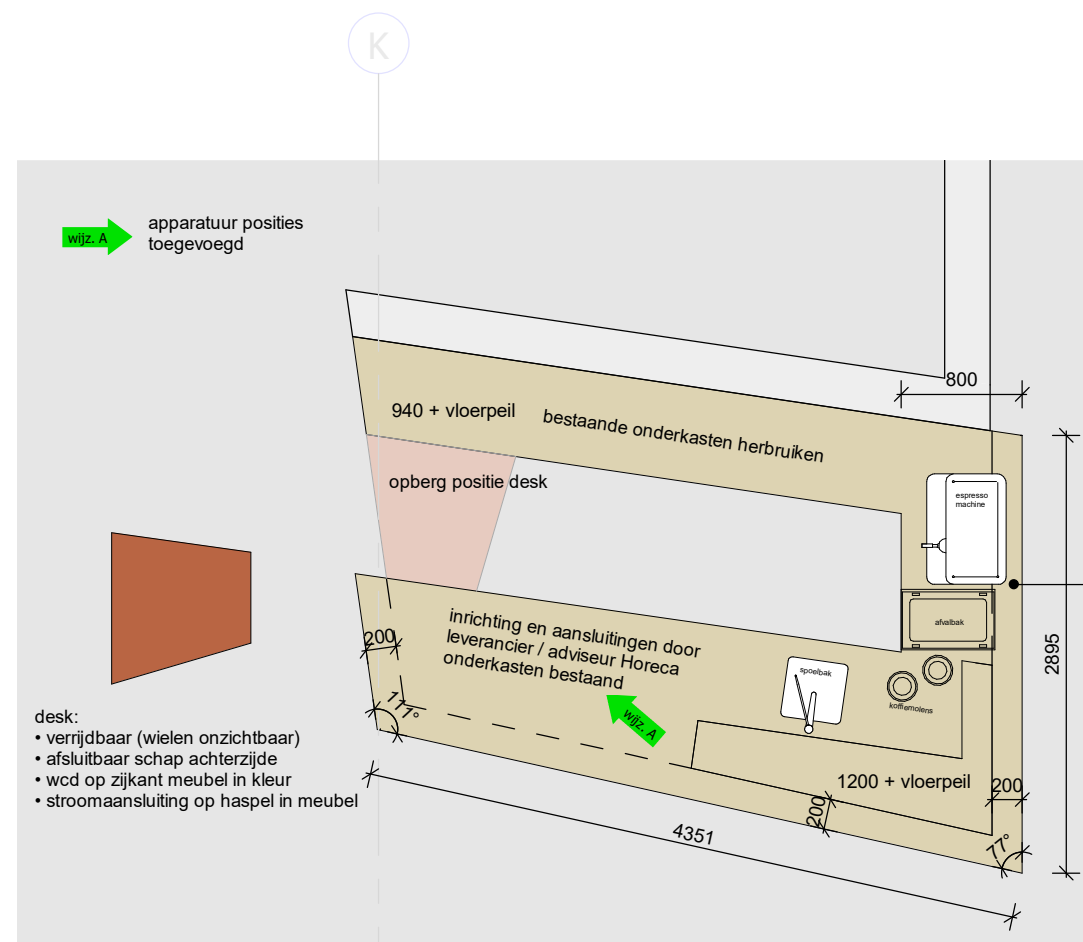


plattegrond bestaand

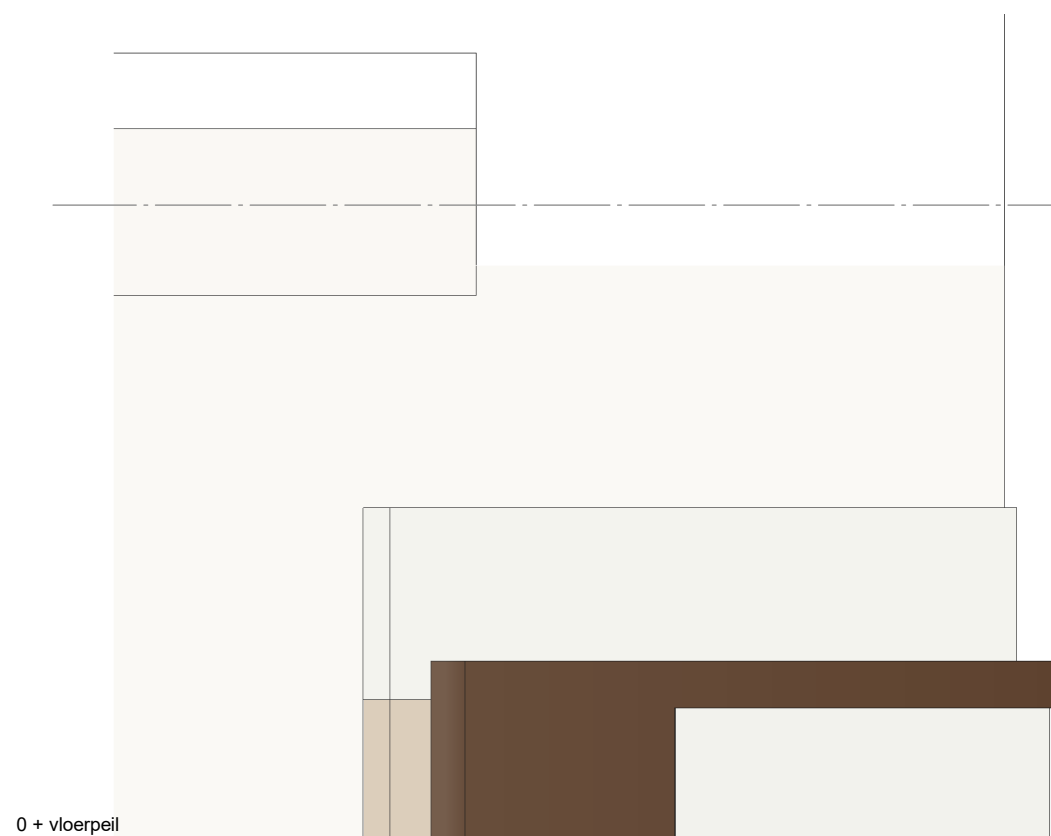


plattegrond nieuw

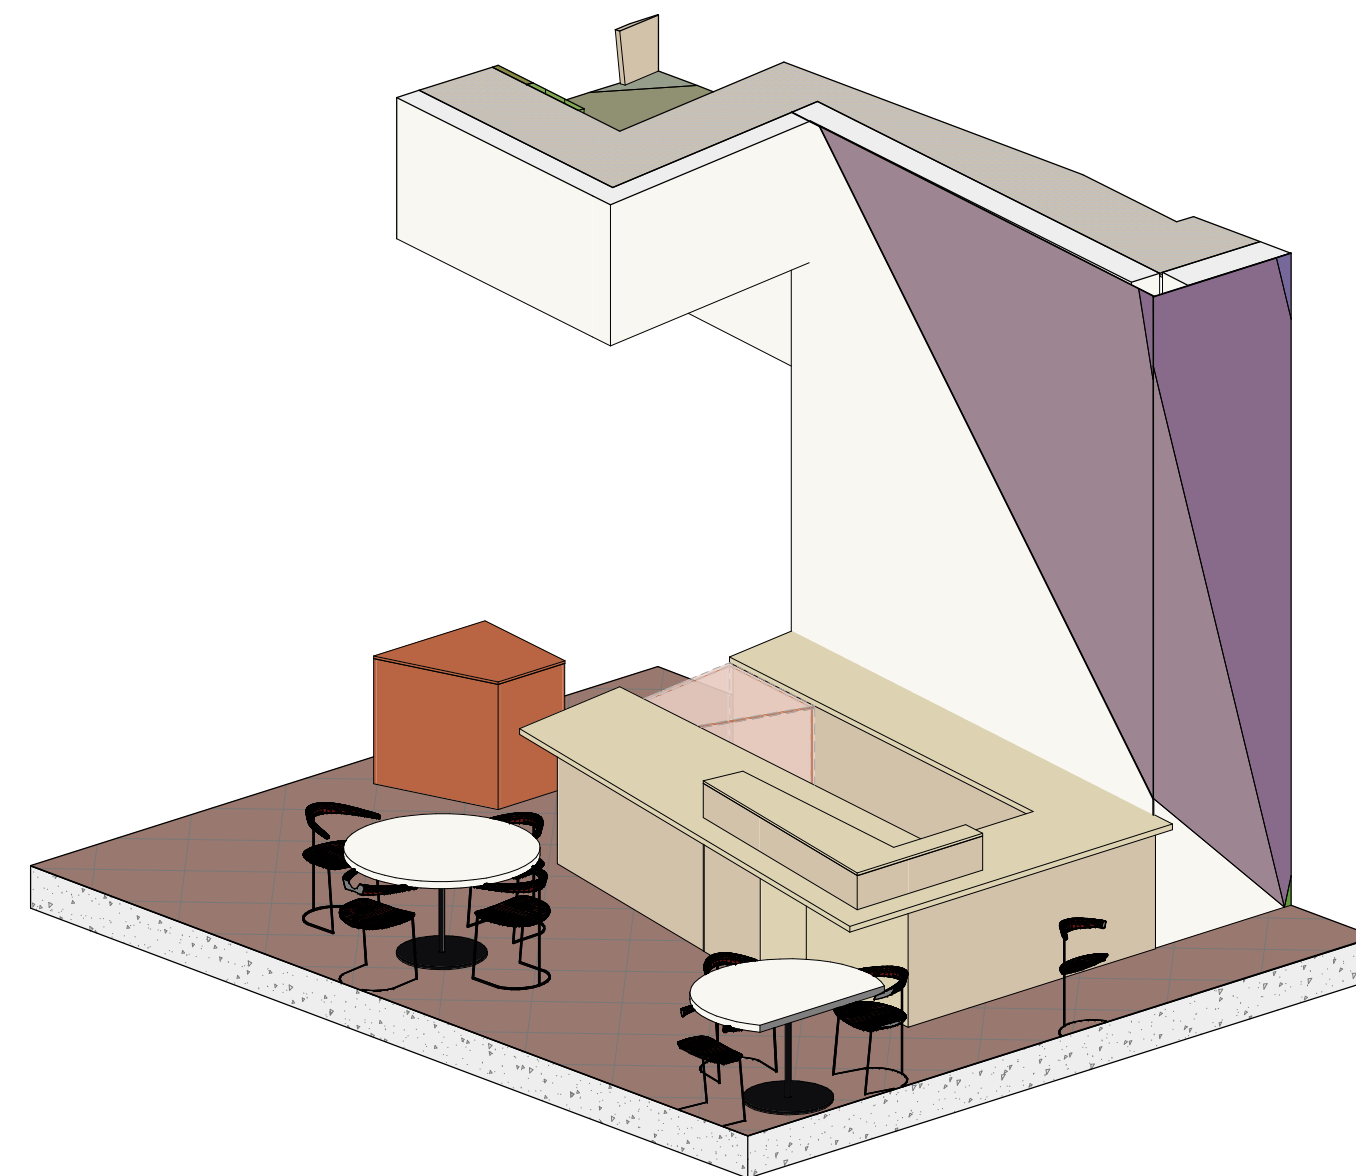

voorzijde bestaand

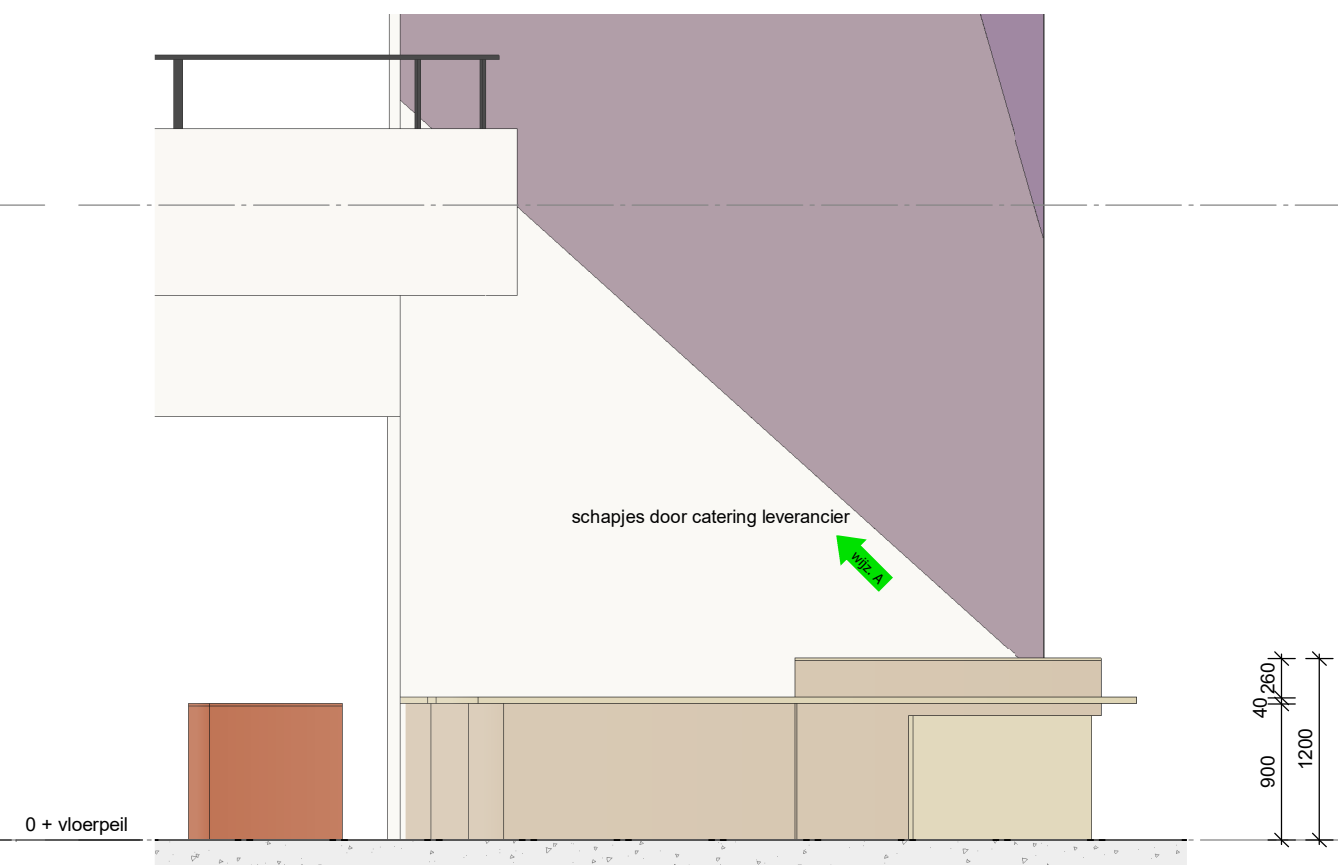

voorzijde nieuw

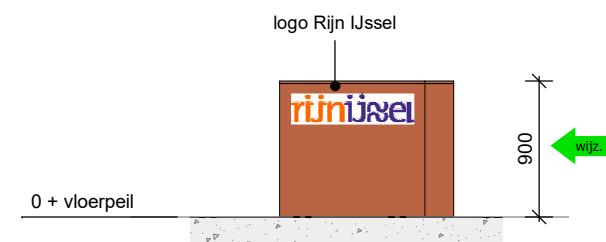

voorzijde host



constructieve uitwerking
door interieurbouwer

maatvoering in het
werk te controleren

principe maatvoering in
milimeters

bestaande bar

Zuid-West - Oranje

- MDF Valchromat Orange
- Verotex Chill FR 40
- Verotex Luis 3002
- Vescom Cres 7010.27

materiaal

Accent kleuren

- berken multiplex meubelkwaliteit mat behandeld IBOMA
- HPL Fenix 0719 Beige Luxor
- Pinboard Linoleum Forbo 2186 Blanched almond
- RVS kabelnet (door aannemer)



GAJ|VBW Architecten
info@gajvbw.nl
+31 (0)26 445 24 51
www.gajvbw.nl

Airbortnetower
Eusebiusbuitensingel 79
6828 HZ Arnhem

opdrachtgever RijnIJssel

project de Witte Villa

onderwerp koffie / host

fase definitief ontwerp

status definitief

wijziging A | 02-06-2021

datum 21-04-2021
schaal 1 : 50

tekenaar YHE
formaat A2

tekeningnummer
20-0012

05D-371