




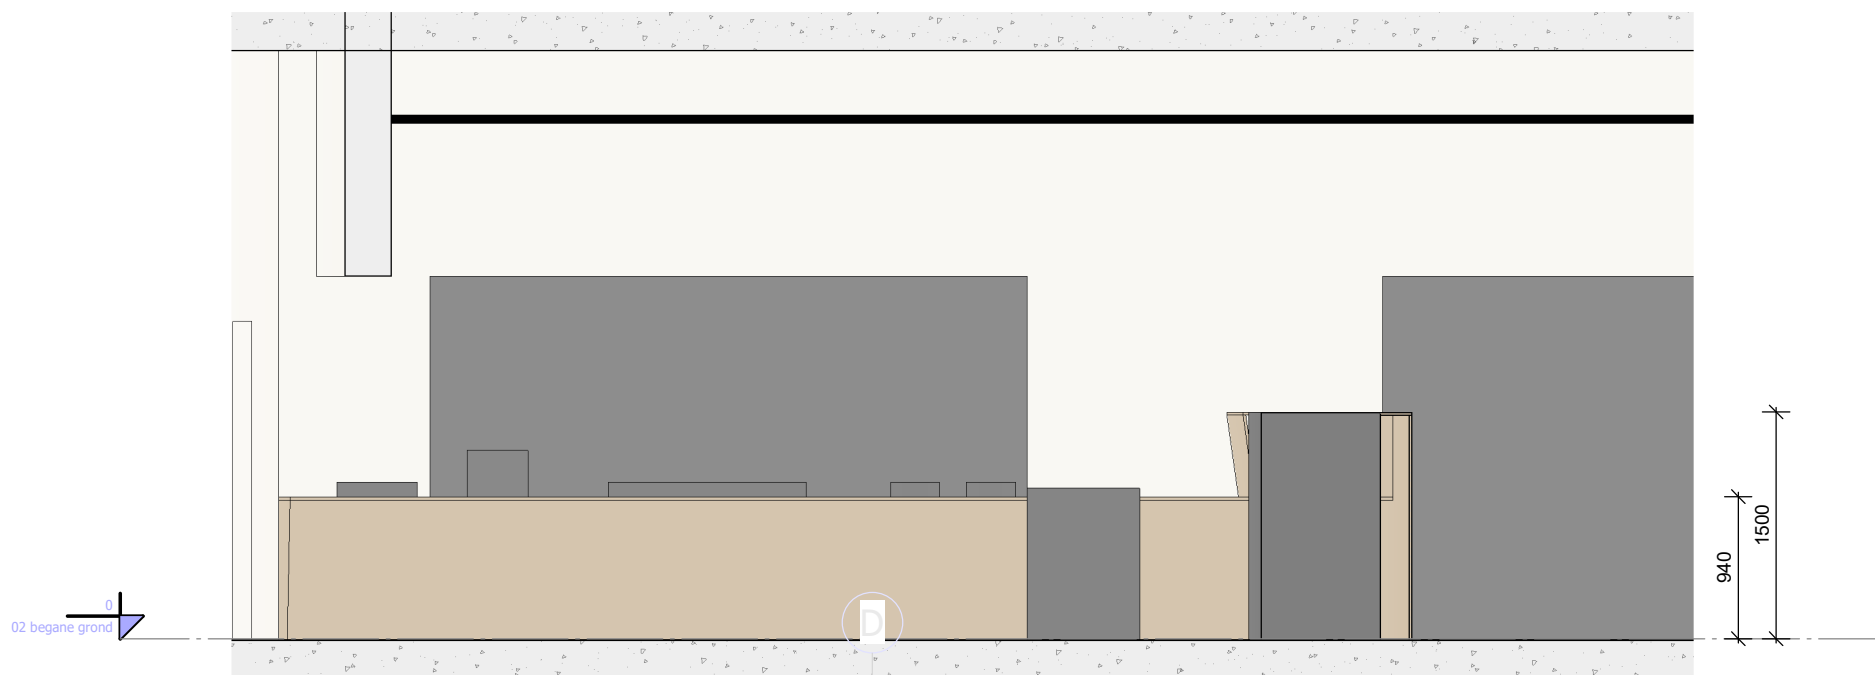


uitgifte horeca - aanzicht 1

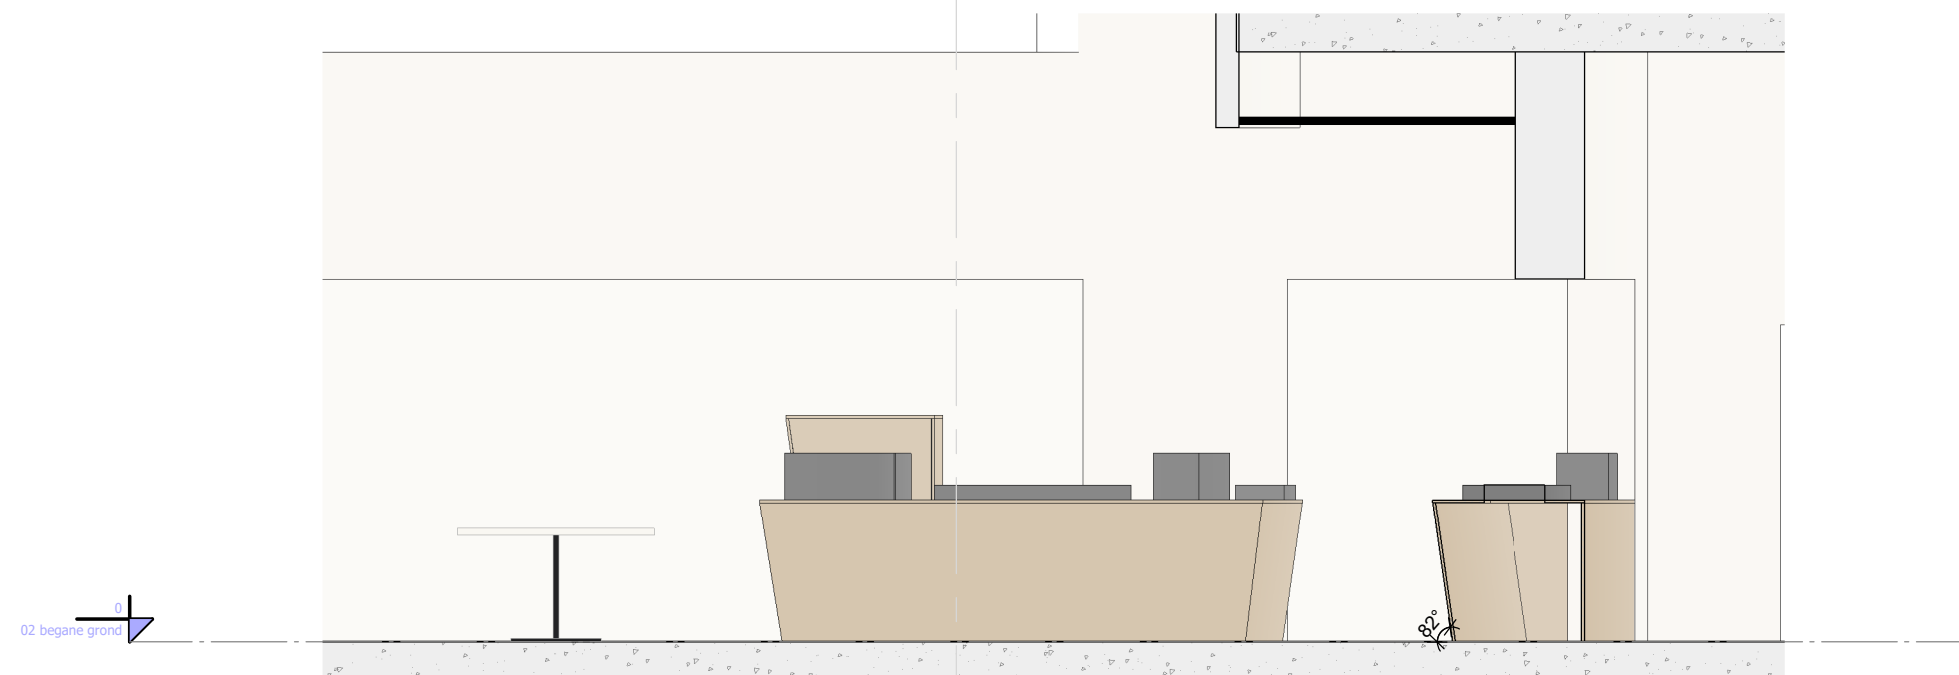


uitgifte horeca - aanzicht 2

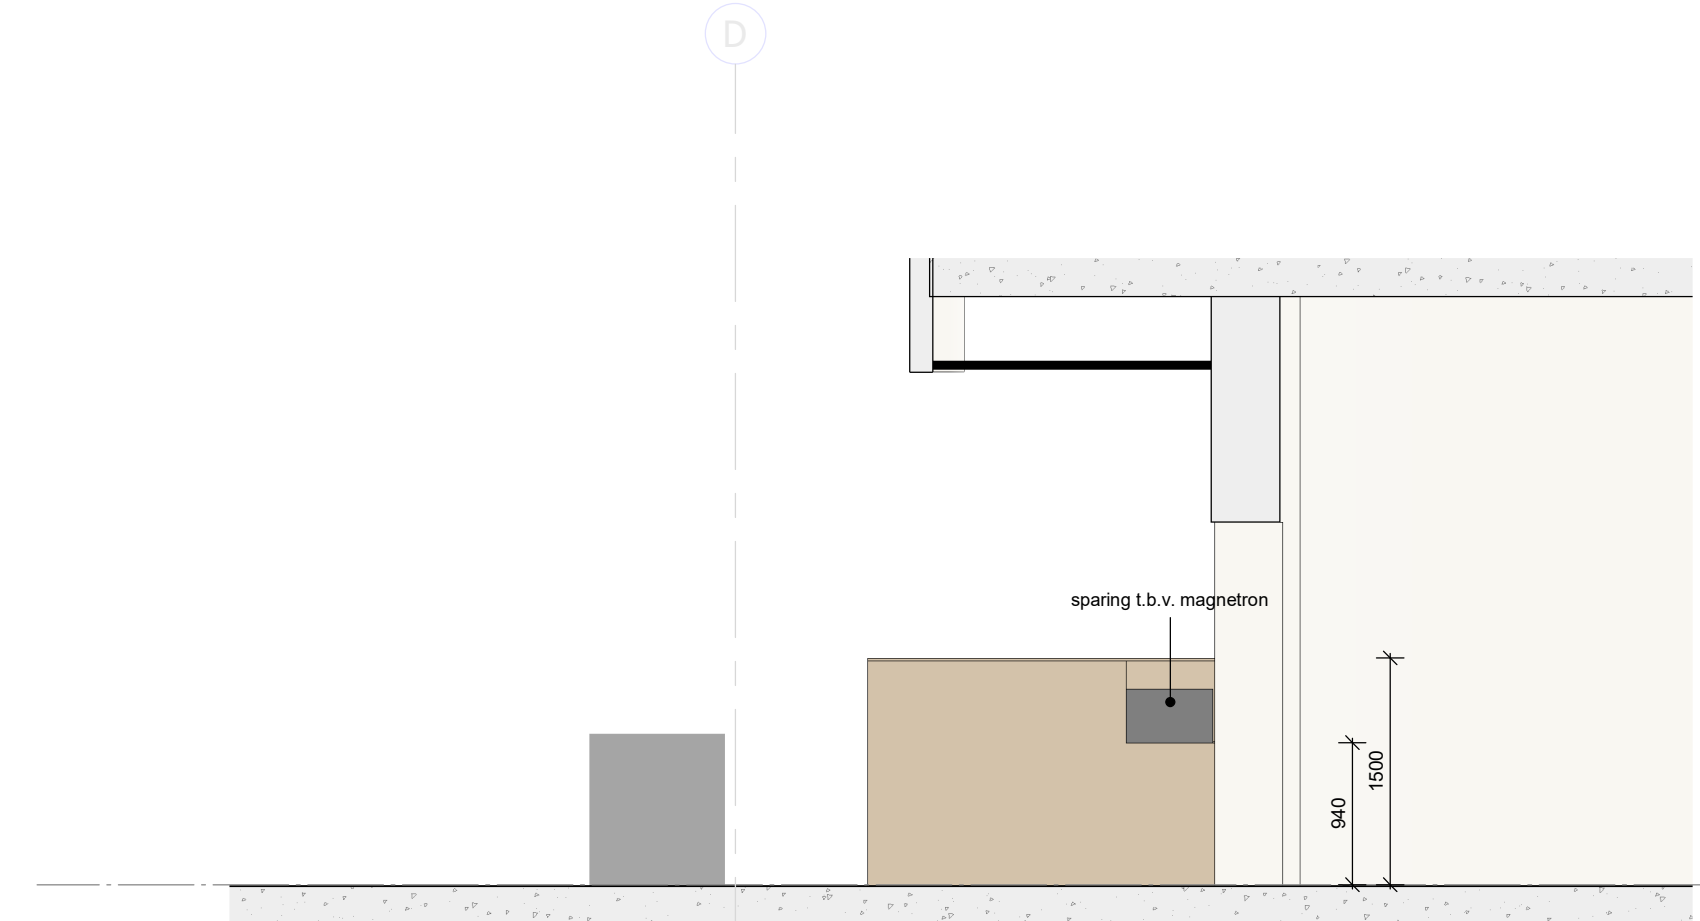

uitgifte horeca - aanzicht 3

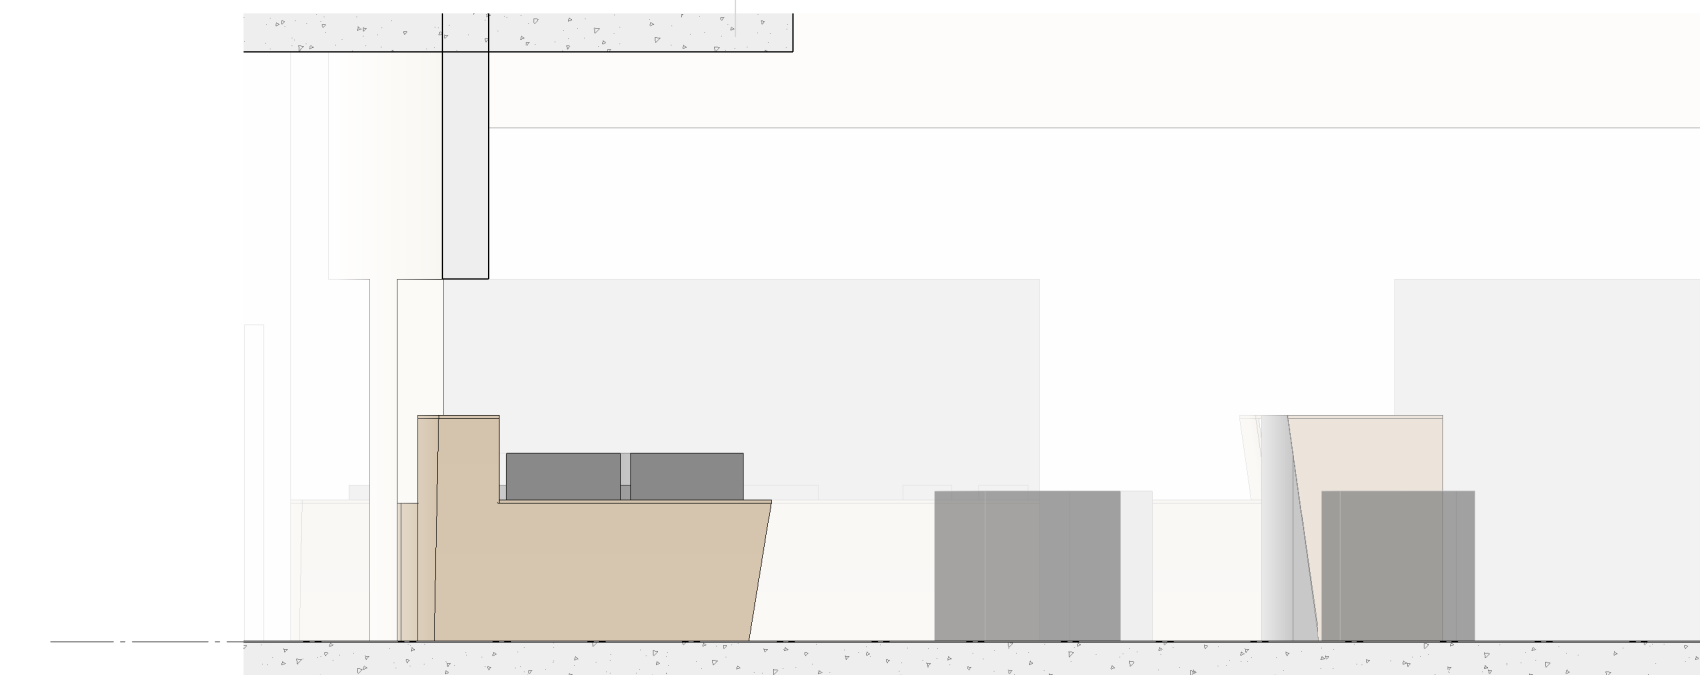

uitgifte horeca - aanzicht 4

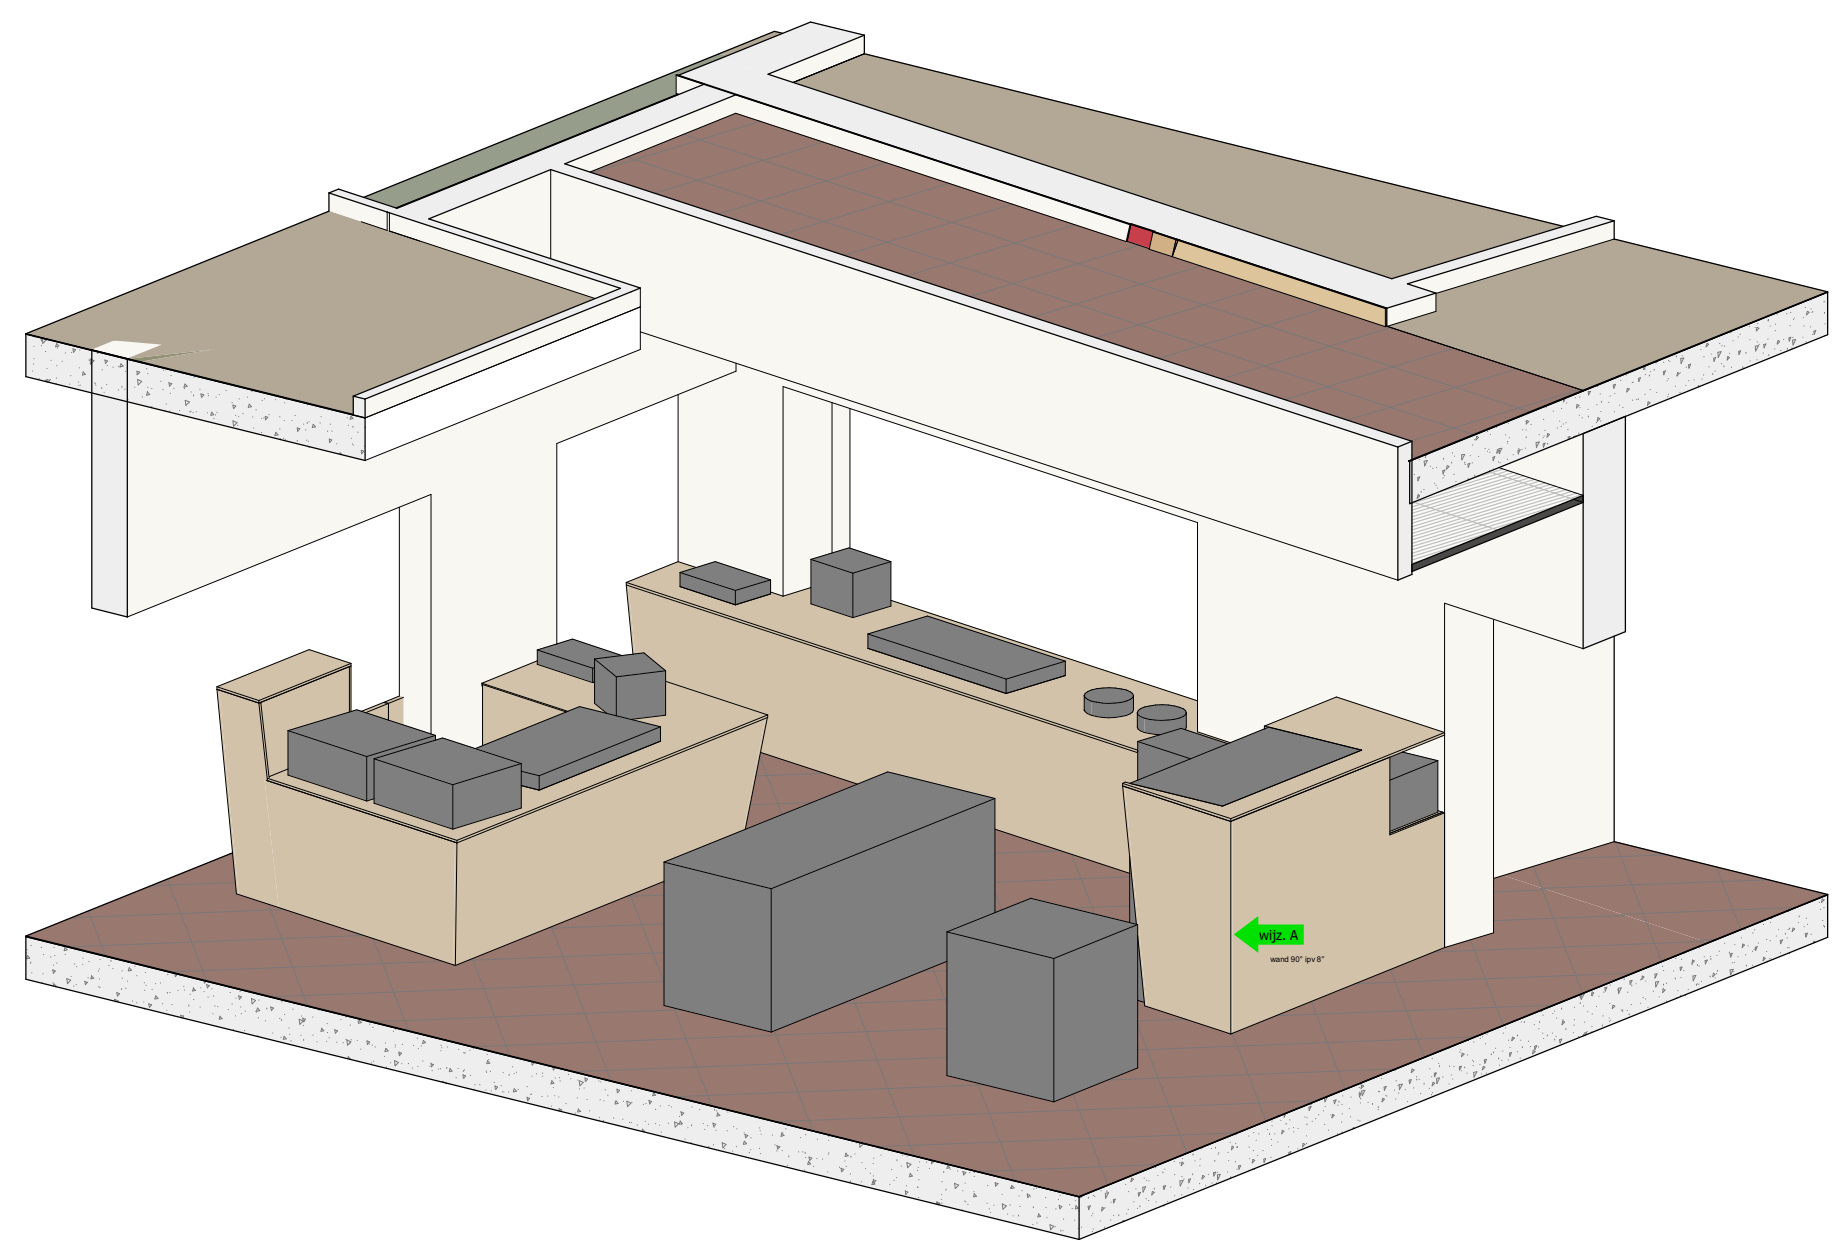

materiaal

Accent kleuren

- berken multiplex meubelkwaliteit mat behandeld IBOMA
- HPL Fenix 0719 Beige Luxor
- Pinboard Linoleum Forbo 2186 Blanched almond
- RVS kabelnet (door aannemer)



GAJ VBW Architecten
info@gajvbw.nl
+31 (0)26 445 24 51
www.gajvbw.nl
Airbornetower
Eusebiusbuutensingel 79
6828 HZ Arnhem

opdrachtgever RijnIJssel
project de Witte Villa

onderwerp uitgifte horeca
fase definitief ontwerp
status definitief
wijziging A | 02-06-2021

datum 21-04-2021 tekenaar YHE
schaal 1:50 formaat A1

constructieve uitwerking
door interieurbouwer

maatvoering in het
werk te controleren

principe maatvoering in
milimeters

tekeningnummer
20-0012
05D-372