KABELOVERZICHT K48		
VAN	NAAR	DOORSNEDE
Automaat	Lnt. 2.1/2.2	VO-YMvKas 12x1.5
Automaat	Lnt. 3.2/48.1	VO-YMvKas 8x1.5
Automaat	Lus D02.1	VO-YMvKas 2x1.5
Automaat	Lus D03.1	VO-YMvKas 2x1.5
Automaat	Lus D03.2	VO-YMvKas 2x1.5
Automaat	Lus D02.2	VO-YMvKas 2x1.5
Automaat	Lus D03.1	VO-YMvKas 2x1.5
Automaat	Lus D08.1	VO-YMvKas 2x1.5
Automaat	Lnt. 3.1 *	VO-YMvKas 4x1.5
Automaat	Lnt. 28.1/onderlicht	VO-YMvKas 8x1.5
Automaat	Drk. 28.0	VO-YMvKas 4x1.5
Automaat	Lus D28.1	VO-YMvKas 2x1.5
Automaat	Lnt. 04.1	VO-YMvKas 4x1.5
Automaat	Lus D04.1	VO-YMvKas 2x1.5
Automaat	Lus D04.2	VO-YMvKas 2x1.5
Automaat	Lus D04.3	VO-YMvKas 2x1.5
Automaat	Lus D26.1	VO-YMvKas 2x1.5
Automaat	Lus D26.2	VO-YMvKas 2x1.5
Automaat	Lus D06.1	VO-YMvKas 2x1.5
Automaat	Lus D06.2	VO-YMvKas 2x1.5
Automaat	Lnt. 06.1	VO-YMvKas 4x1.5
Automaat	Lnt. 26.1/onderlicht	VO-YMvKas 8x1.5
Automaat	Lnt. 06.2	VO-YMvKas 5x1.5
Automaat	Lnt. 24.1/onderlicht	VO-YMvKas 8x1.5
Automaat	Drk. 24.0	VO-YMvKas 4x1.5
Automaat	Lus D24.1	VO-YMvKas 2x1.5
Automaat	Lnt. 07.1	VO-YMvKas 4x1.5
Automaat	Lnt. 07.2	VO-YMvKas 5x1.5
Automaat	Lnt. 08.1/08.2	VO-YMvKas 8x1.5
Automaat	Lus D07.1	VO-YMvKas 2x1.5
Automaat	Lus D08.1	VO-YMvKas 2x1.5
Automaat	Lnt. brandweer **	VO-YMvKas 4x1.5
Automaat	Lus D07.2	VO-YMvKas 2x1.5
Automaat	Lus D08.2	VO-YMvKas 2x1.5
Automaat	Lus D02.3	VO-YMvKas 2x1.5
Automaat	Lnt. 62.1/brandweer**	VO-YMvKas 8x2.5
Automaat	Lnt. 65.1/88.1	VO-YMvKas 8x2.5
Automaat	Lnt. 84.1/49.1	VO-YMvKas 8x2.5
Automaat	Lnt. 68.1	VO-YMvKas 4x2.5
Automaat	Drk. 84.0 (rol B)	VO-YMvKas 4x2.5
Automaat	Drk. 88.0 (rol A)	VO-YMvKas 4x2.5
Automaat	Lus D62.1	VO-YMvKas 2x2.5
Automaat	Lus D88.1	VO-YMvKas 2x2.5
Automaat	Lus D65.1	VO-YMvKas 2x2.5
Automaat	Lus D84.1	VO-YMvKas 2x2.5
Automaat	Lus D68.1	VO-YMvKas 2x2.5

* Lnt. 03.1 is niet geplaatst.
** Brandweer is toekomst.

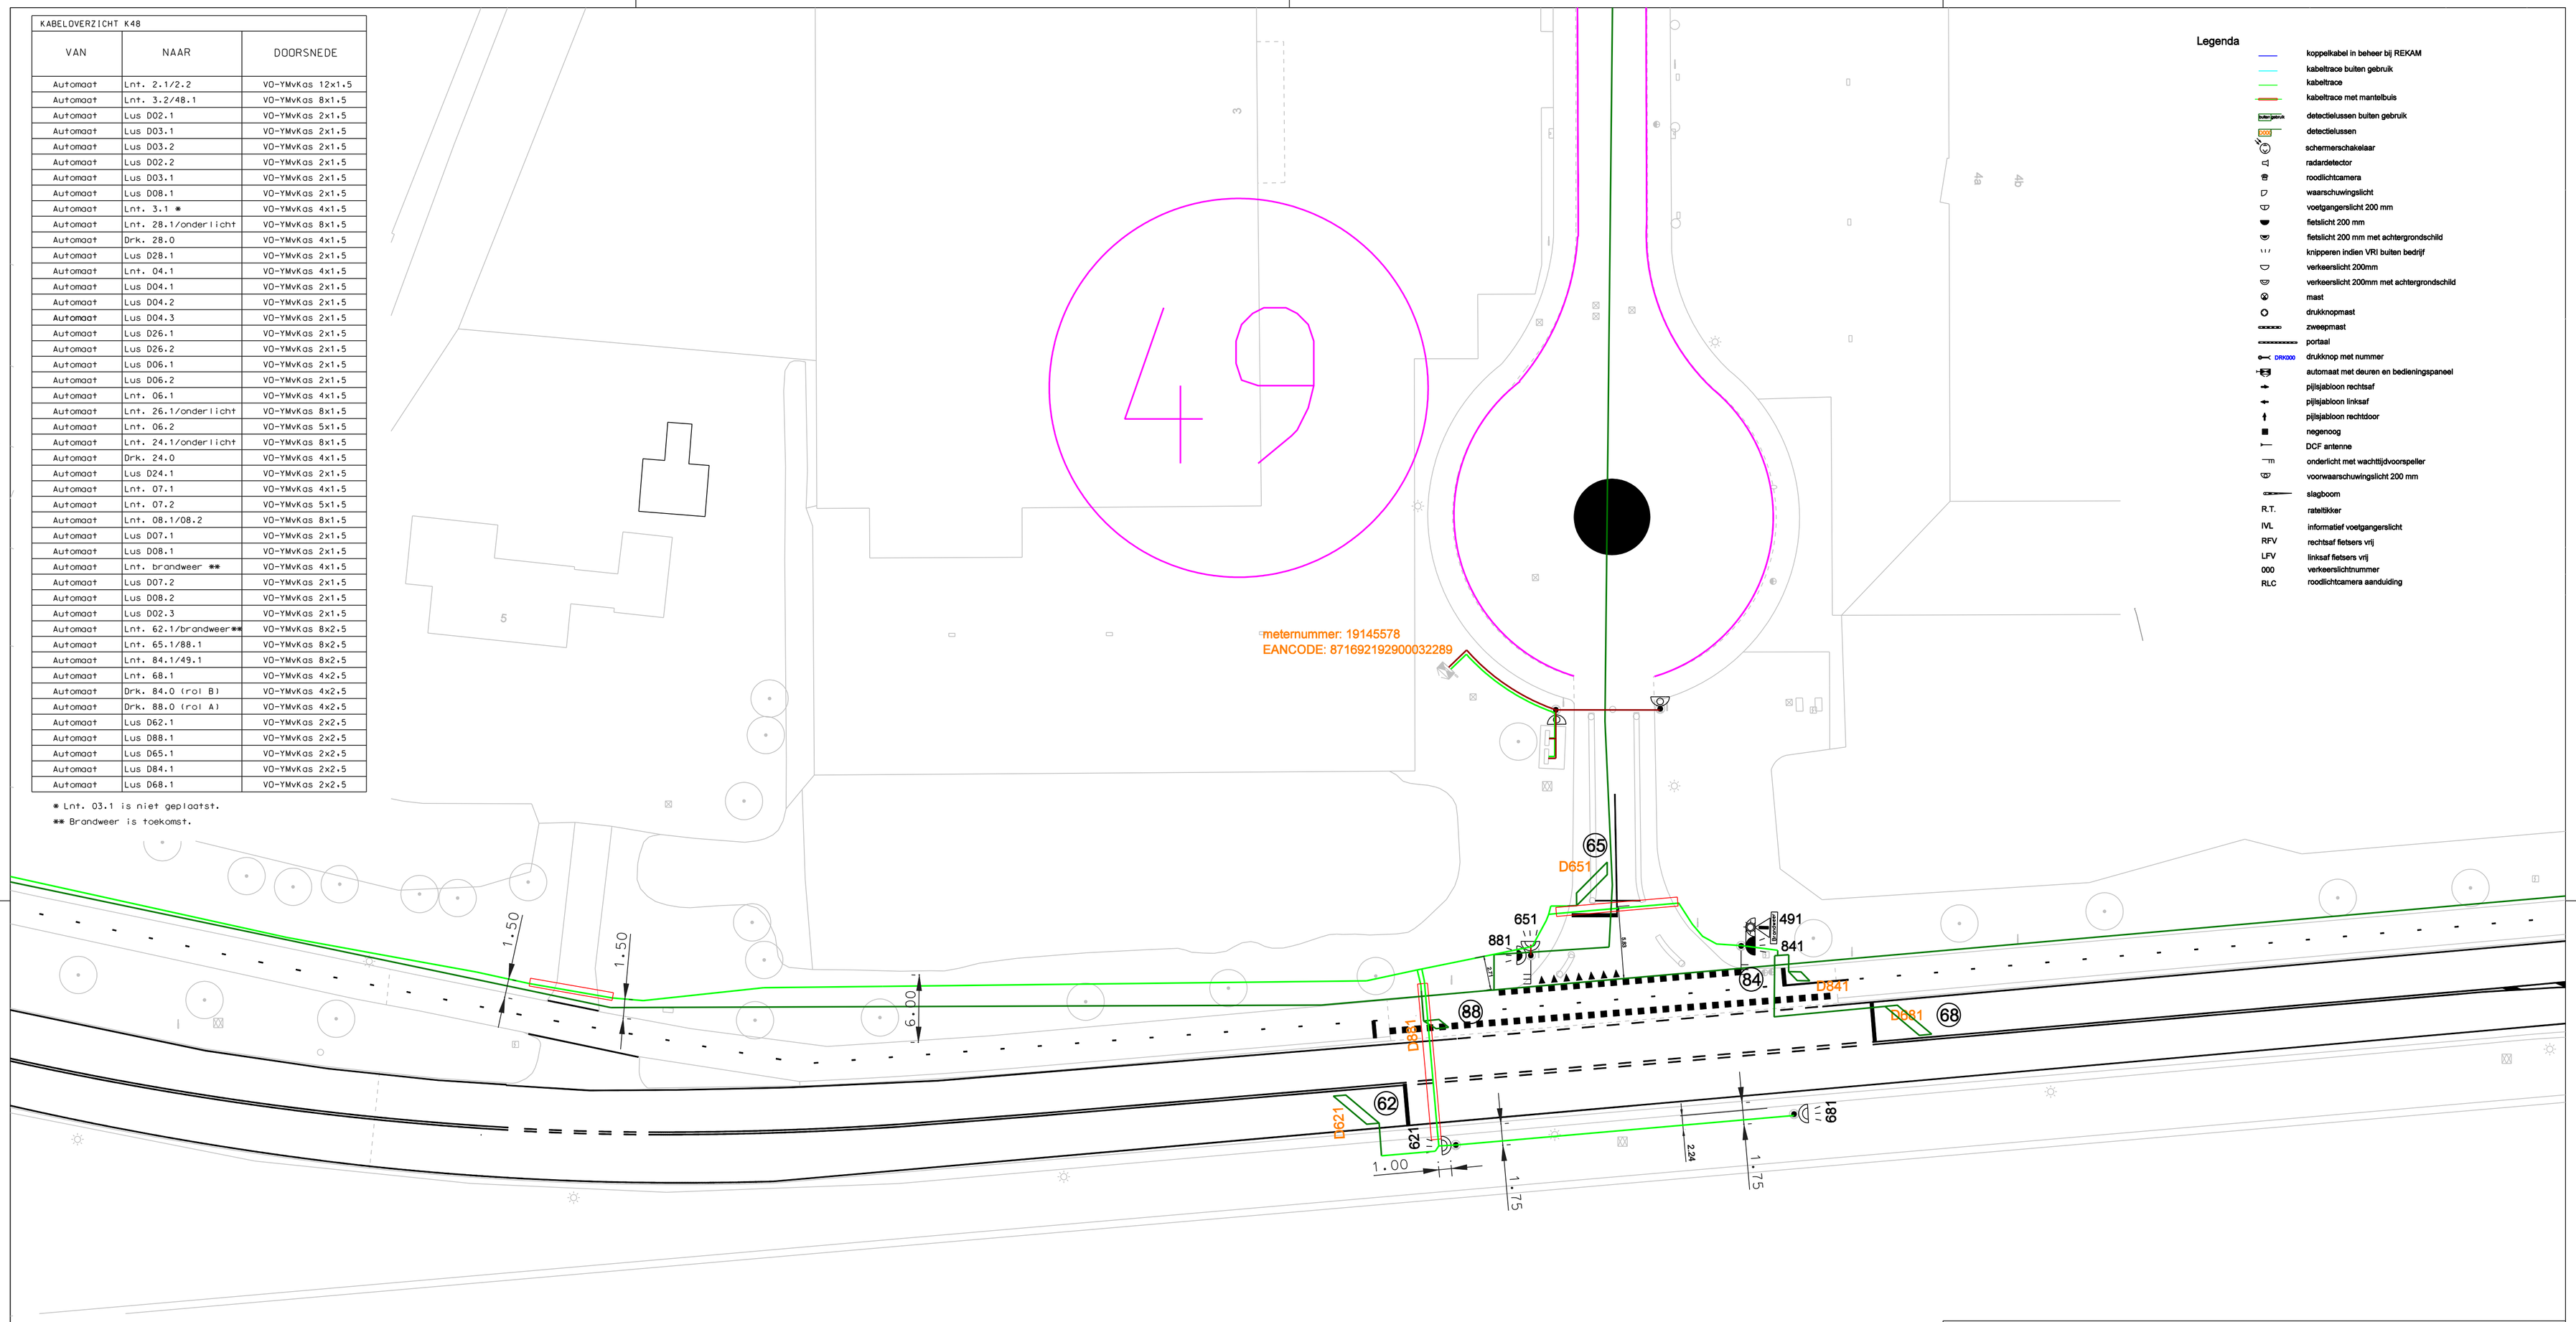

Detectortabel

Type lusdraad asfalt :XLPE/XLPE — Overige:YMvK — Type feeder:

Detectornummer	Lusconfiguratie: Wegverharding	Afmeting lus	lusvorm/hoek	afstand tot stopstreep	Kabel: Aantal wdg	lus feeder: lengte	kabelnr.	Tot.zelf-inductie: Berekend	Gemeten d.d.	Vetaquitine: afregeling condensator	parallel	serieel	plaats	Aansluiting Detectie-unit: Type en volgnr.: MD 8	K1	K2	volgnr. ingang	Functie: Aanvragen	Verlengen	Tellen	Filedetectie	Snelheids det.	Overige
D021	A	1X3.5	1	5										X									
D022	A	15X1	15	3										X									
D023	A	5X1	-80	5										X									
D031	A	1X3.5	1	5										X									
D032	A	1X3.5	2.5	5										X									
D033	A	15X1	15	3										X									
D041	A	1X3.5	1	5										X									
D042	A	1X3.5	10	5										X									
D043	A	15X1	15	3										X									
D061	A	1X3	1	5										X									
D062	A	15X1	15	3										X									
D071	A	1X3	1	5										X									
D072	A	20X1	15	2										X									
D081	A	1X3	1	5										X									
D082	A	20X1	15	2										X									
D083	A	5X1	-80	5										X									
D261	A	1X1	1	6										X									
D262	A	1X1	10	6										X									
D281	A	1X1	1	6										X									
D241	A	1X1.5	1	6										X									
D621	A	1X3.5	1	5												X							
D651	A	1X4	1	5												X							
D681	A	1X3.5	1	5												X							
D841	A	1X1	1	6												X							
D881	A	1X1	1	6												X							

wijziging	datum	omschrijving	tekenaar	projectleider	goedgekeurd gem. Gouda
0	15-08-2006	aanmaak	Ir		

projectstatus:
VRI OVERZICHTSTEKENING

dienst: Ruimtelijke Ontwikkeling
afdeling: Beheer Openbare Ruimte

project: kruispunt 49
Nieuwe Gouwe OZ / Keerkring

schaal: 1:250
formaat: A1

onderdeel: VRI en markeringen

bezoekadres:
Burgemeester Jamesplein 1
2803 PG Gouda

postadres:
postbus 1086
2800 BB Gouda

gemeente gouda

projectnummer:

tekeningnummer: 2-00-5-4194

tekeninformatie: BF.E25