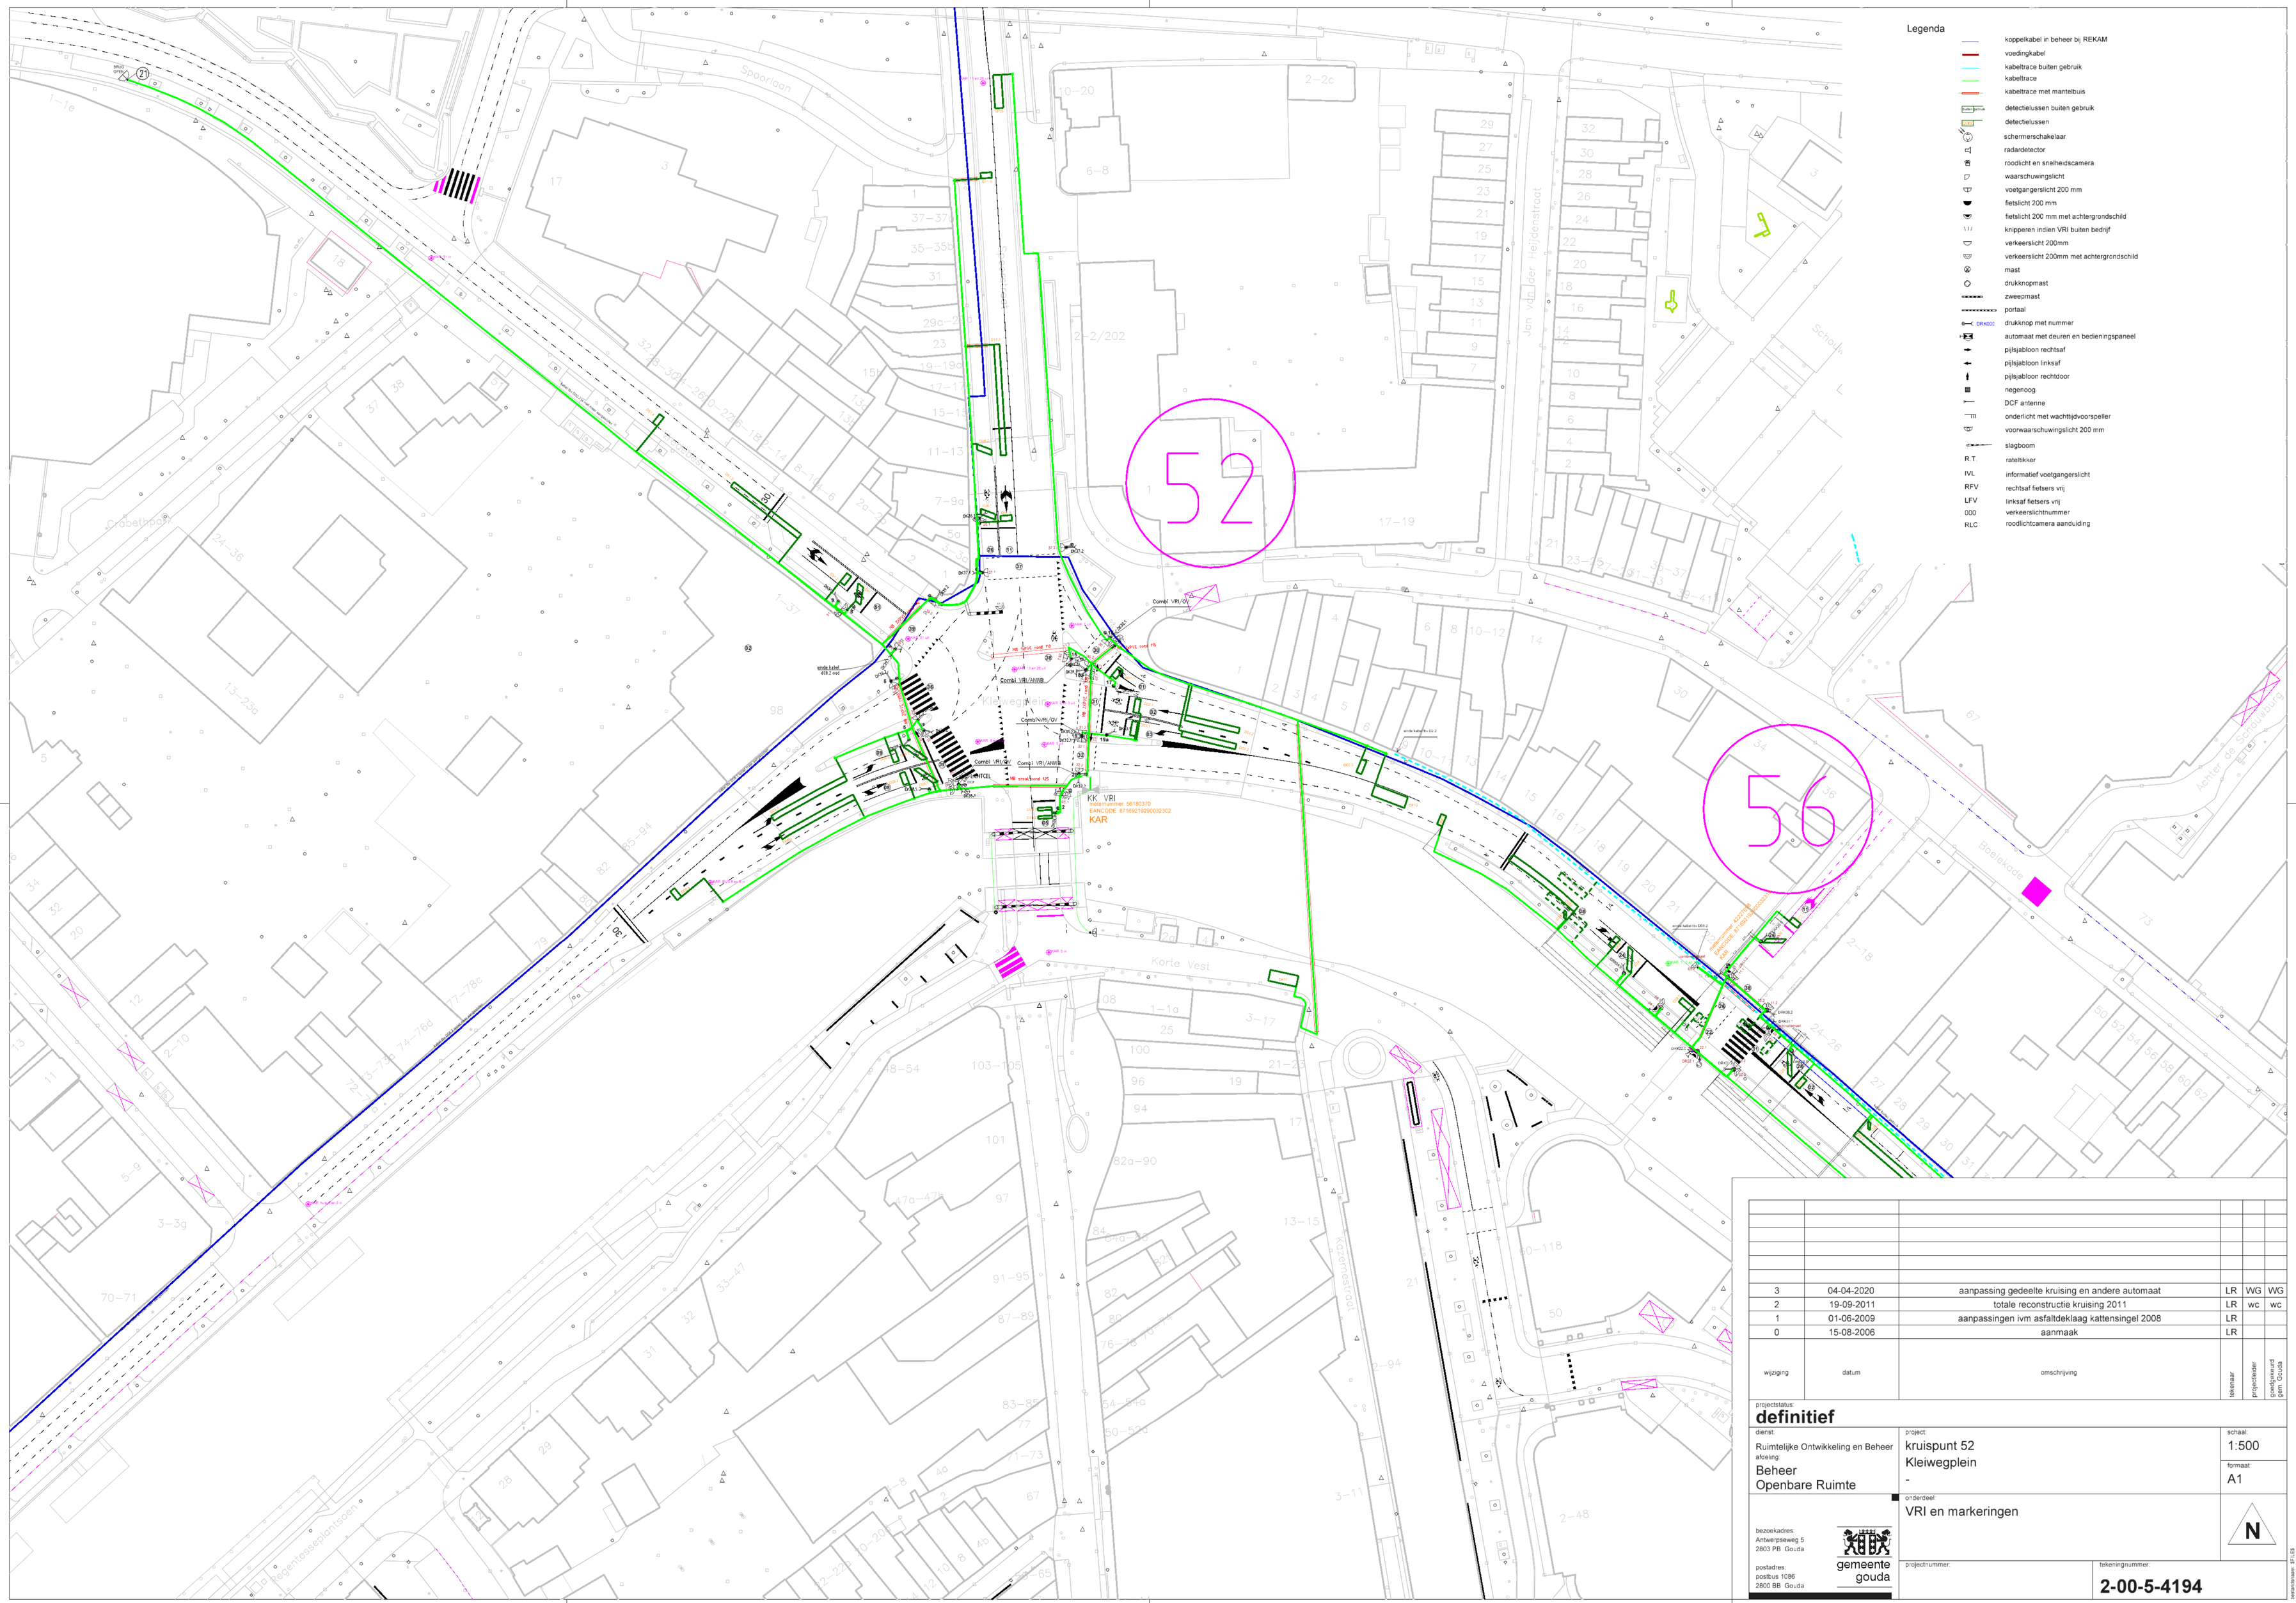

wijziging	datum	omschrijving	tekenaar	projectleider	goedgekeurd gem. Gouda
3	04-04-2020	aanpassing gedeelte kruising en andere automaat	LR	WG	WG
2	19-09-2011	totale reconstructie kruising 2011	LR	wc	wc
1	01-06-2009	aanpassingen ivm asfaltdeklaag kattensingel 2008	LR		
0	15-08-2006	aanmaak	LR		

projectstatus:
definitief

dienst:
Ruimtelijke Ontwikkeling en Beheer
afdeling:
Beheer
Openbare Ruimte

project:
kruispunt 52
Kleiwegplein
-

schaal:
1:500

formaat:
A1

onderdeel:
VRI en markeringen

N

bezoekadres:
Antwerpseweg 5
2803 PB Gouda

postadres:
postbus 1086
2800 BB Gouda

gemeente gouda

projectnummer:

tekeningnummer:
2-00-5-4194

tekendatum: 9/1/15