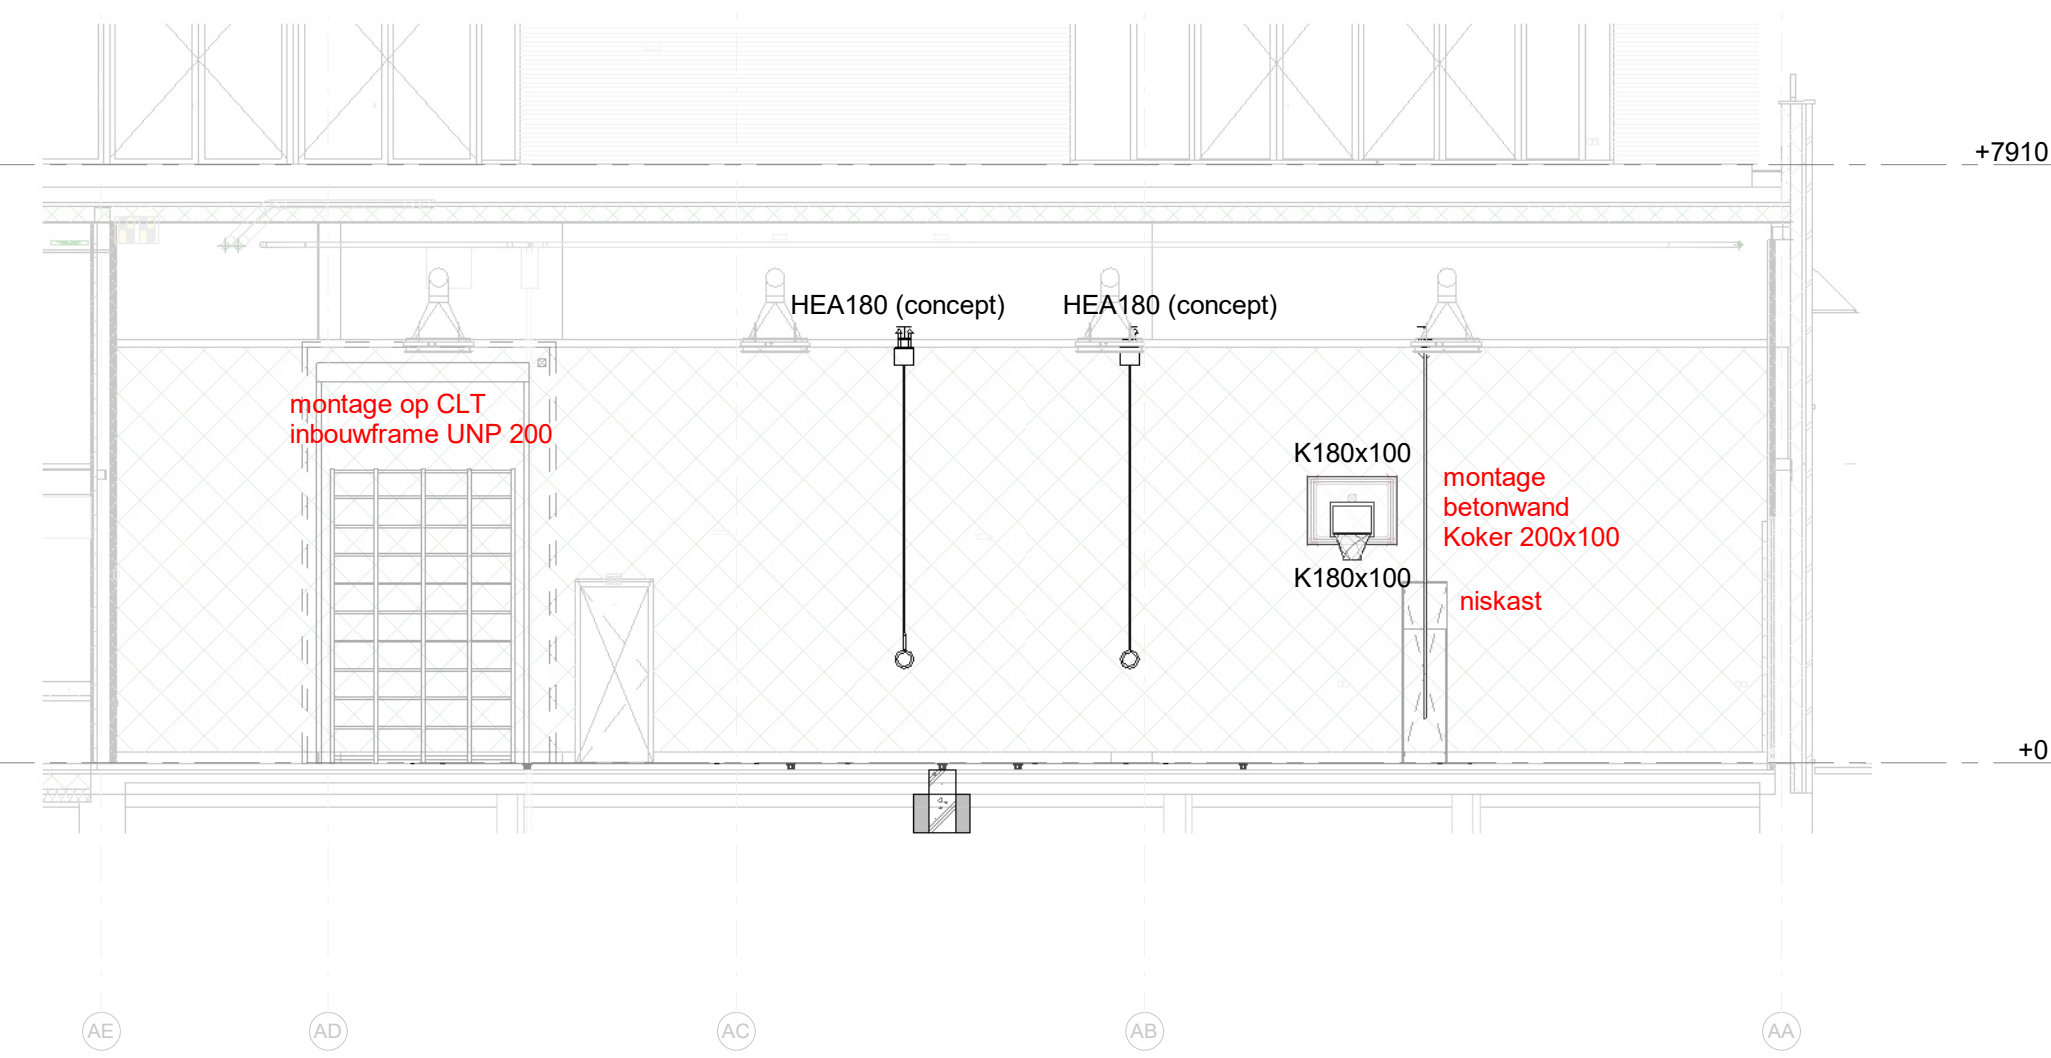


formaat	A0	
schaal	1:100	
datum	12-03-2021	
fase	Definitief Ontwerp	
getekend	D. Heijting	
projectnummer	A	08-04-21
221005	B	15-04-21
	C	22-04-21
tekening		
38-01C		