




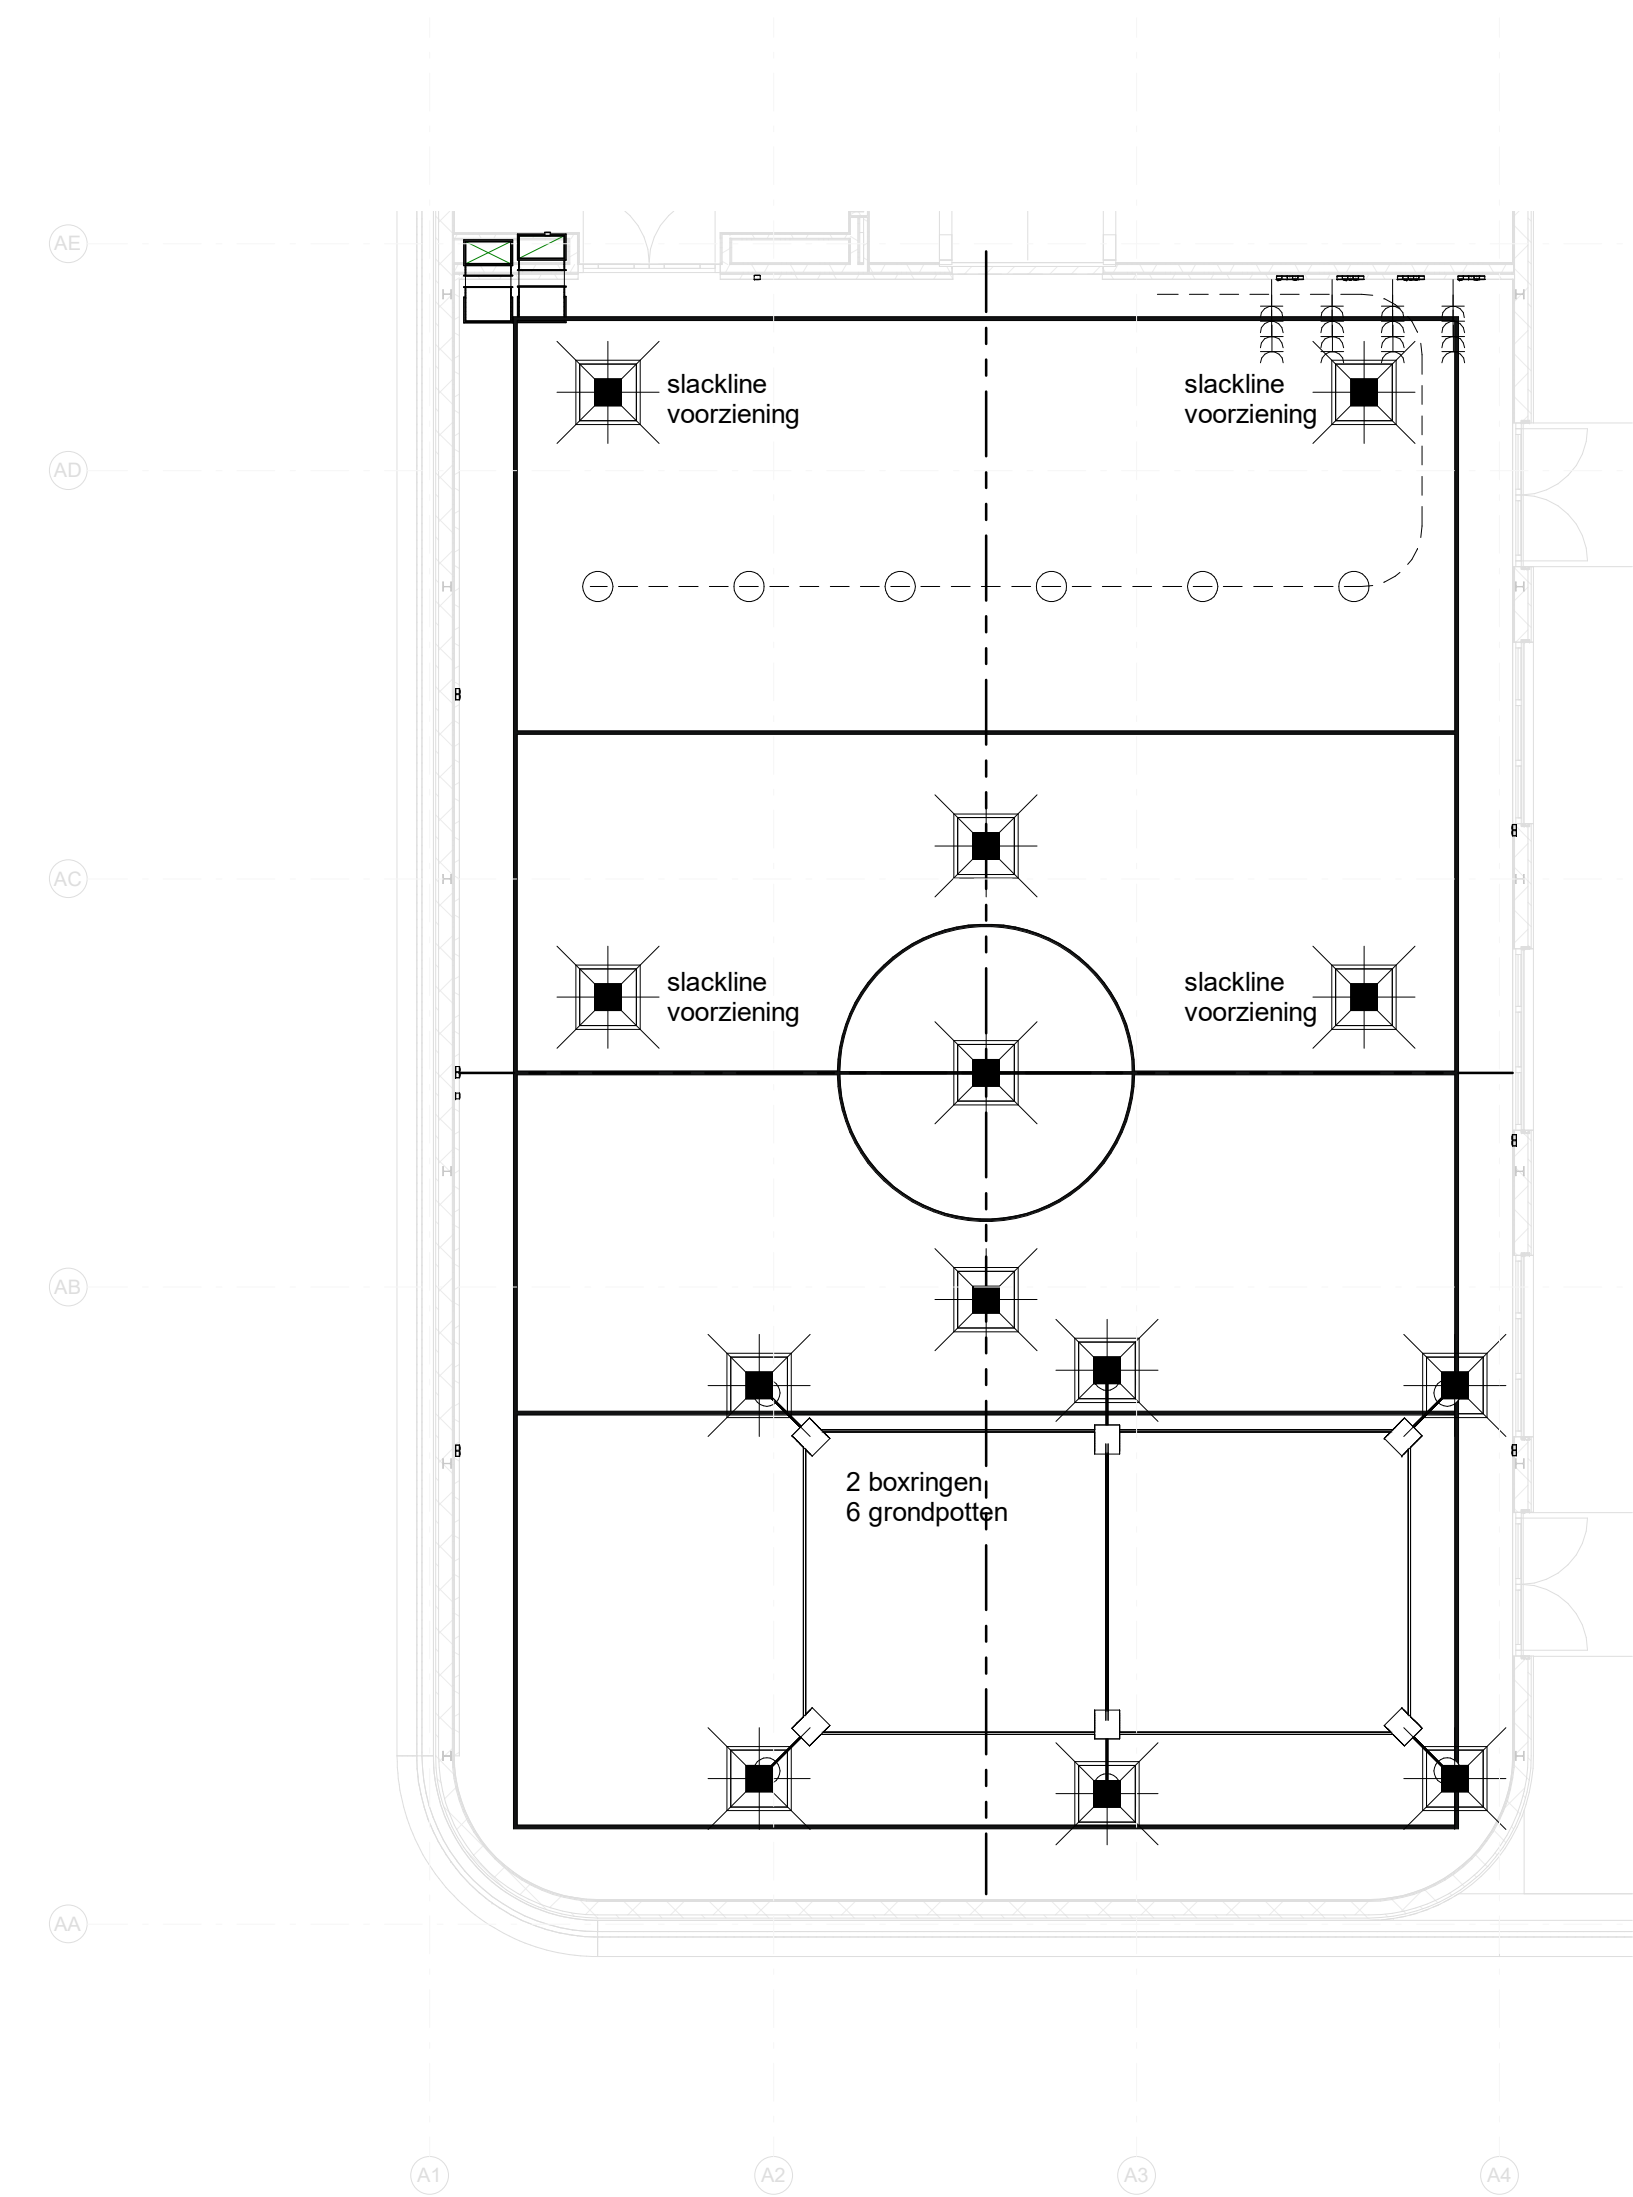


Plattegrond
1 : 100

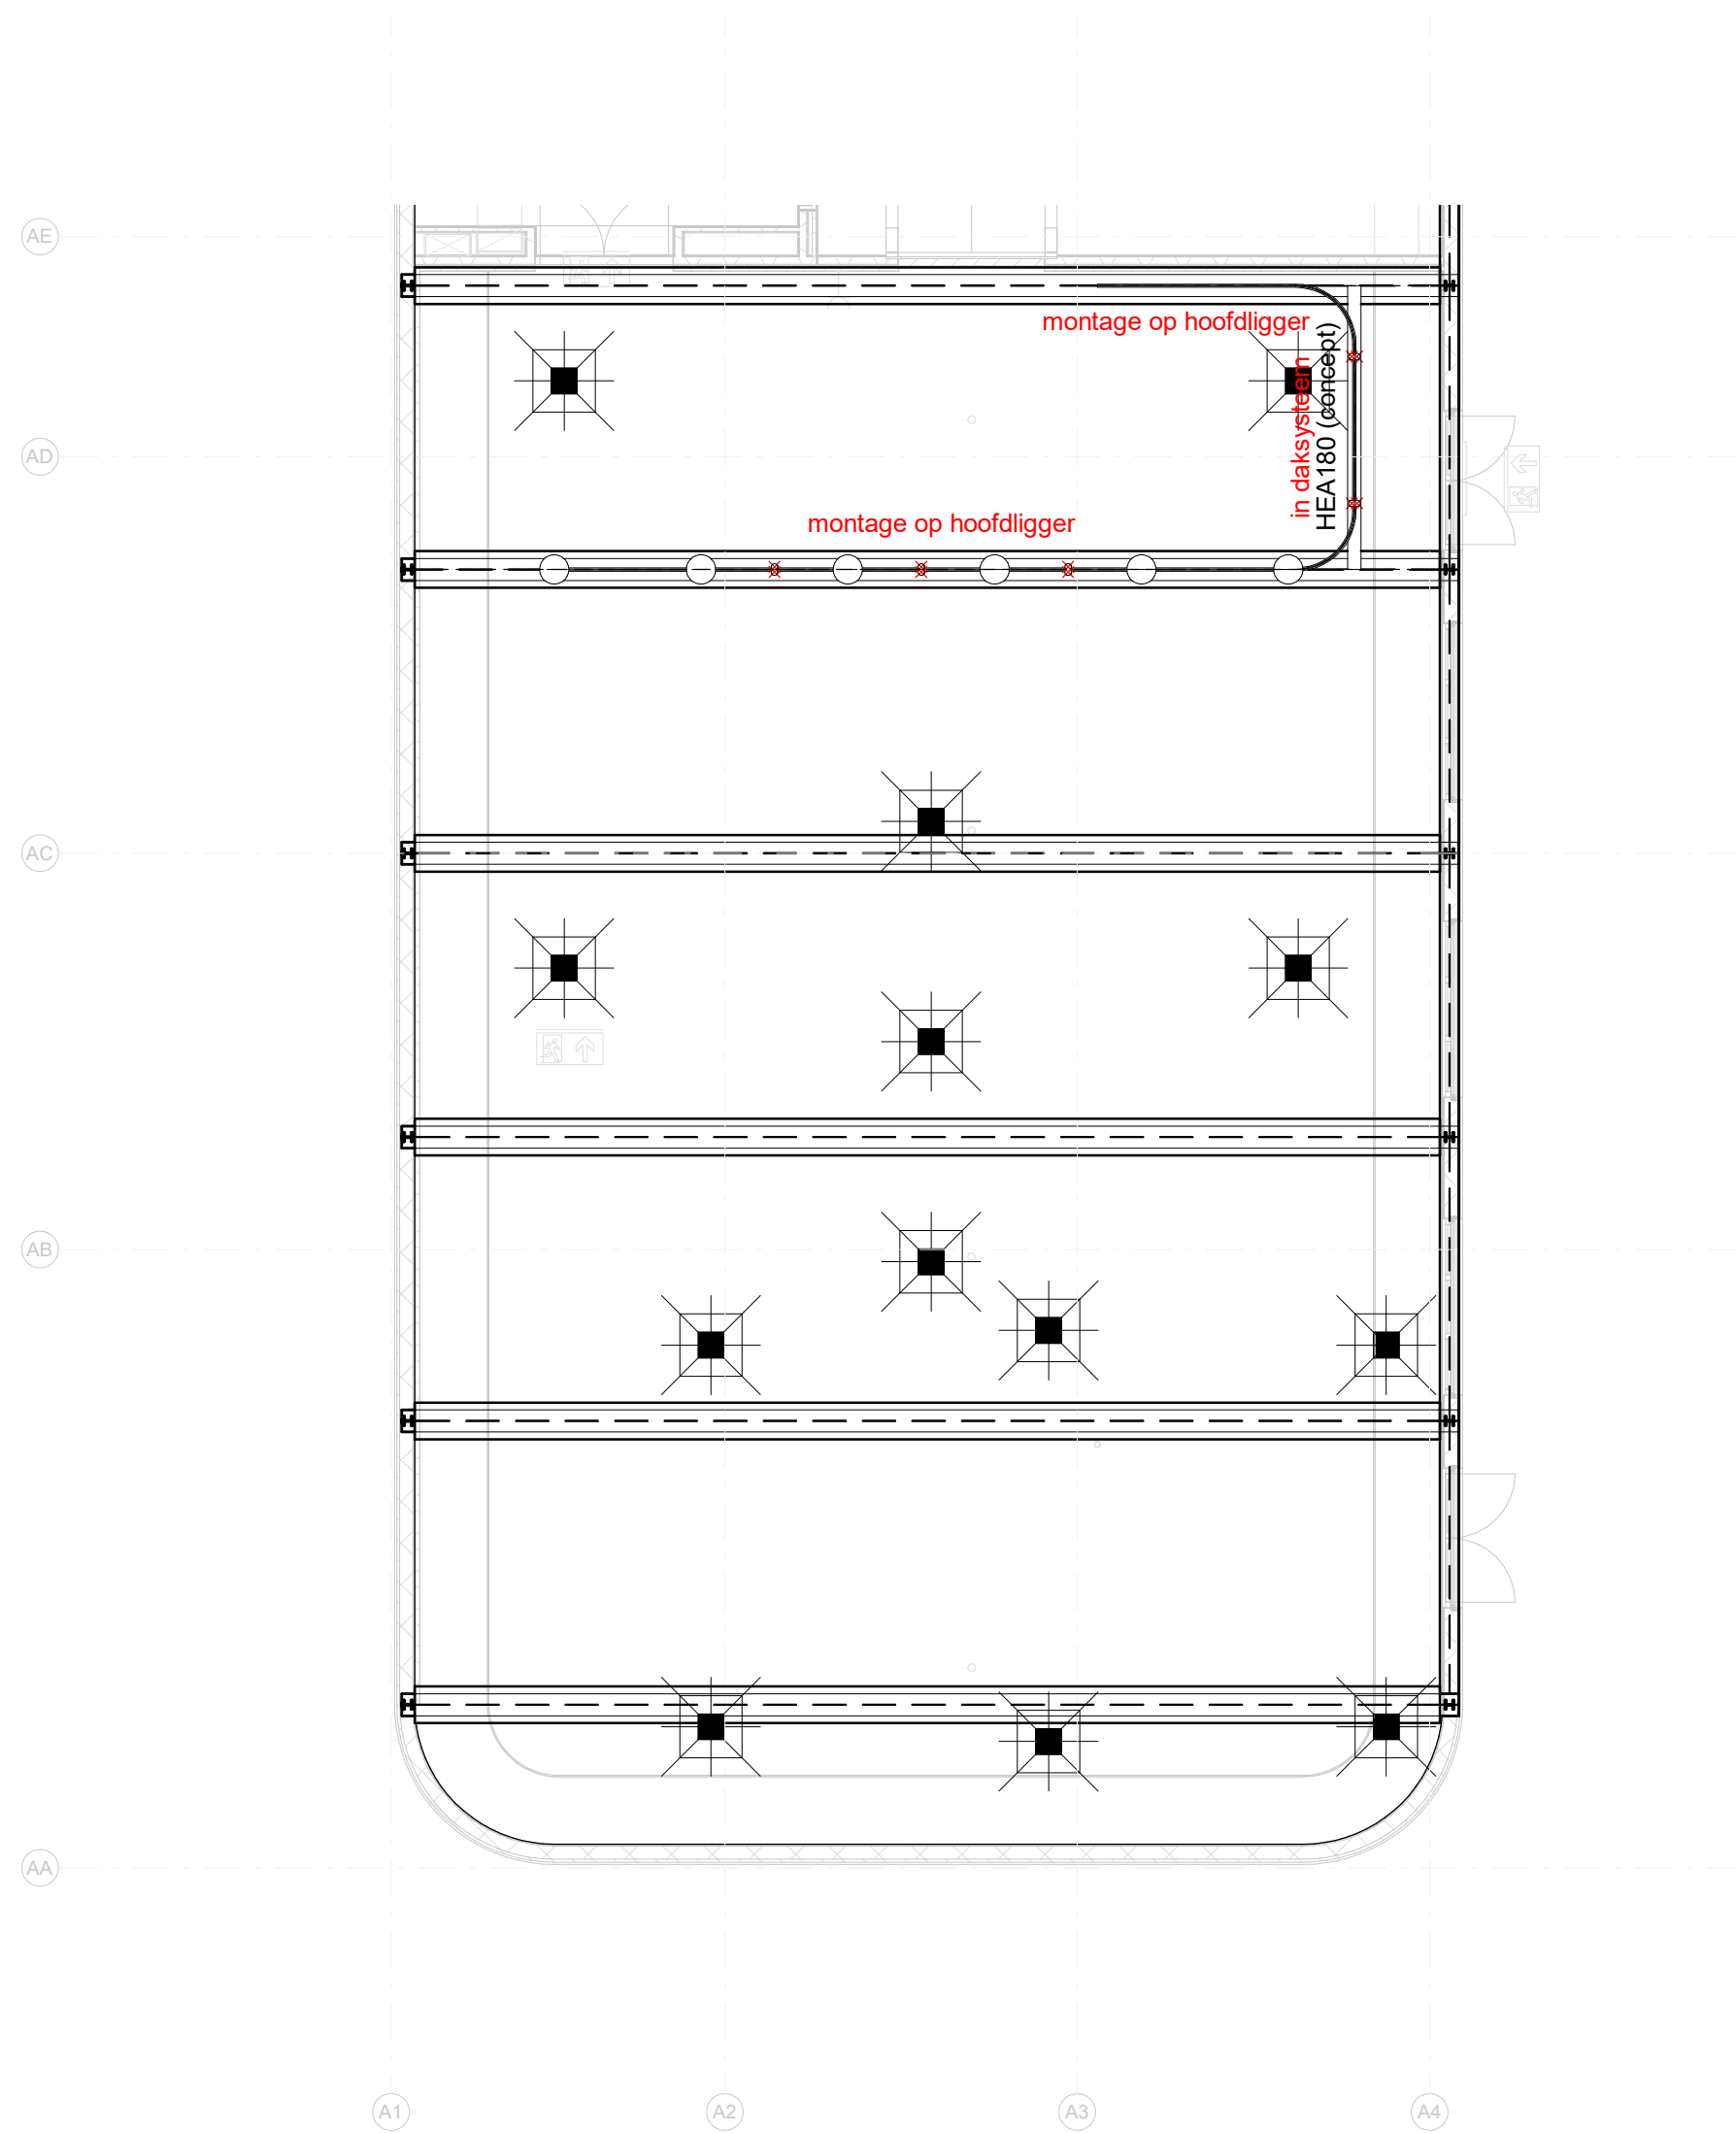

Plafond
1 : 100

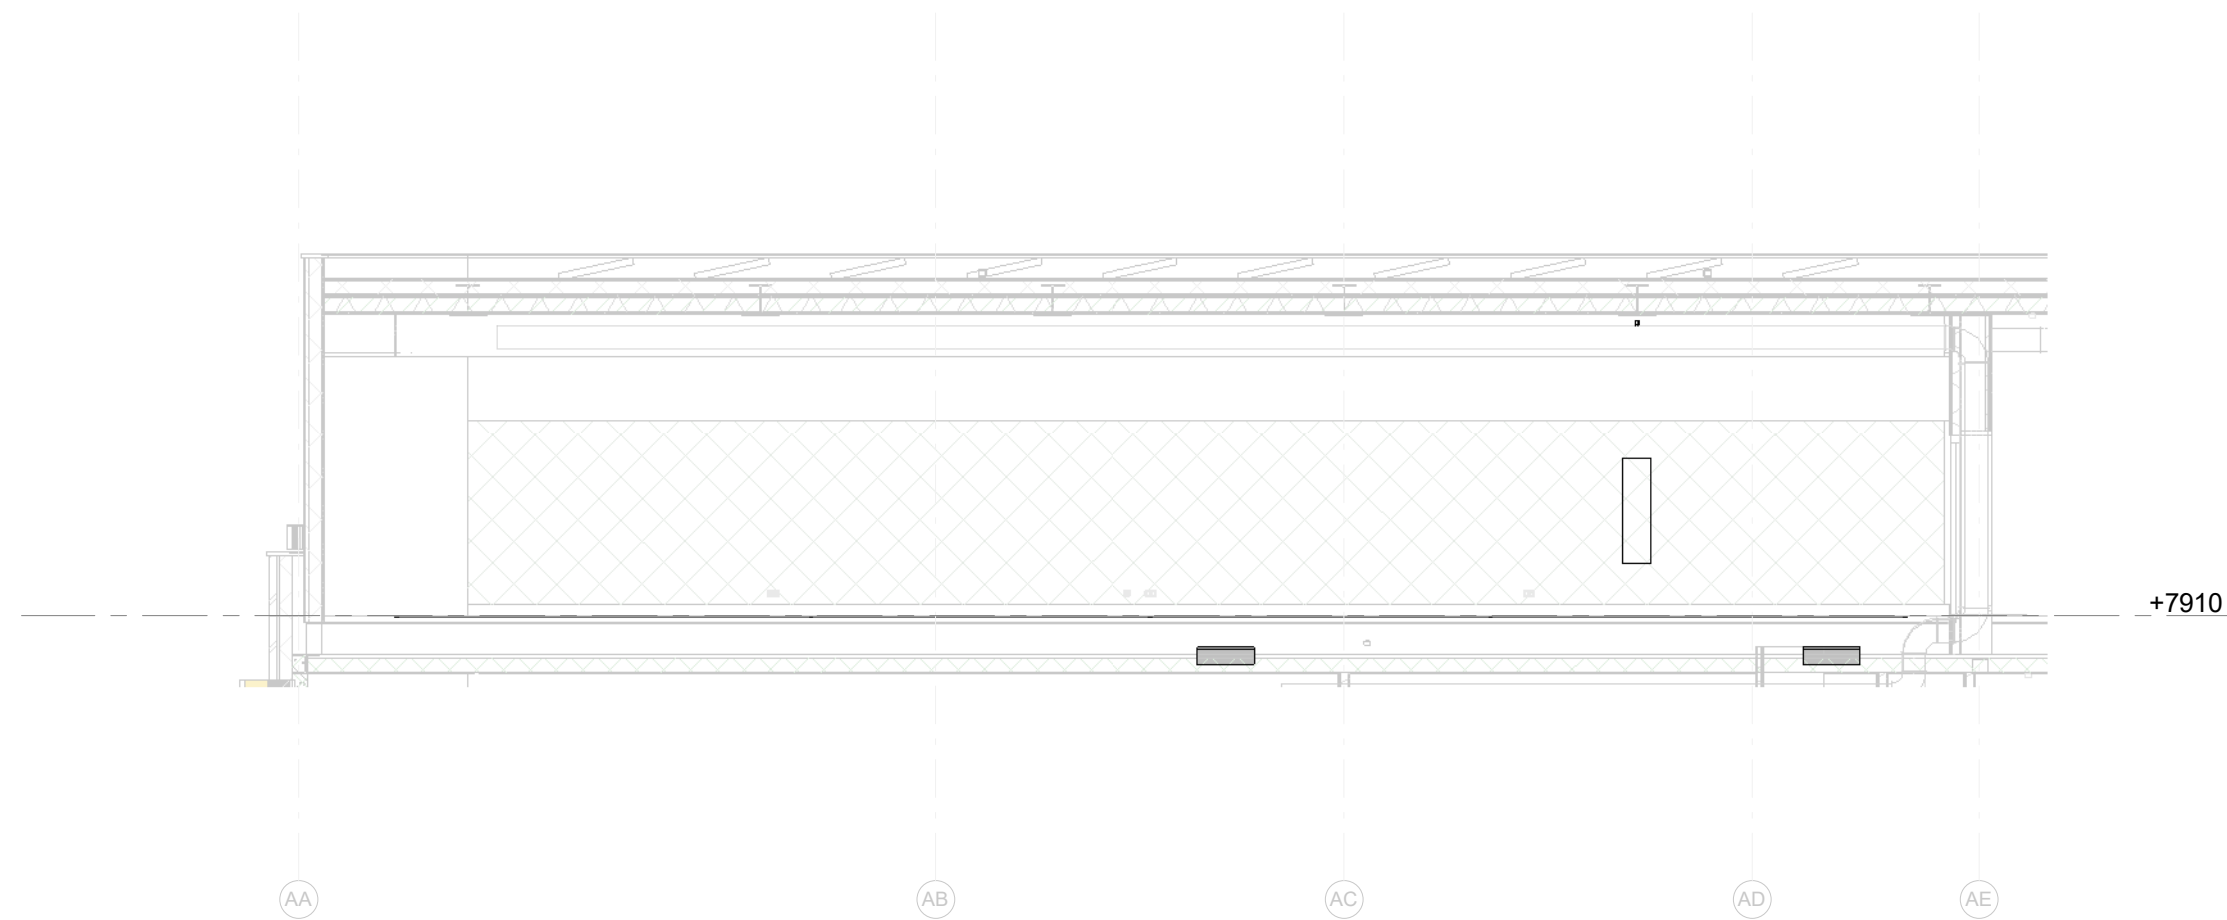

A1
1 : 100

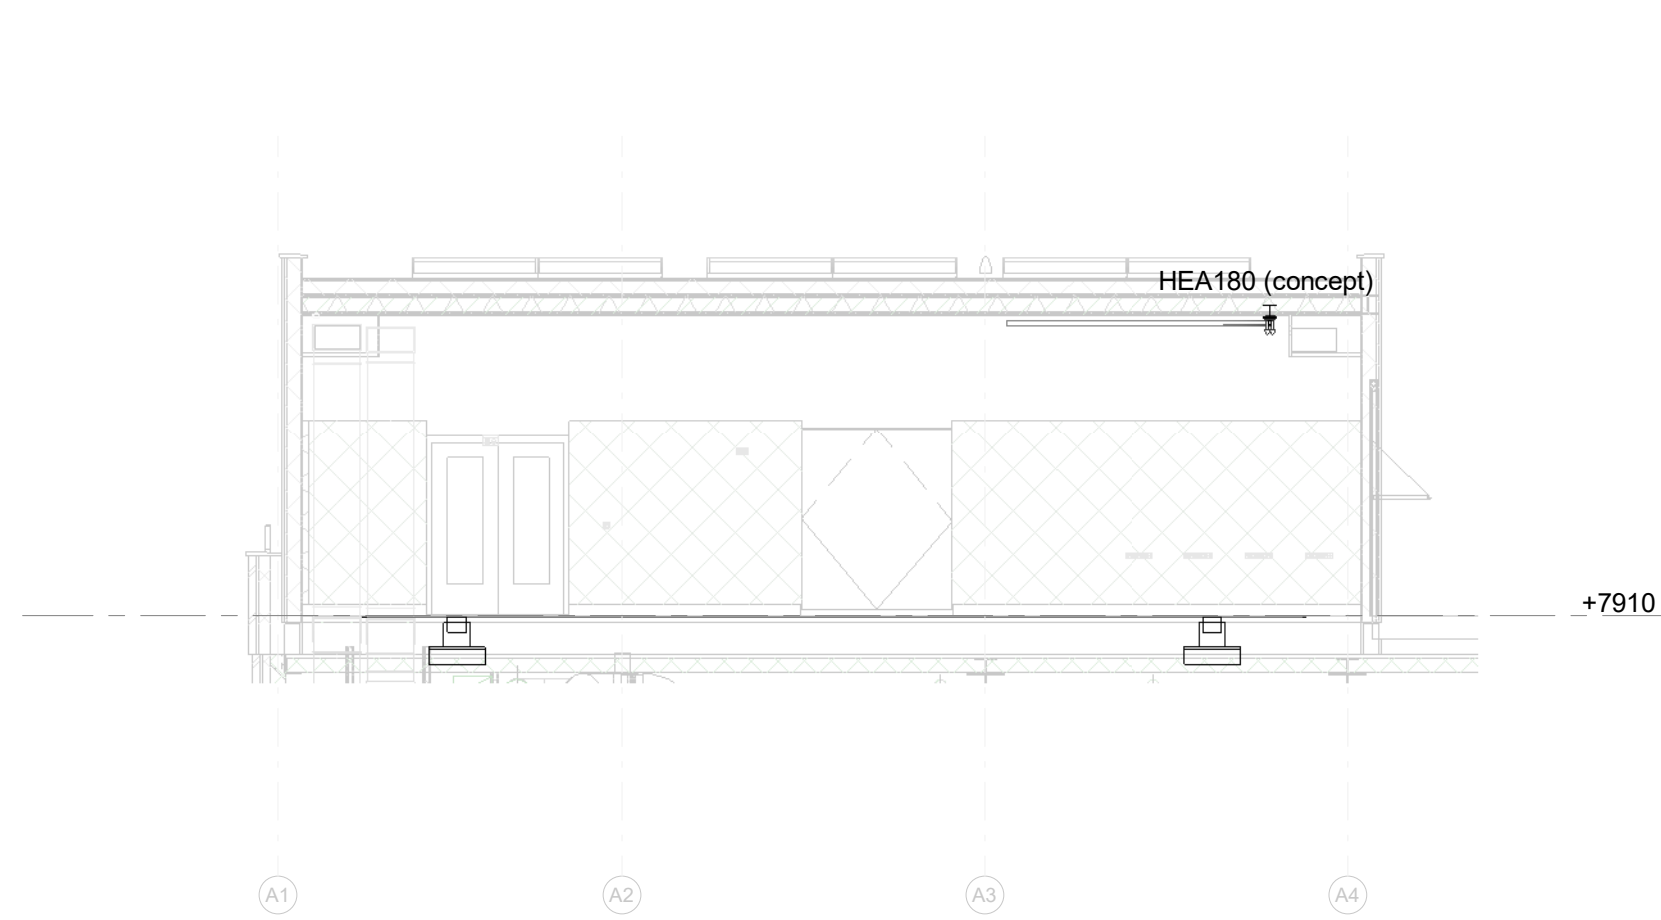

STR AE (4)
1 : 100

Voor de legenda en pottenplan zie tekening 38-01

	project	Ashram College	formaat	A1
	opdrachtgever	Scope scholengroep	schaal	1 : 100
	projectnummer	221005	datum	12-03-2021
	status	1e controle	fase	Definitief Ontwerp
			getekend	D.Heijting