


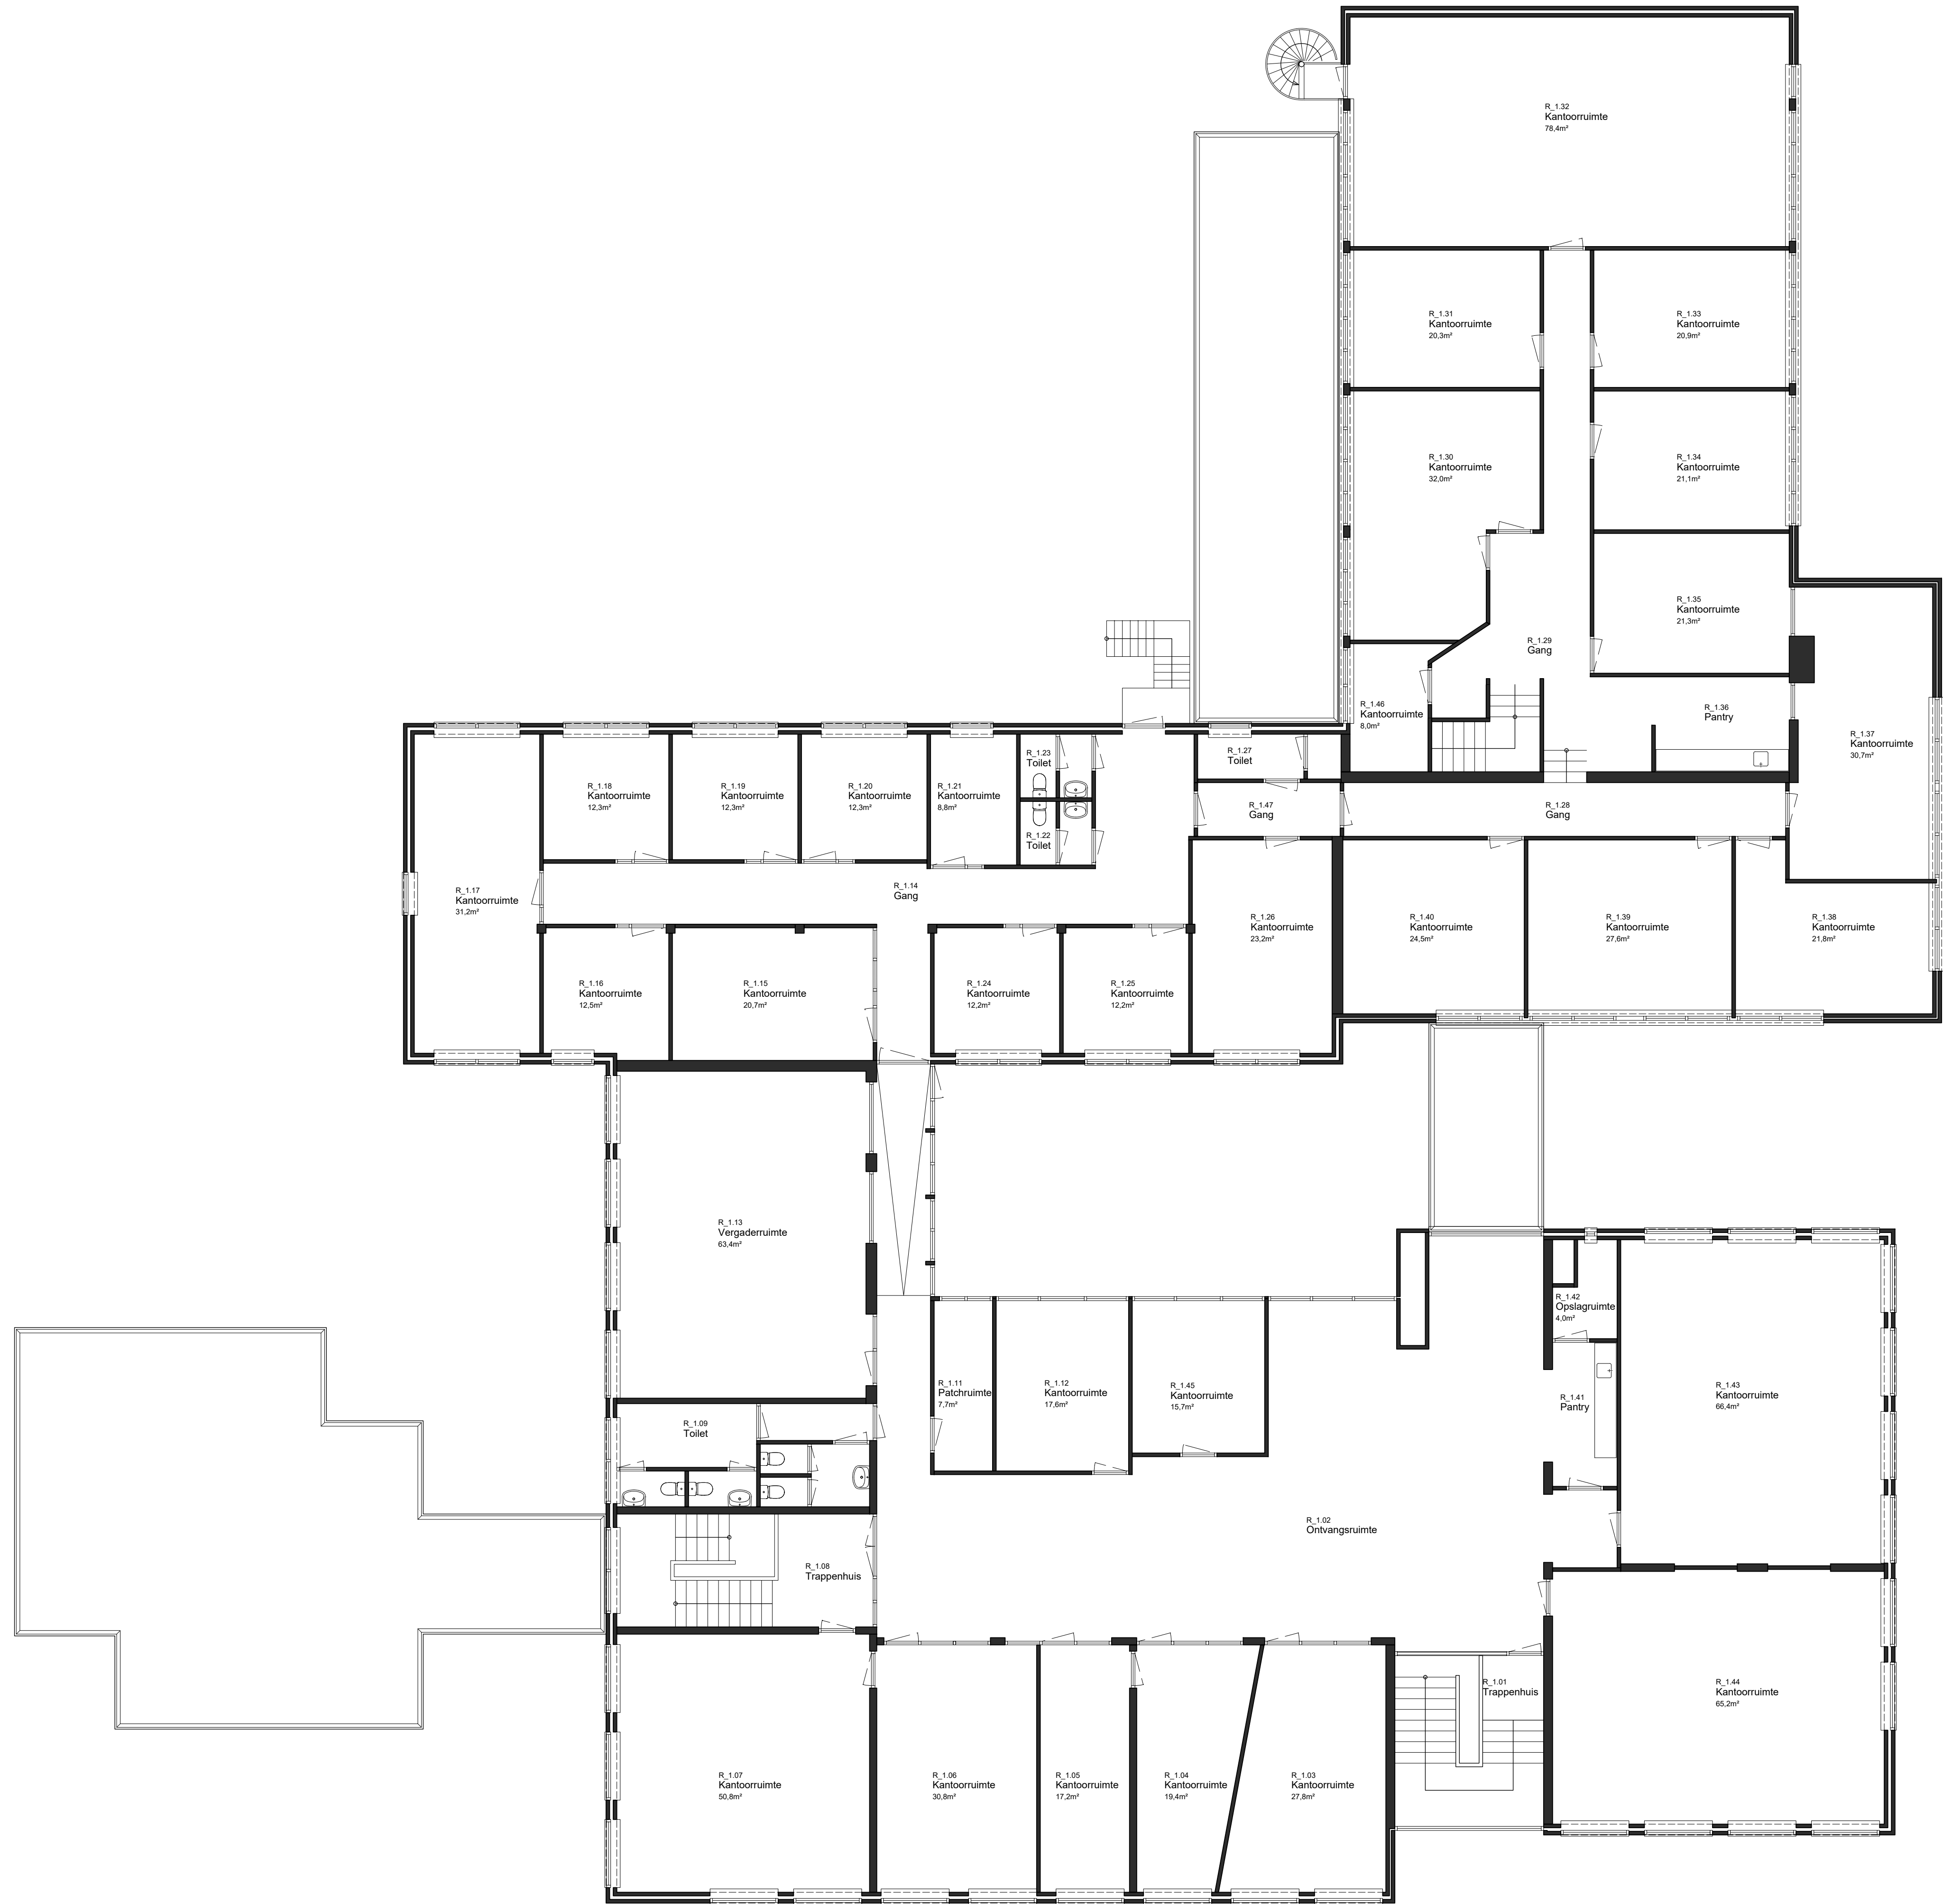

20.11 RUYSDAELBAAN 106
DO 203

VERDIEPING

PROJECT
LOCATIE
OPDRACHTGEVER

BESTAANDE SITUATIE
RUYSDAELBAAN 106 EINDHOVEN
GEMEENTE EINDHOVEN

SCHAAL
GETEKEND
FASE
STATUS
DATUM

1:100
TV
BESTAAND
DEFINITIEF
11-12-2020

MAG
ARCHI
TECTEN

TEKENING GEWUZIGD
A E
B F
C G
D H