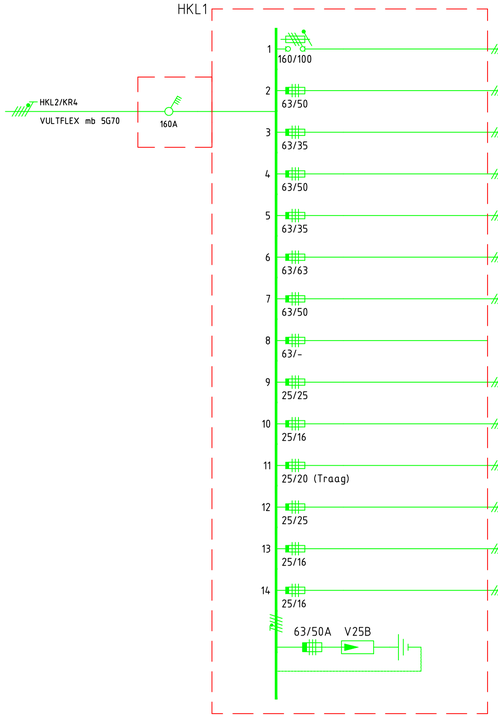

Omschrijving										VA	Gel.%	VVA	L1	L2	L3
	68	1	598	213	365	7	43	5	3	230100		142240	58062	34823	40245
Verdeler LK0B Begane grond	26	1	197	116	118	3	13			49732	-	21425	12056	3868	5499
YMvK \ 5 x 25 mm2															
Verdeler LK0D (gastenverblijf begane grond)	9		117	27	56		4			19584	-	10213	6329	1643	2241
YMvK \ 5 x 10 mm2															
Verdeler LK1D	20		93	16	42		5			18545	-	10698	3351	4873	2474
YMvK \ 5 x 10 mm2															
Verdeler LK1B	13		191	54	138		20	1	3	50689	-	21609	7400	8108	6099
YMvK \ 5 x 16 mm2															
RK-5										20000	100	20000	6666	6666	6667
YMvK \ 5 x 6 mm2															
CEE-Form 16A oudbouw ruimte 0.50						1				1000	-	200	66	66	66
Regelkast 2 technische ruimte S.02								1		16500	-	16500	5500	5500	5500
Reserve											-	0			
Verdeler LK1D										7000	-	7000	2333	2333	2333
YMvK \ 5 x 6 mm2															
Hydrofoor								1		3000	100	3000	1000	1000	1000
YMvK \ 5 x 2,5 mm2															
Airco serverruimte + Airco-unit								2		14000	100	14000	4666	4666	4666
YMvK \ 5 x 2,5 mm2															
Verdeler LKK-1					11	1	1			24050	-	13995	7495	4000	2500
YMvK \ 5 x 6 mm2															
Koffie automaat pantry ruimte 0.22						1				3000	100	3000	1000	1000	1000
YMvK \ 5 x 2,5 mm2															
Lift 2 keuken 0.22										3000	20	600	200	200	200
YMvK \ 5 x 2,5 mm2															

Totaal vermogen (VA): 230100

Totaal te verwachten vermogen (VVA): 142240

Wijziging	Datum	Omschrijving	Get.	Wijziging	Datum	Omschrijving	Get.
A	1-5-13	NEN3140	PvdM				
B	19-9-17	Revisie	RA				

Tekeningnummer bouwkundig : n.v.t. Datum : n.v.t.

Projectnaam : MBO Amersfoort

Adres : Daam Fockemalaan 10, 3818 KG te Amersfoort

Opdrachtgever : MBO Amersfoort

Discipline : Elektrotechnisch

Onderdeel : Installatieschema HKL1

Locatie : Souterrain

Getekend : S.V

Projectm. : S. Schut

Datum : 9-10-09

Schaal : 1:1

Formaat : A2+

(E) Projectnummer: PE117081

(TO) Trajectoffertenummer : TO170350

Tekeningnummer : IS-62-01

Akkoord:

Statusdatum : 09-10-2009

Status : REVISIE

IS-62-01.dwg