



ENECO

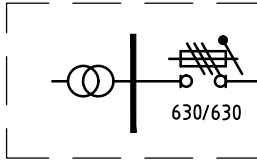

HKL2

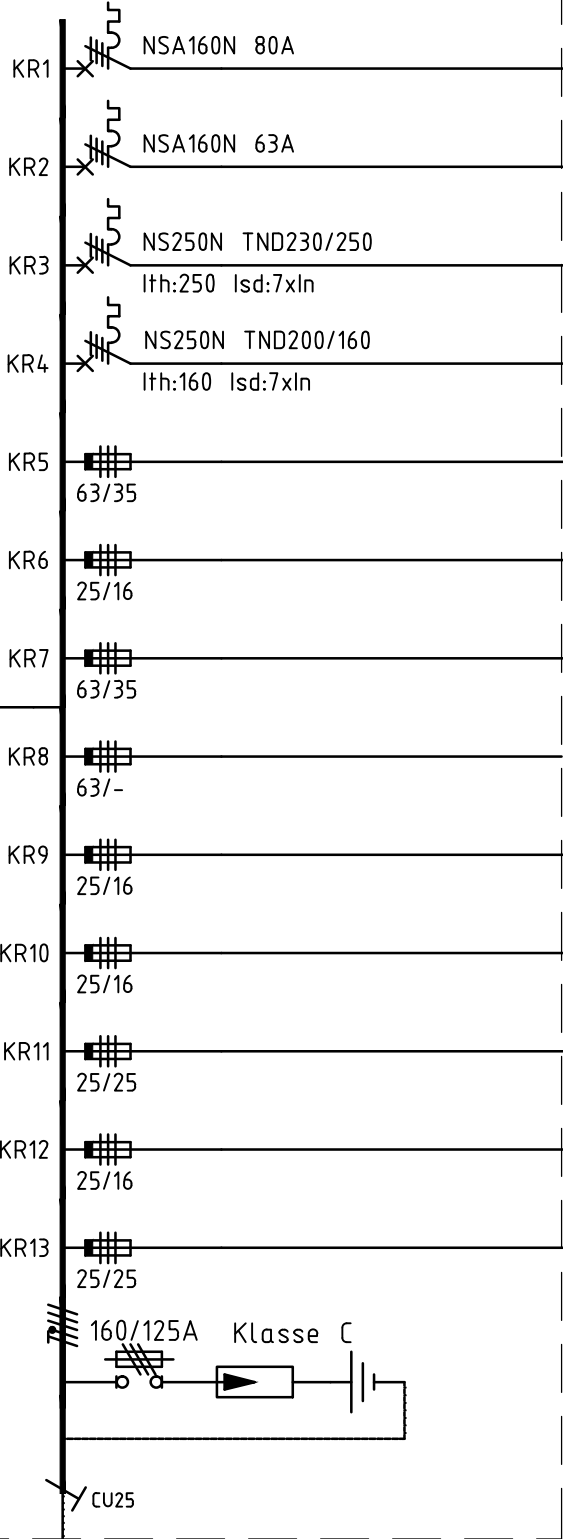


HAR

Omschrijving		VA	Gel. %	VVA	L1	L2	L3
	20	644220		243389	109180	70266	63943
Verdelers LK-1 + LK0		86637	-	39144	16617	12757	9764
VULTFLEX mb 5G35mm2							
Verdelers LK1 + LK2		27725	-	13902	4662	4620	4620
YMvK \ 5 x 16 mm2							
Verdeler LKK		12	269410	-	60777	34043	13358
2x VULTFLEX mb 5G70mm2							
Verdeler HKL1		1	194200	-	100320	44068	29890
VULTFLEX mb 5G70mm2							
Verdeler LK-PG			4848	-	2606	899	750
YMvK \ 5 x 10 mm2							
Regelkast 4 keuken restaurant		1	8000	-	1600	533	533
YMvK \ 5 x 2,5 mm2							
Lift 4 goederenheffer		1	11000	-	2200	733	733
YMvK \ 5 x 10 mm2							
Reserve				-			
Regelkast 1 souterrain technische ruimte 5.29		1	13000	-	13000	4333	4334
YMvK \ 5 x 2,5 mm2							
Vaatwasmachine			10000	60	6000	2000	2000
Vult mb 5 x 2,5 mm2							
Regelkast 3 zolder oudbouw		1	8000	-	1600	533	533
YMvK \ 5 x 2,5 mm2							
Koffieautomaat		1	5000	-	1000	333	333
YMvK \ 5 x 2,5 mm2							
Lift 5 school nieuwbouw		1	6400	-	1280	426	426
YMvK \ 5 x 6 mm2							

Totaal vermogen (VA): 644220

Totaal te verwachten vermogen (VVA): 243389

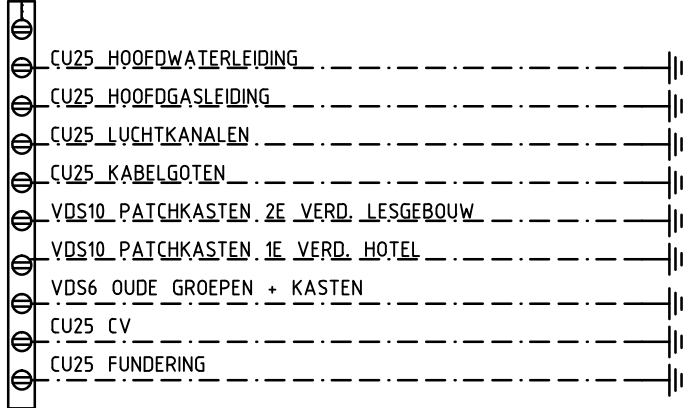

Opmerkingen:

- * Fabrikaat: Eaton Holec, Groupe Schneider
- * Beschermingsgraad: NEN-EN-IEC 60529+a00 IP20
- * Uitvoering: Opbouw
- * Kortsluitvastheid: 50KA
- * Kast: Plaatstaal dubbelgestrekt gepoedercoat
Deursluiting middels slot
Kabels middels wartels

A	1-6-09	Revisie	GK	D	19-9-17	Revisie	RA
B	27-2-12	Onderhoud periode 2-2011	PvdM	E	31-10-17	Wijziging op revisie	PH
C	1-5-13	NEN3140	PvdM				
Wijziging	Datum	Omschrijving	Get.	Wijziging	Datum	Omschrijving	Get.

Tekeningnummer bouwkundig : n.v.t.		Datum : n.v.t.	
Projectnaam : MBO Amersfoort			
Adres : Daam Fockemalaan 10, 3818 KG te Amersfoort			
Opdrachtgever : MBO Amersfoort			
Discipline : Elektrotechnisch			
Onderdeel : Installatieschema HKL2			
: Souterrain			Bouwdeel:

Getekend : S.V	(E) Projectnummer: PE117081	Tekeningnummer : IS-62-02
Projectldr. : S. Schut		
Datum : 1-6-09	Trajectnummer: (TR) (TO) TO170350	Statusdatum : 01-06-2009 Status : REVISIE
Schaal : 1:1	Akkoord:	
Formaat : A2		