


BOUWDEEL A
Leusderweg 30

BOUWDEEL B
Leusderweg 34

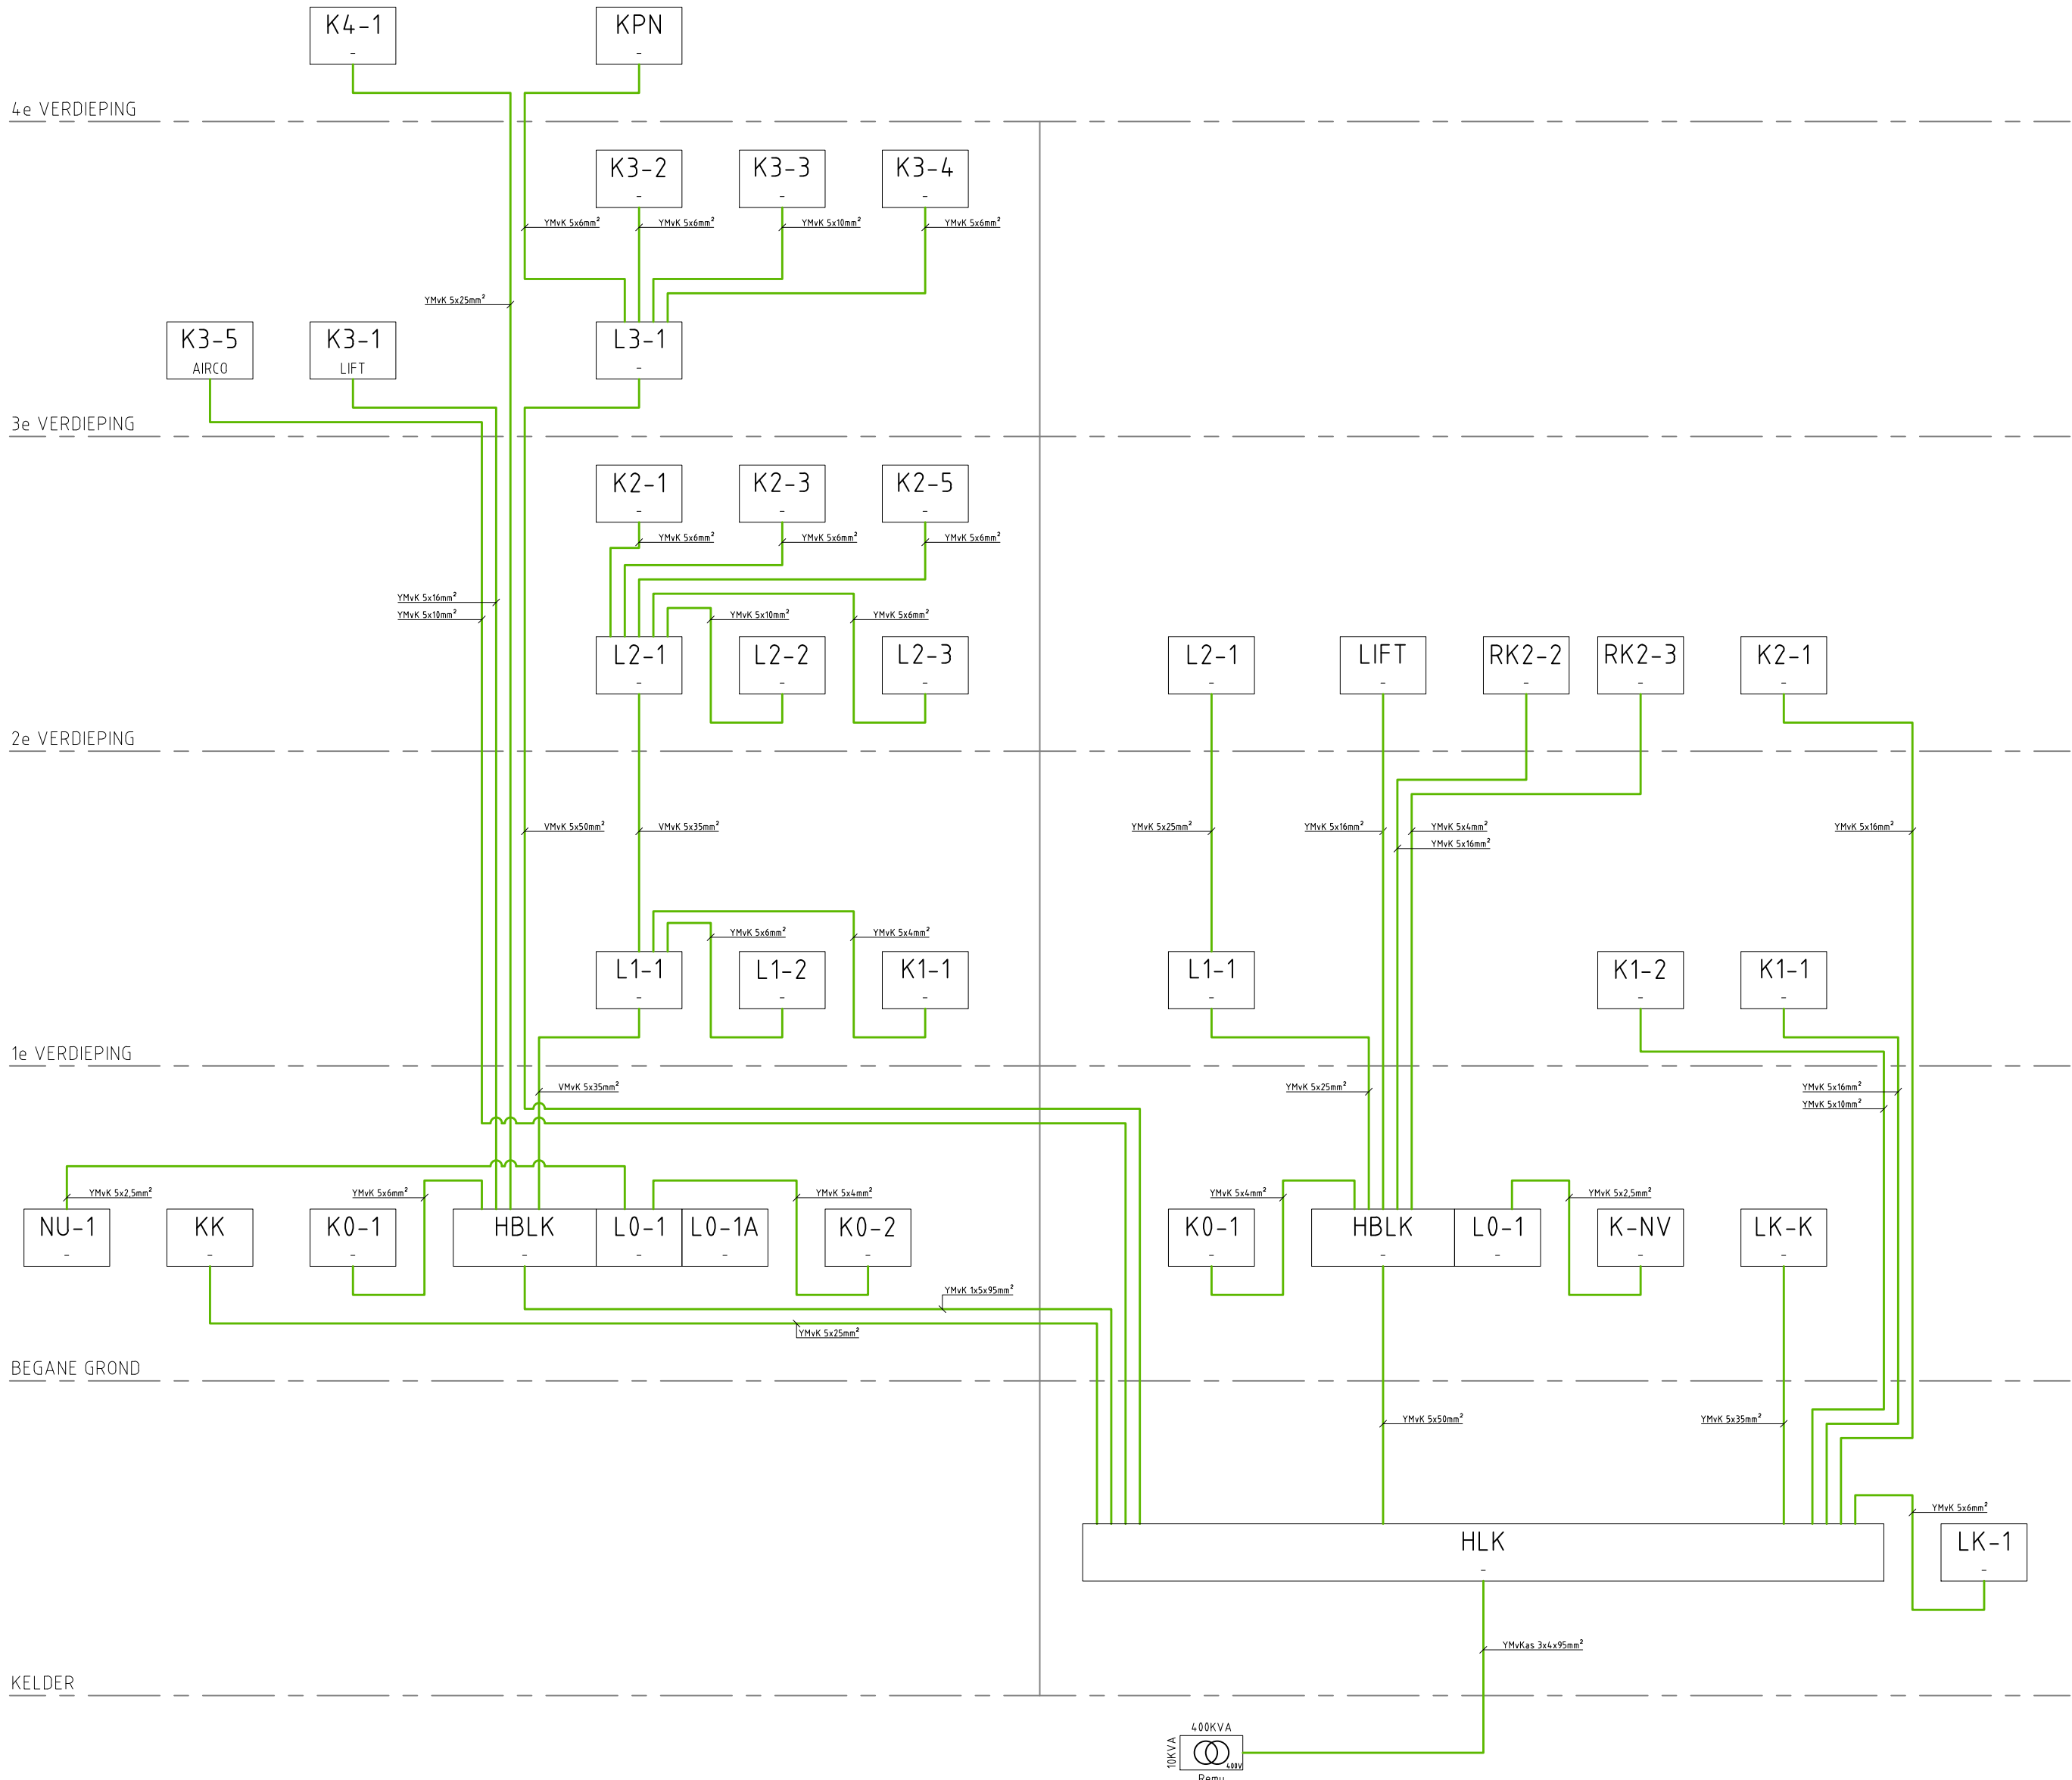

Wijziging	Datum	Omschrijving	Get.	Wijziging	Datum	Omschrijving	Get.		
Tekeningnummer bouwkundig : Datum :									
Projectnaam : MBO Amersfoort									
Adres : Leusderweg 30, 3817 KB te Amersfoort									
Opdrachtgever : MBO Amersfoort									
Discipline : Elektrotechniek									
Onderdeel : Blokschema voedingsinstallatie									
Locatie : Bouwdeel A en B									
				Getekend : RvM		(E) Projectnummer:		Tekeningnummer :	
				Projectm. : MH		(TO) Trajectoffertenummer :		LW-BLKS	
				Datum : 13-3-20		Akkoord:		Statusdatum :	
				Schaal : n.v.t.		Status :		REVISIE	
				Formaat : A2					