


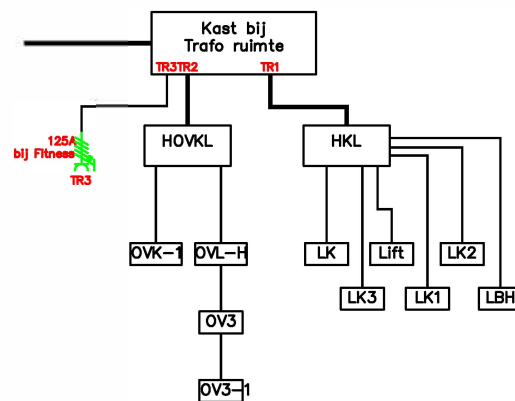

001		002		
-----	--	-----	--	------	--	------	--