


Bungestraat

42767

Bungestraat

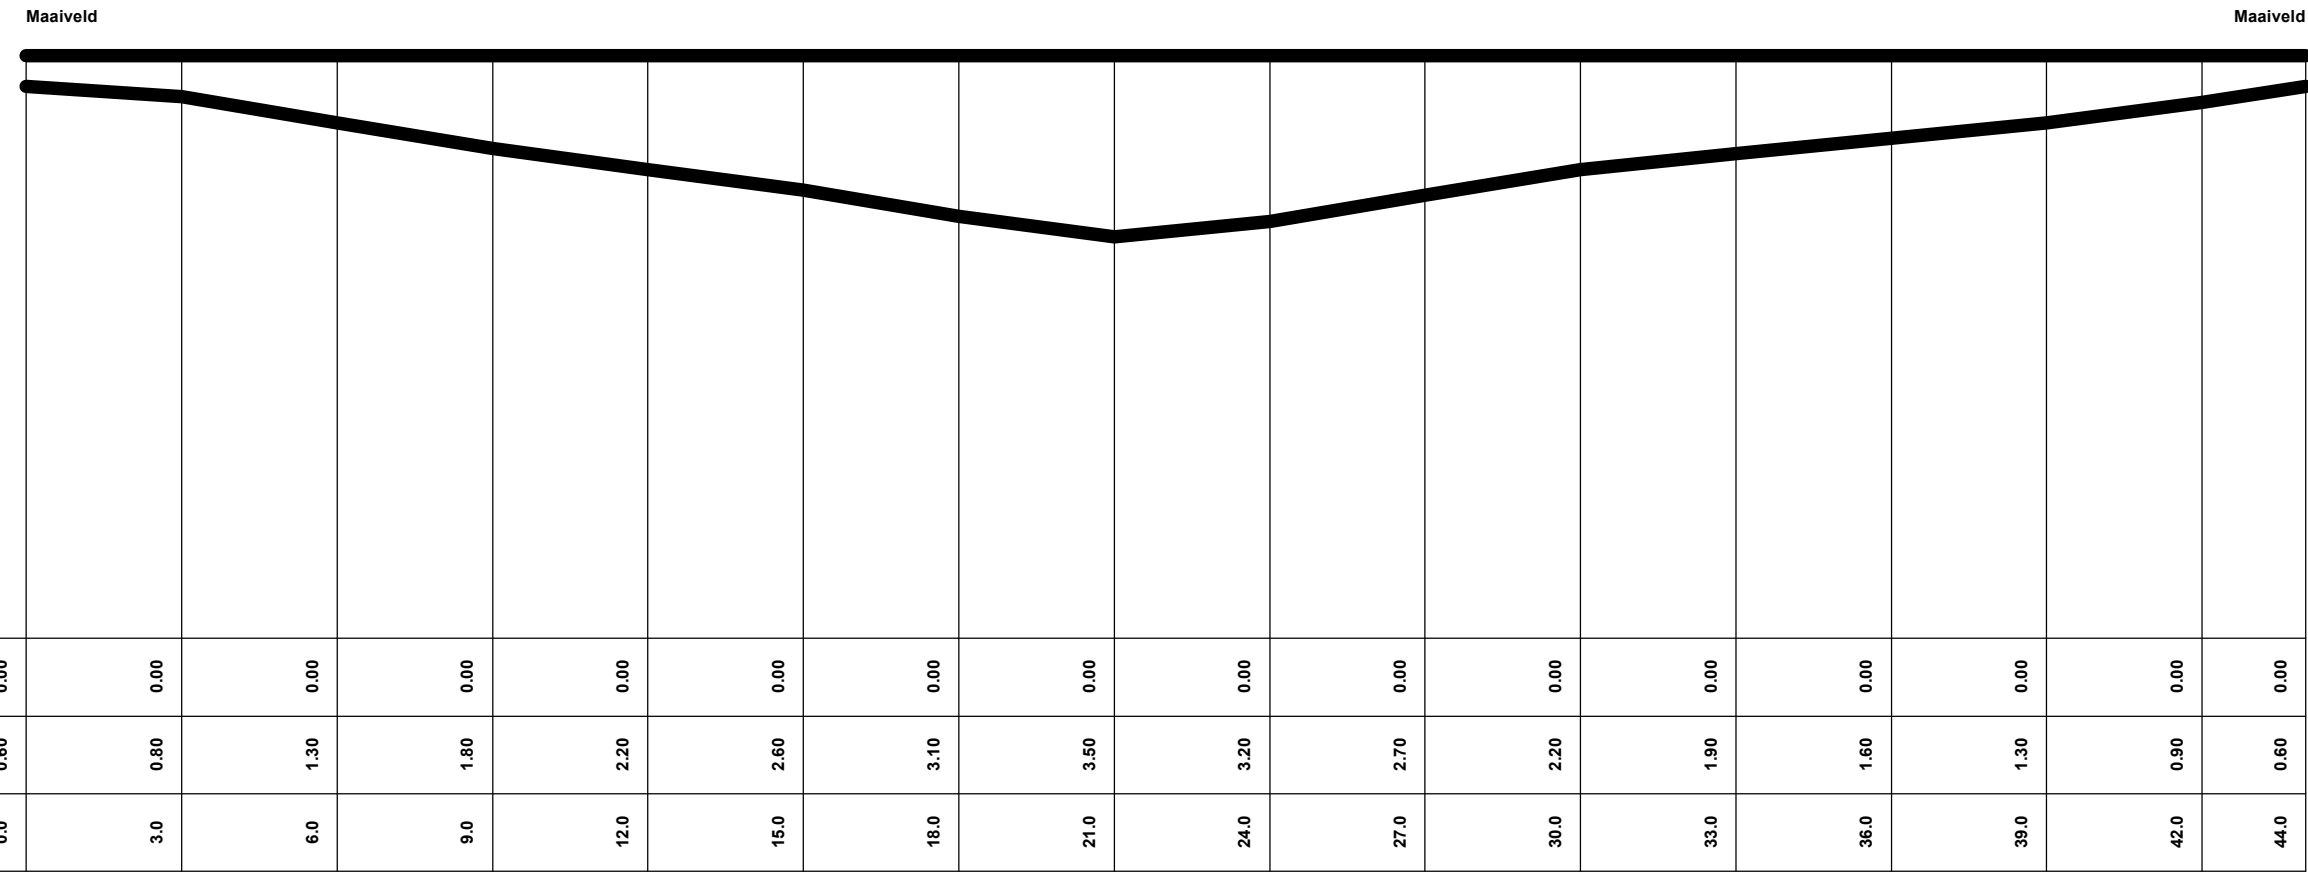

Peildatum:03-06-2014

Hoogte Schaal 1:150

Lengte Schaal 1:150

 Copyright © KPN B.V. All Rights Reserved.	Tekening Type	Waterkruising
	Formaat	A3
	Naam	42767
	Meldnummer	20O103124
	Datum	29 okt 2020
	Geprint door	KPN Klic-WION
	Detailnaam	42767
	Peildatum	3 jun 2014