


Cgb-nummer	Gemeente (Plaats)	Postcode	Straatnaam	Huisnr	Lasnr
004501	LANDGRAAF	6372 TM	SARDLEAPLANTSDEEN	24	
Lasmof	Lengte IK	Plaats IS/RA	Lasser	Datum	Bestrating
KH	10 M	MTK ISRA	D. HANSSEN	4-02-02	Opmerkingen
B V/D DONK					

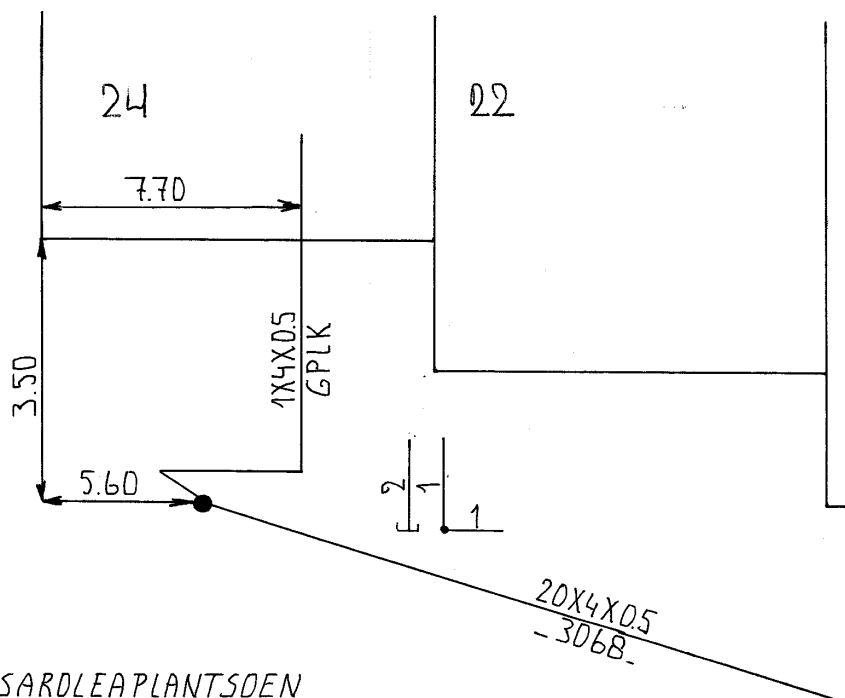

SARDLEAPLANTSDEEN