


Cgb-nummer	Gemeente (Plaats)	Postcode	Straatnaam	Huisnr	Lasnr
004501	LANDGRAAF	6372 TM	SAROLEA PLTSEN.	5	
Lasmof	Lengte IK	Plaats IS/RA	Lasser	Datum	Bestrating
WM	8	MTK	AVD AWKER	10-5-00	TG
JANSSEN-DERKS					

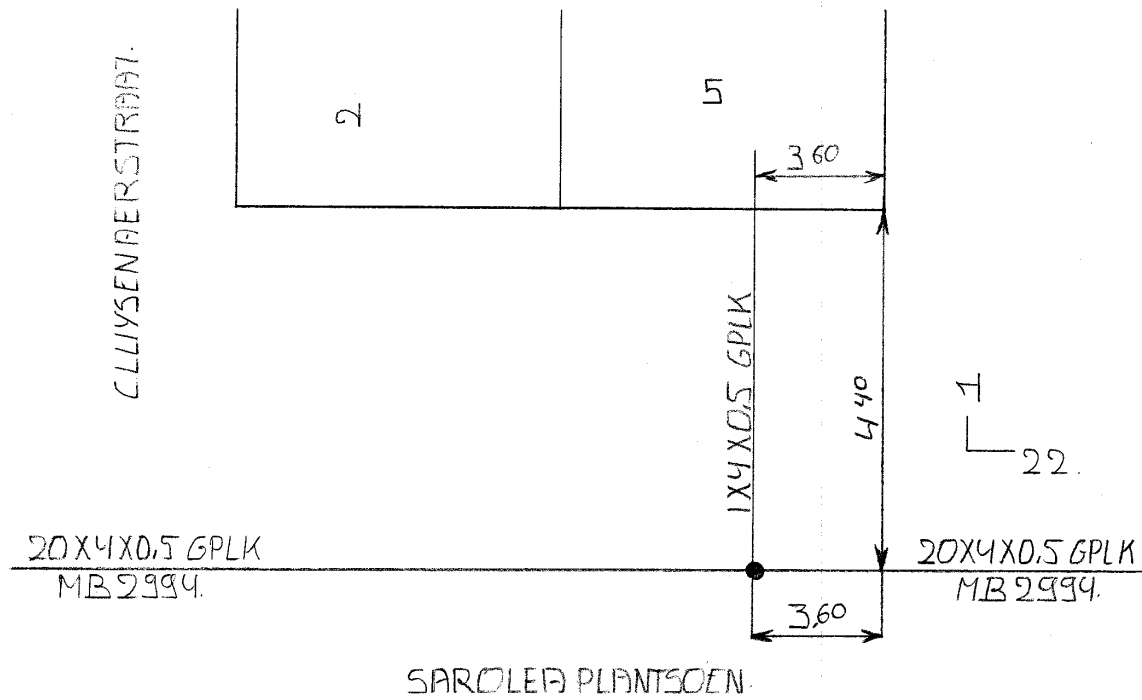

Td 127 - 97 5350