


Cgb-nummer	Gemeente (Plaats)	Postcode	Straatnaam	Huisnr	Lasnr
004501	LANDGRAAF	6372 TM	SARDLEAPLANTSOEN	6	
Lasmof	Lengte IK	Plaats IS/RA	Lasser	Datum	Bestrating
KH	8 M	MTK ISRA	D. HANSSEN	1.02.02	
B V/D DONK					

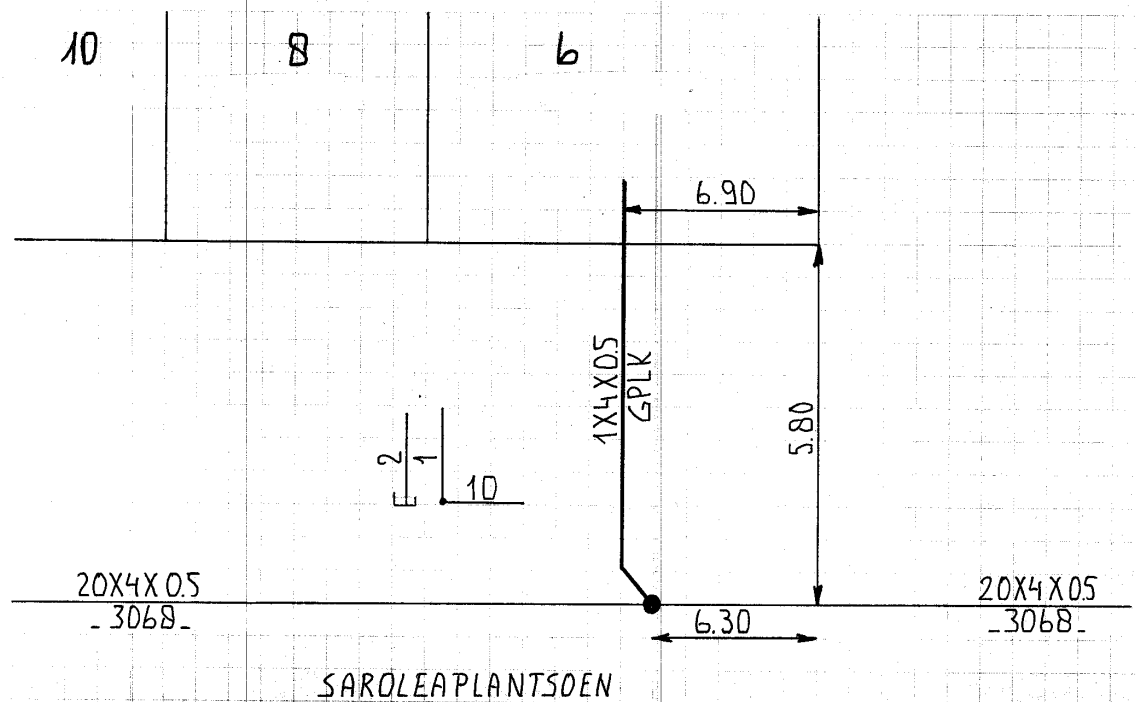

Td 127 - 97 5350