


Cgb-nummer	Gemeente (Plaats)	Postcode	Straatnaam		Huisnr	Lasnr
004501	LANDGRAAF	6372 TM	SAROLEA PLTSEN.		7.	
Lasmof	Lengte IK	Plaats IS/RA	Lasser	Datum	Bestrating	Opmerkingen
M.H.	Ø	MTK	AVDIKKER	10-5-00	TG	
JANSEN-DEKHS						

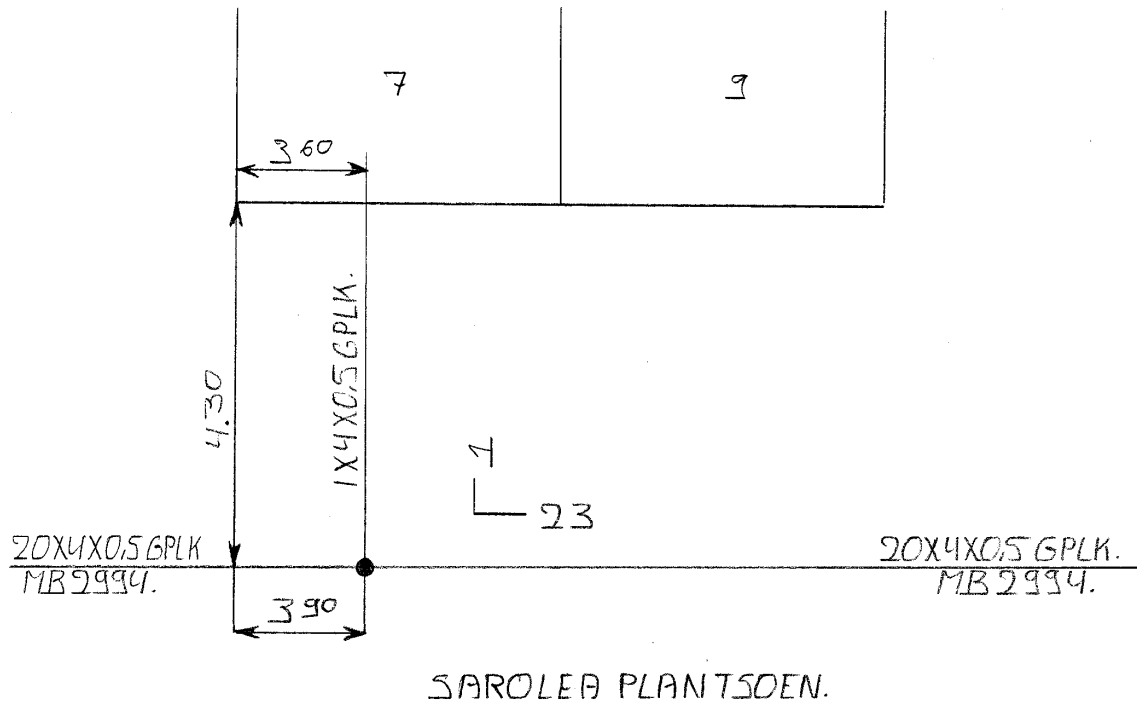

Td 127 - 97 5350