


Cgb-nummer 004501	Gemeente (Plaats) LANDGRAAF	Postcode 6372 TM	Straatnaam SAROLEA PLANTS DEN	Huisnr 8	Lasnr
Lasmof KH	Lengte IK 8 M	Plaats IS/RA MTK ISRA	Lasser D HANSEN	Datum 1.02.02	Bestrating Opmerkingen
B. V/D DONK					

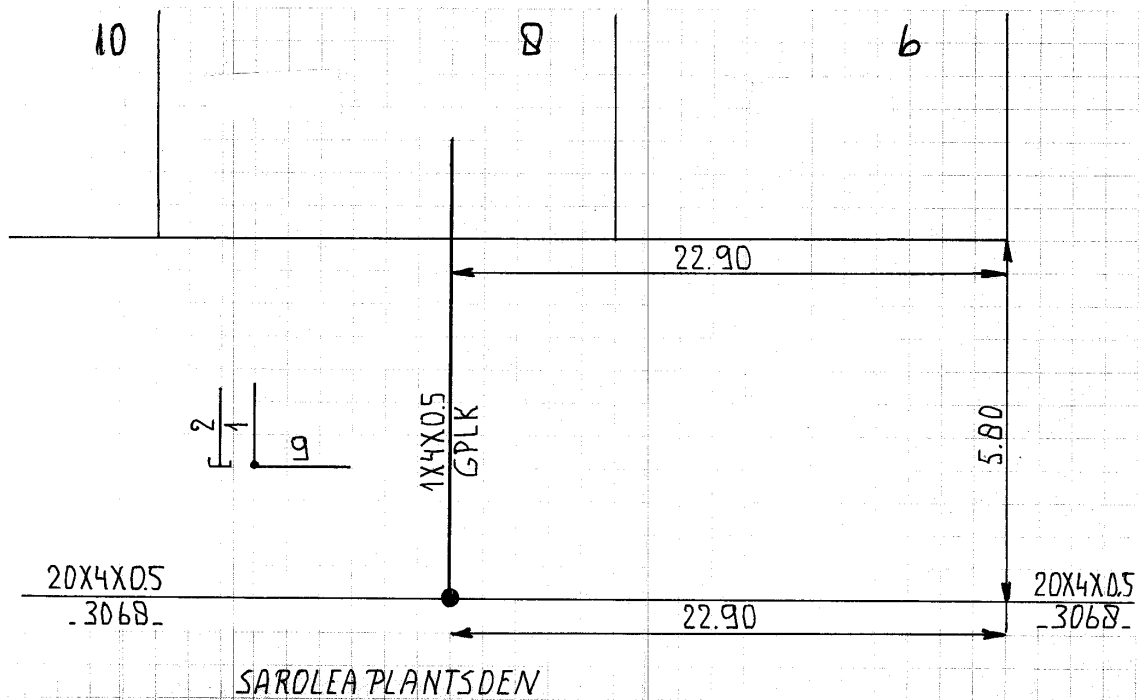

Td 127 - 97 5350