


Cgb-nummer 004501	Gemeente (Plaats) LANDGRAAF	Postcode 6372 TM	Straatnaam SAROLEA PLTSEN.	Huisnr 9.	Lasnr
Lasmof KH	Lengte IK Ø	Plaats IS/RA MTK	Lasser A. V. DAKKER	Datum 10-5-00	Bestrating TG
Opmerkingen					

JANSEN-DEKIS

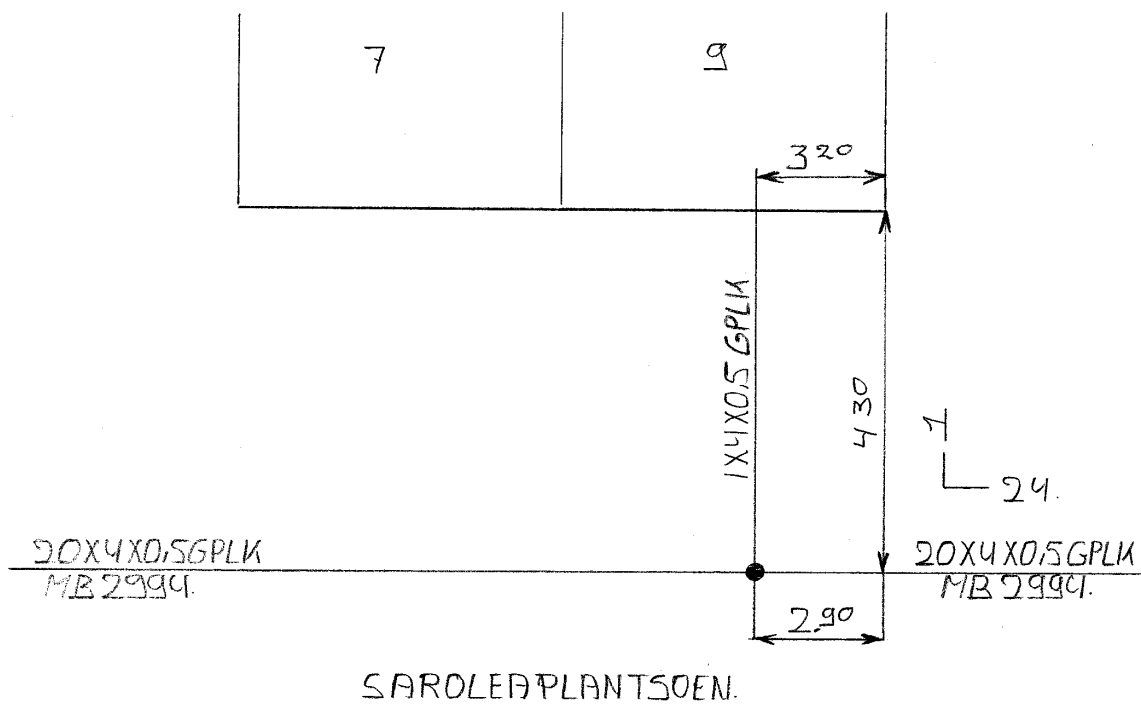

Td 127 - 97 5350