


Cgb-nummer <u>004501</u>	Gemeente (Plaats) <u>LANDGRAAF</u>	Postcode <u>6372 TN</u>	Straatnaam <u>BUNGE STR.</u>		Huisnr <u>10</u>	Lasnr
Lasmof <u>KH</u>	Lengte IK <u>6</u>	Plaats IS/RA <u>KMR</u>	Lasser <u>WIDORENBERG</u>	Datum <u>4-5-00</u>	Bestrating <u>TO</u>	Opmerkingen
<u>JANSEN-DERKS</u>						

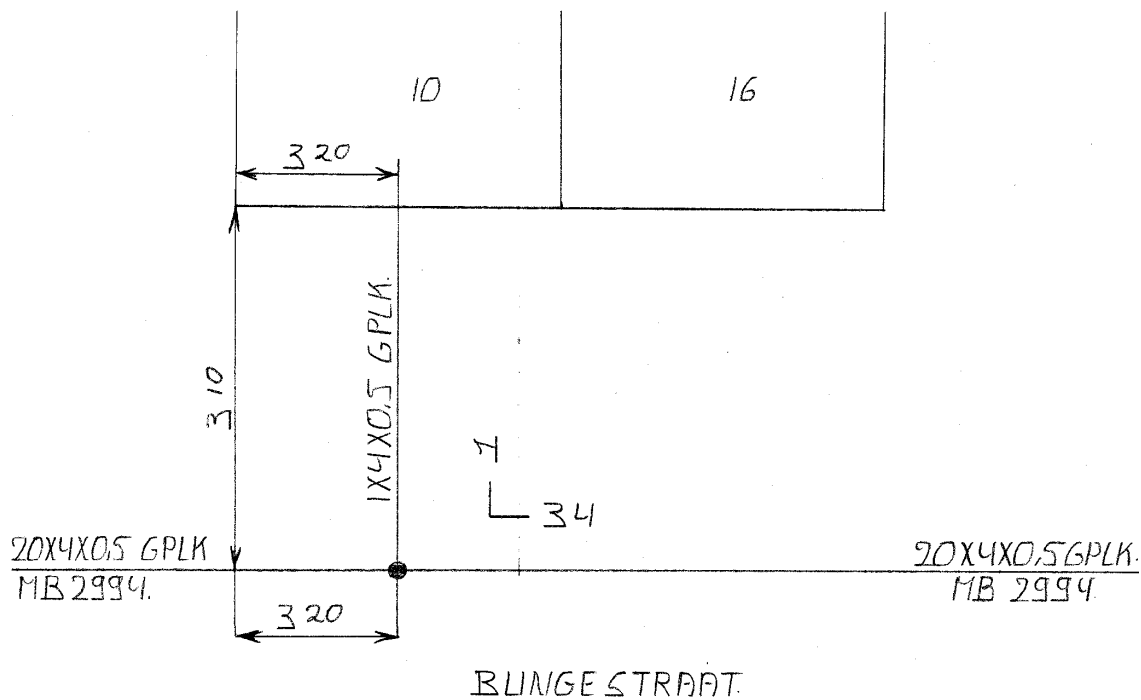

Td 127 - 97 5350