


Cgb-nummer	Gemeente (Plaats)	Postcode	Straatnaam		Huisnr	Lasnr
004501	LANDGRAAF	6372 TN	BLUNGE STR.		12	
Lasmof	Lengte IK	Plaats IS/RA	Lasser	Datum	Bestrating	Opmerkingen
IAH	8	MTK	AVD BKKER	9-5-00	TG	
JANSSEN-DERKS						

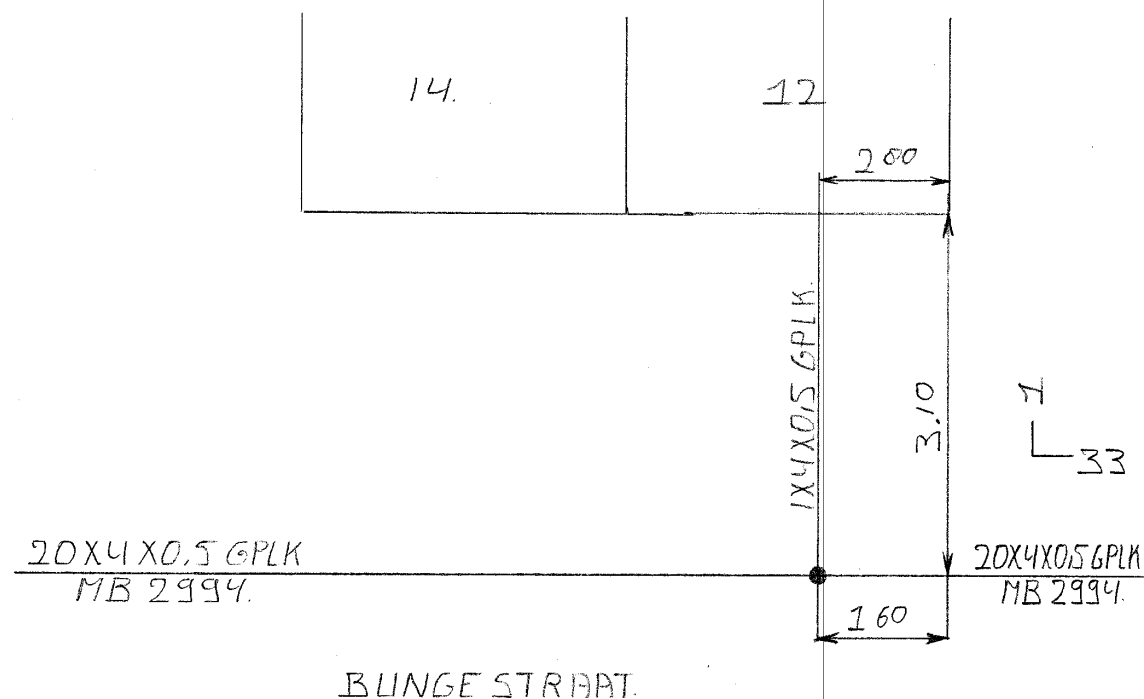

Td 127 - 97 5350