


Cgb-nummer	Gemeente (Plaats)	Postcode	Straatnaam		Huisnr	Lasnr
004501	LANDGRAAF	6372 TN	BUNGE STR.		14	
Lasmof	Lengte IK	Plaats IS/RA	Lasser	Datum	Bestrating	Opmerkingen
KH	8	MTK	AVD AKKER	4-5-00	T6	
TANSEN-DERKS						

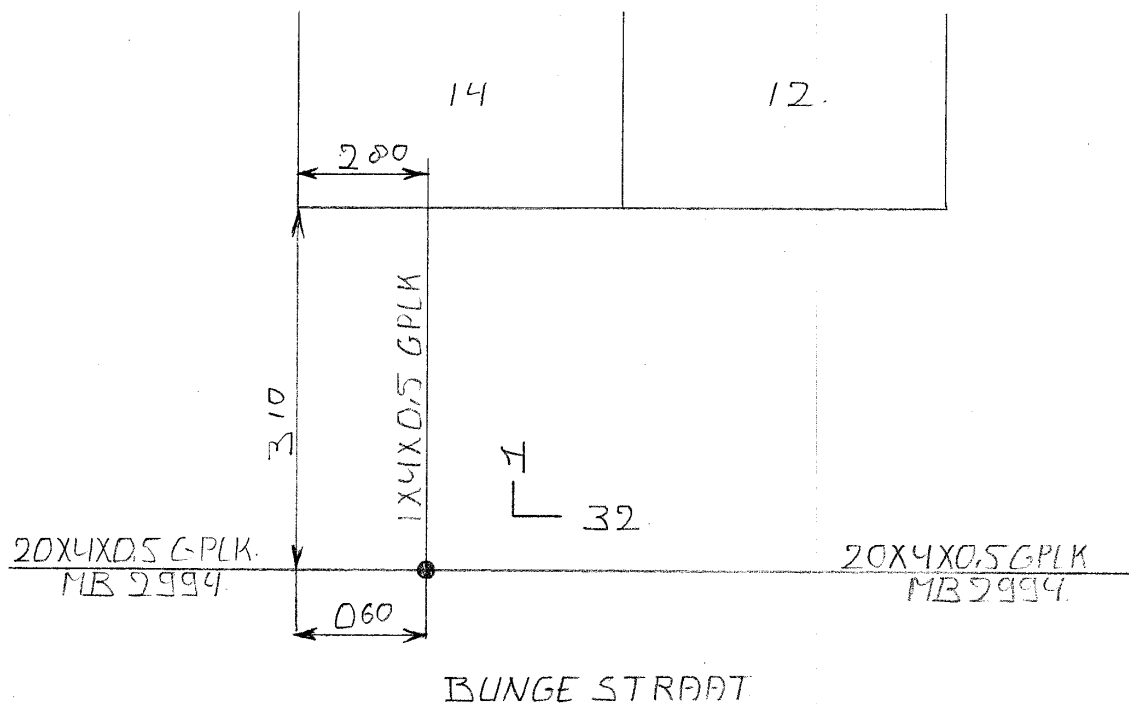

Td 127 - 97 5350