


Cgb-nummer <u>004501</u>	Gemeente (Plaats) <u>LANDGRAAF</u>	Postcode <u>6372 TN</u>	Straatnaam <u>BUNGE STR.</u>	Huisnr <u>2-4</u>	Lasnr
Lasmof <u>KH</u>	Lengte IK <u>0</u>	Plaats IS/RA <u>MTK</u>	Lasser <u>WIDORENBERG</u>	Datum <u>1-5-00</u>	Bestrating <u>TG</u>
	<u>0</u>	<u>MTK</u>	<u>JANSSEN-DIERKS</u>		Opmerkingen

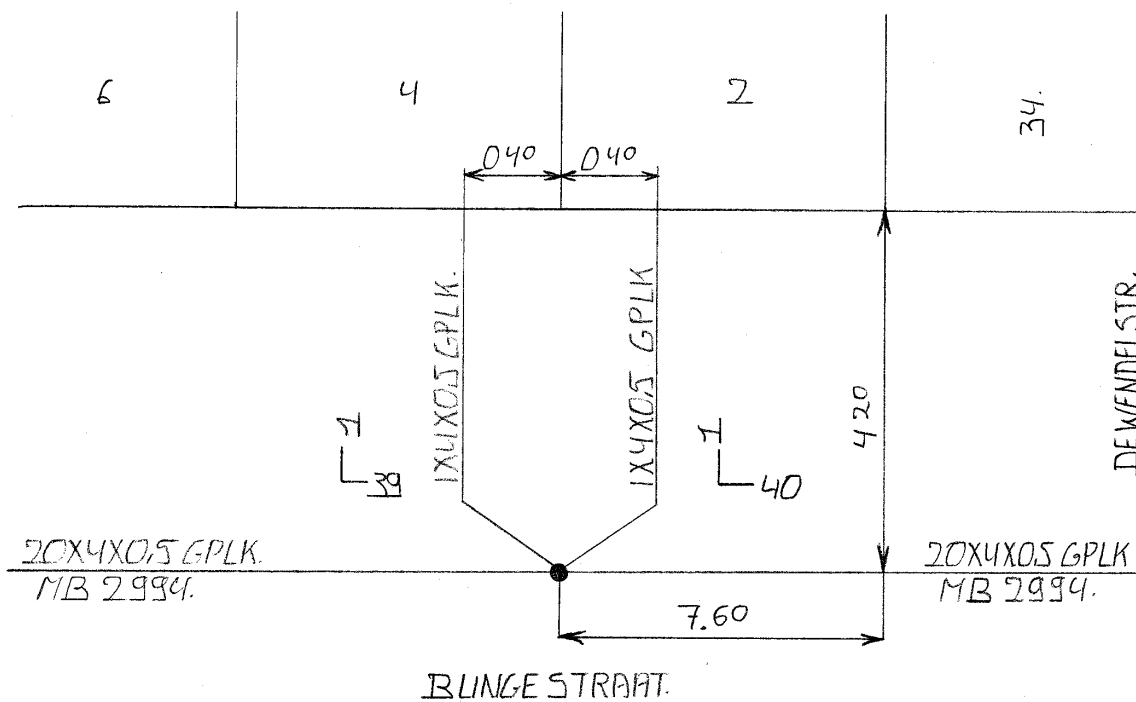

Td 127 - 97 5350