


Cgb-nummer	Gemeente (Plaats)	Postcode	Straatnaam	Huisnr	Lasnr
004501	LANDGRAAF	6372 TN	BUNGESTR	6-0	
Lasmof	Lengte IK	Plaats IS/RA	Lasser	Datum	Bestrating
KH	0	MTK	WIDCRENBERG	4-5-00	TG
	0	MTK	JANSSEN-DERKS.		

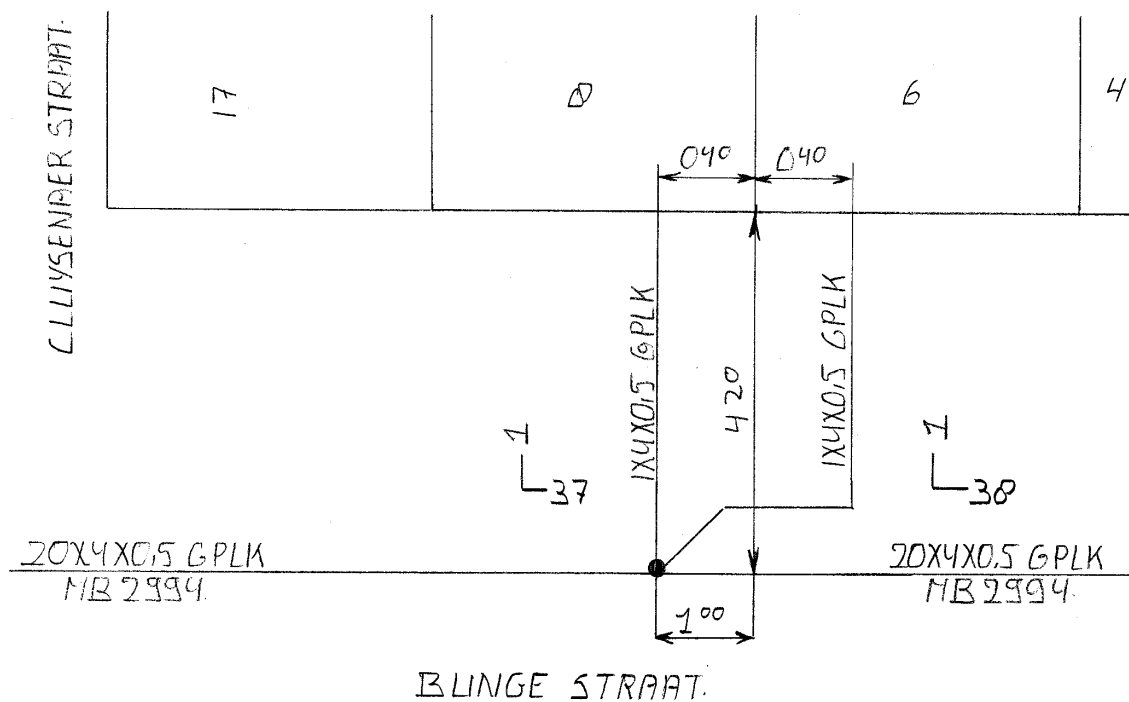

Td 127 - 97 5350