


Cgb-nummer <u>004501</u>	Gemeente (Plaats) <u>LANDGRIP</u>	Postcode <u>6372 TP</u>	Straatnaam <u>CLUYSENBERSTR.</u>		Huisnr <u>11</u>	Lasnr
Lasmof <u>MH</u>	Lengte IK <u>8</u>	Plaats IS/RA <u>MTK</u>	Lasser <u>WDOENBERG</u>	Datum <u>3-5-00</u>	Bestrating <u>TG</u>	Opmerkingen
<u>JANSSEN-DERKS.</u>						

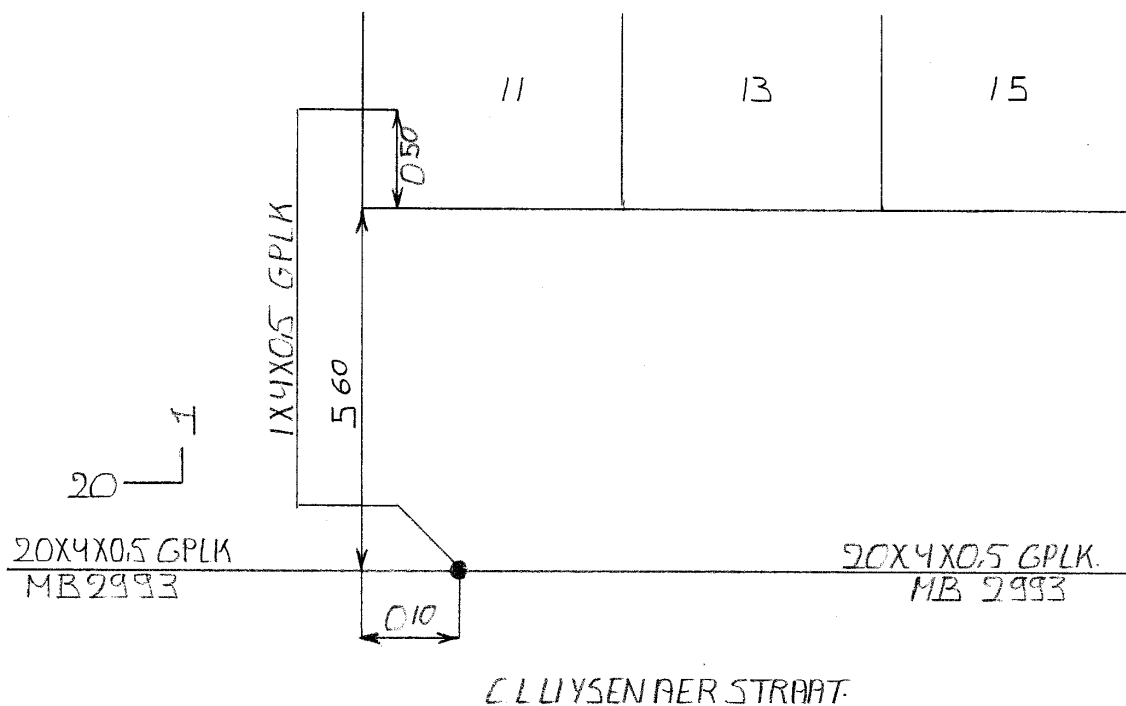

Td 127 - 97 5350