


Cgb-nummer <u>004501</u>	Gemeente (Plaats) <u>LANDGRAAF</u>	Postcode <u>6372 TP</u>	Straatnaam <u>CLUYSENAER STR</u>	Huisnr <u>13-15</u>	Lasnr <u></u>
Lasmof <u>KH</u>	Lengte IK <u>8</u>	Plaats IS/RA <u>MTK</u>	Lasser <u>WIDORENBERG</u>	Datum <u>3-5-00</u>	Bestrating <u>TG</u>
<u>0</u>	<u>MTK</u>	<u>TANSSEN-DERKS.</u>			

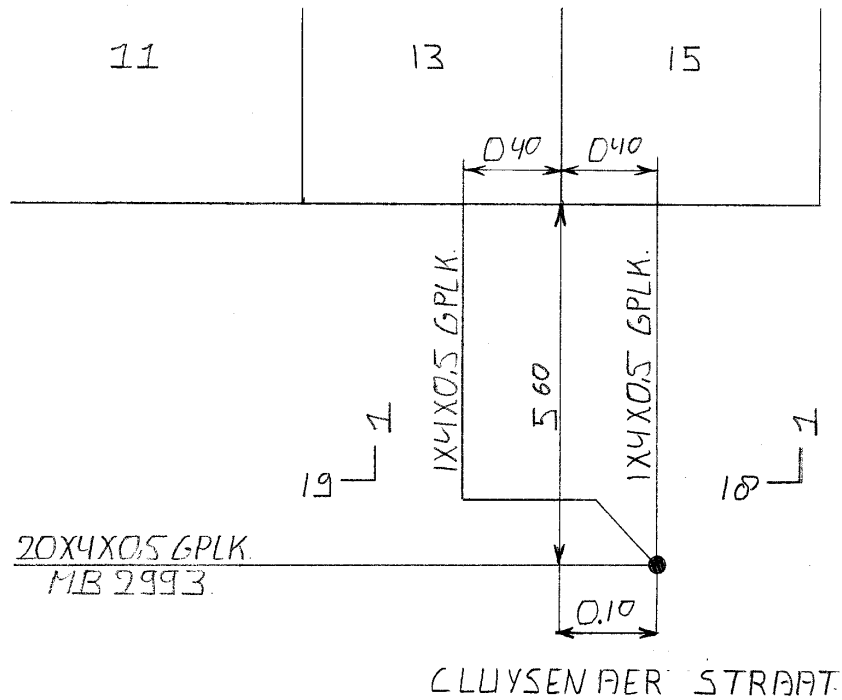

Td 127 - 97 5350