
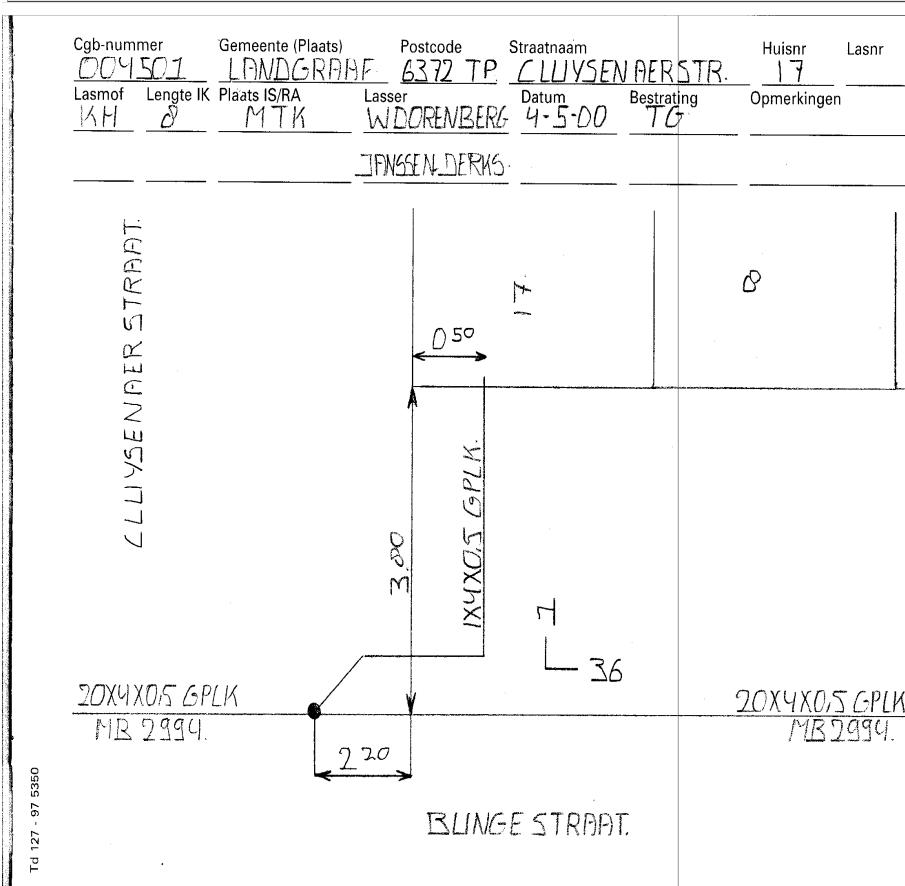


Cgb-nummer	Uts	Woonplaats	Straatnaam	Postcode	Huisnr	Lasnr
004501	HRL-HLB	LANDGRAAF	CLUYSENAERSTR	6372TP	17-A	
Lasmof	KR10	Firmanaam	VWT_SI	bestrating	vast	(asfalt, betonplaat, ect.)
Lasbehuizing		Lasser	S EROL	los	(tegels, klinkers ect.)	
Lastechniek	Wurg Module Fusie	Datum	08-03-2019	geen	(zand, aarde, ect.)	

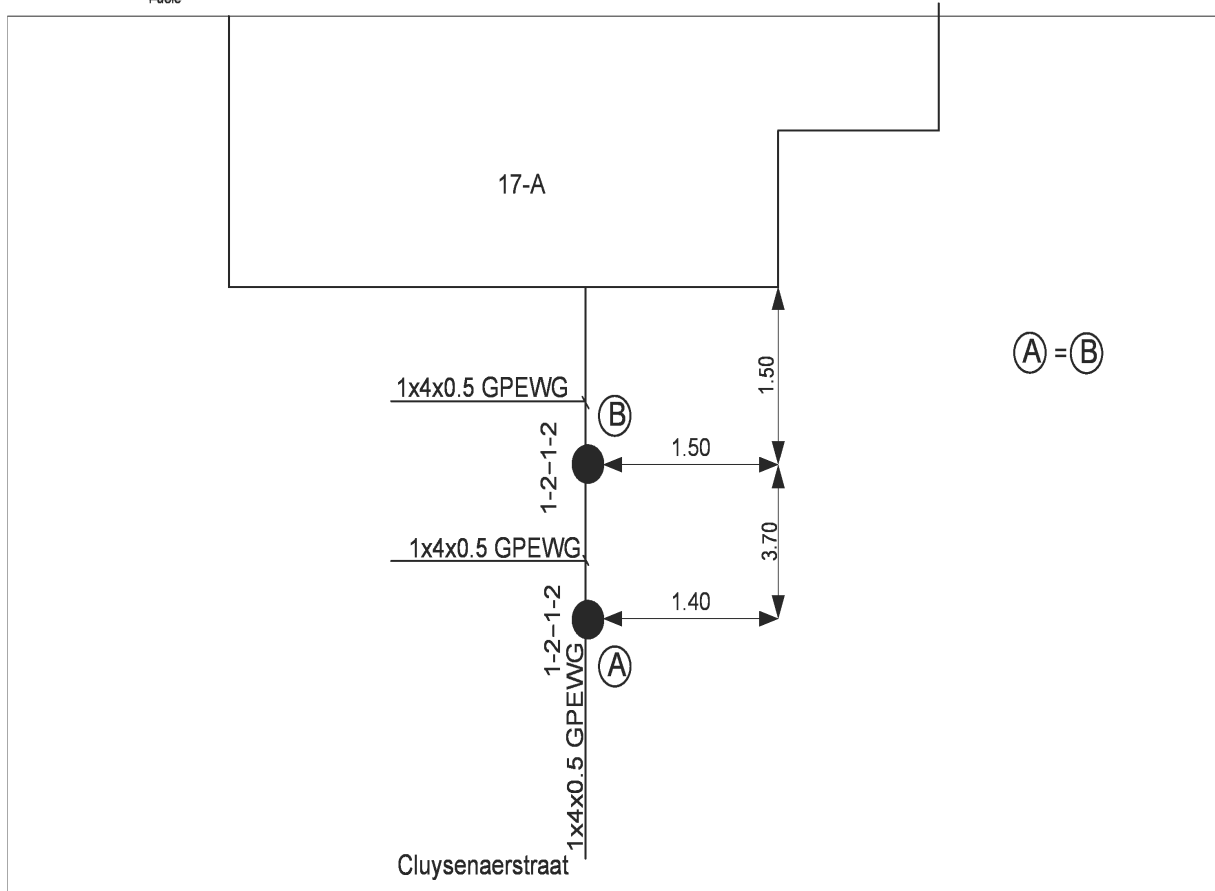

200103124