


Cgb-nummer 004501	Gemeente (Plaats) LANDGRAAF	Postcode 6372 TP	Straatnaam CLUYSEN AER STR		Huisnr 3	Lasnr
Lasmof KH	Lengte IK 0	Plaats IS/RA MTK	Lasser ANDRIJCKER	Datum 3-5-00	Bestrating TG	Opmerkingen
JANSEN DERKS						

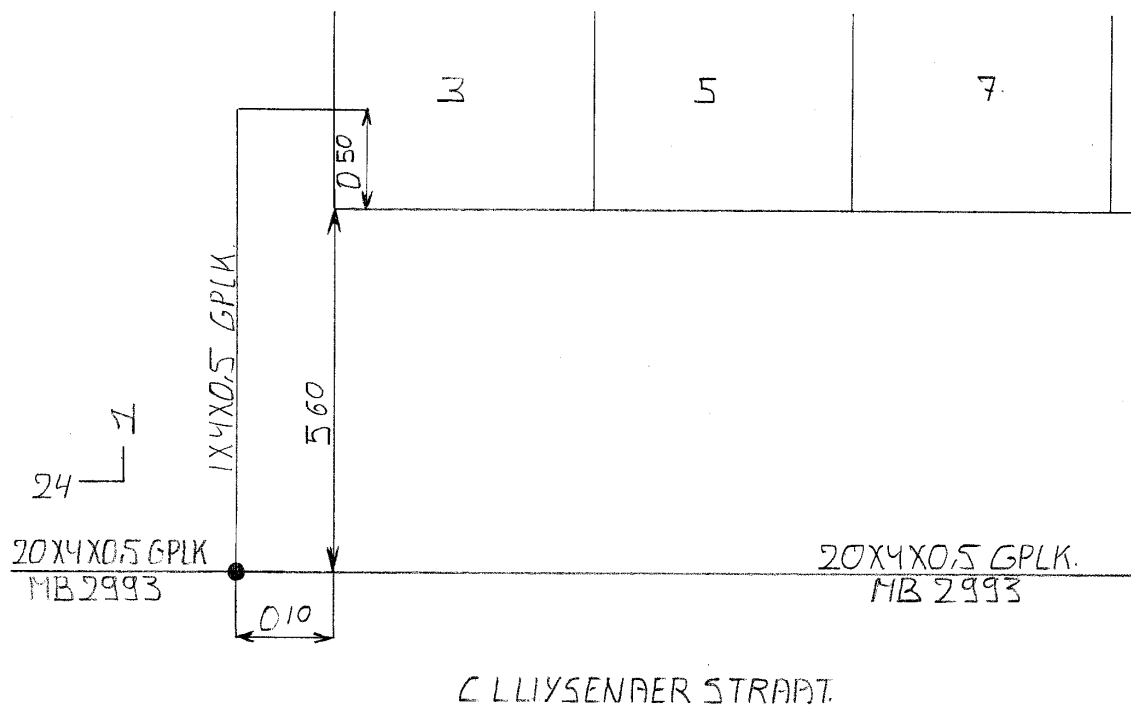

Td 127 - 97 5350