


Cgb-nummer	Gemeente (Plaats)	Postcode	Straatnaam	Huisnr	Lasnr
004501	LANDGRAAF	6372 TP	CLUYSENAER STR.	5-7	
Lasmof	Lengte IK	Plaats IS/RA	Lasser	Datum	Bestrating
KH	0	MTK	AVD AKKER	3-5-00	TG
	0	MTK	JANSSEN-DERKS		

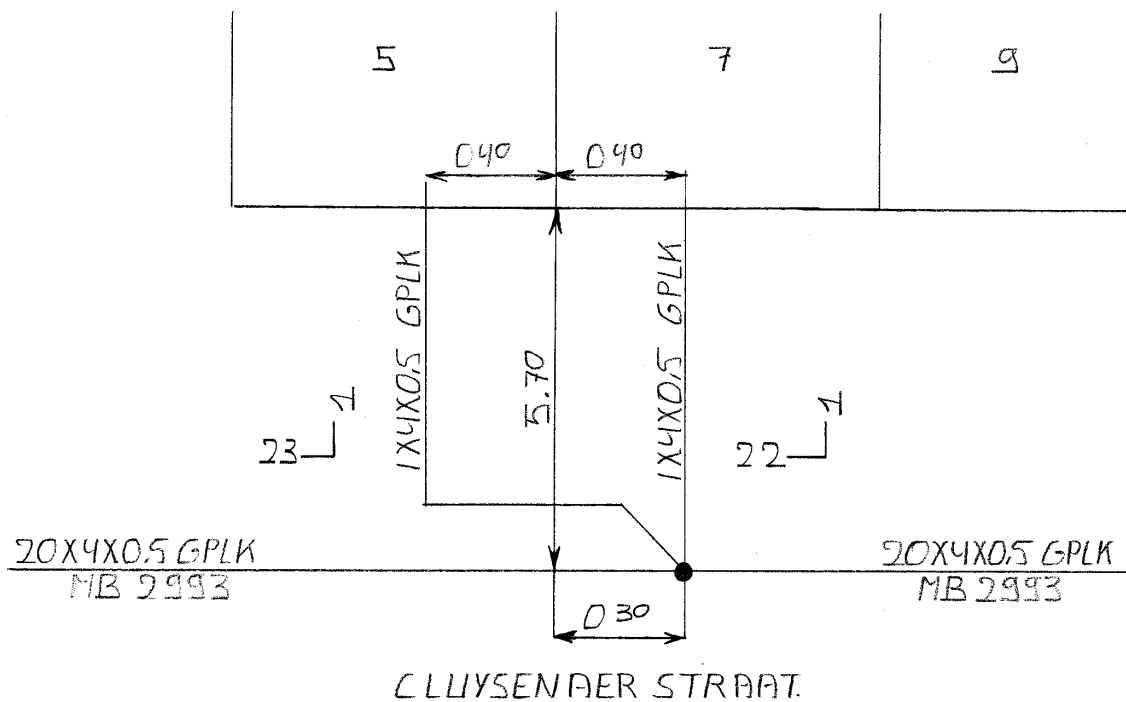

Td 127 - 97 5350