


Cgb-nummer <u>004501</u>	Gemeente (Plaats) <u>LANDGRAAF</u>	Postcode <u>6372 TP</u>	Straatnaam <u>CLUYSENERSTR.</u>	Huisnr <u>9</u>	Lasnr
Lasmof <u>KH</u>	Lengte IK <u>8</u>	Plaats IS/RA <u>MTK</u>	Lasser <u>AVDAKKER.</u>	Datum <u>3-5-00</u>	Bestrating <u>TG</u>
Opmerkingen					

JANSSEN-DERKS

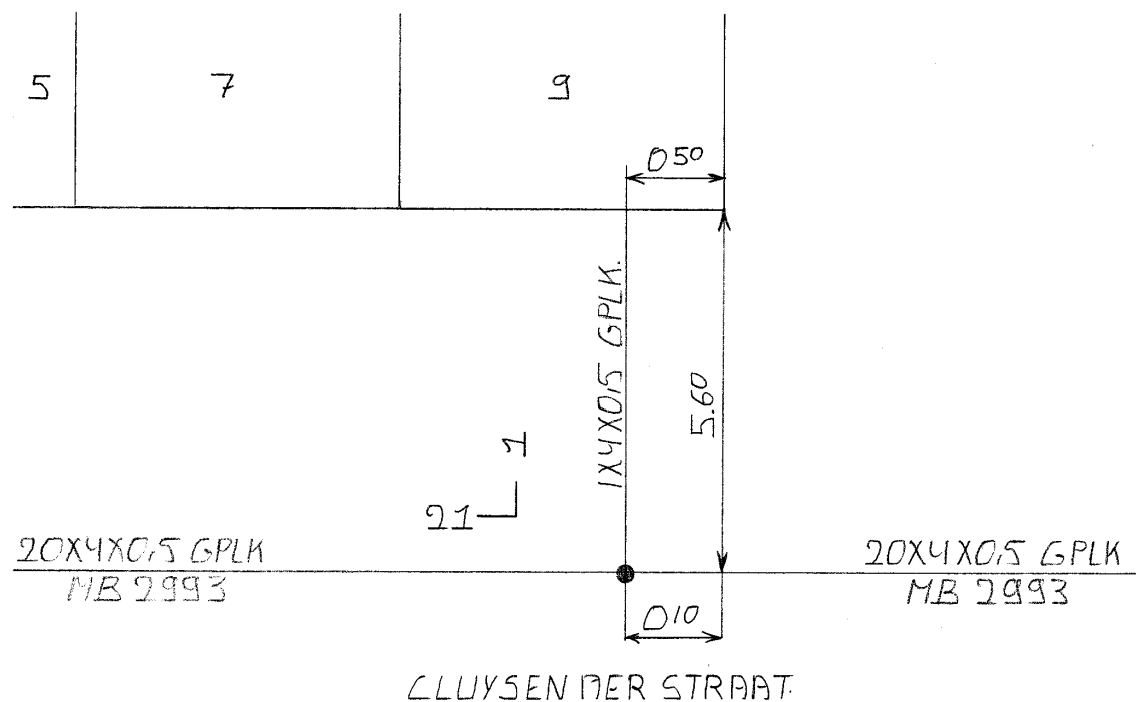

Td 127 - 97 5350