


|               |                   |              |                  |        |            |             |
|---------------|-------------------|--------------|------------------|--------|------------|-------------|
| Cgb-nummer    | Gemeente (Plaats) | Postcode     | Straatnaam       |        | Huisnr     | Lasnr       |
| 04501         | LANDGRAAF         | 63727R       | CLLIYSEN DER STR |        | 10         |             |
| Lasmof        | Lengte IK         | Plaats IS/RA | Lasser           | Datum  | Bestrating | Opmerkingen |
| KH            | 0                 | MTK          | PVDAKKER         | 0-5-00 | TG         |             |
| JANSSEN DERKS |                   |              |                  |        |            |             |

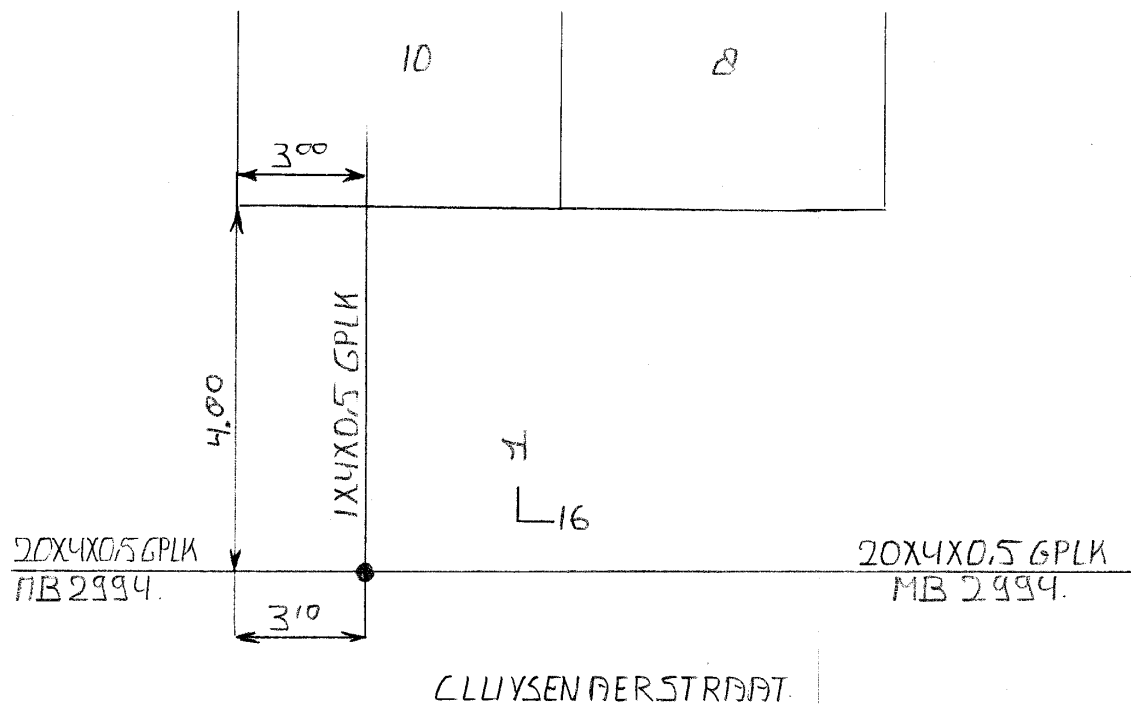

Td 127 - 97 5350