


Cgb-nummer	Gemeente (Plaats)	Postcode	Straatnaam		Huisnr	Lasnr
004501	LANDGRAAF	6372 TR.	CLUYSENDAERSTR		12-14	
Lasmof	Lengte IK	Plaats IS/RA	Lasser	Datum	Bestrating	Opmerkingen
1KH	0	MTK	AVDAKKER.	8-5-00	TG	
	0	MTK	JANSEN-DERKS			

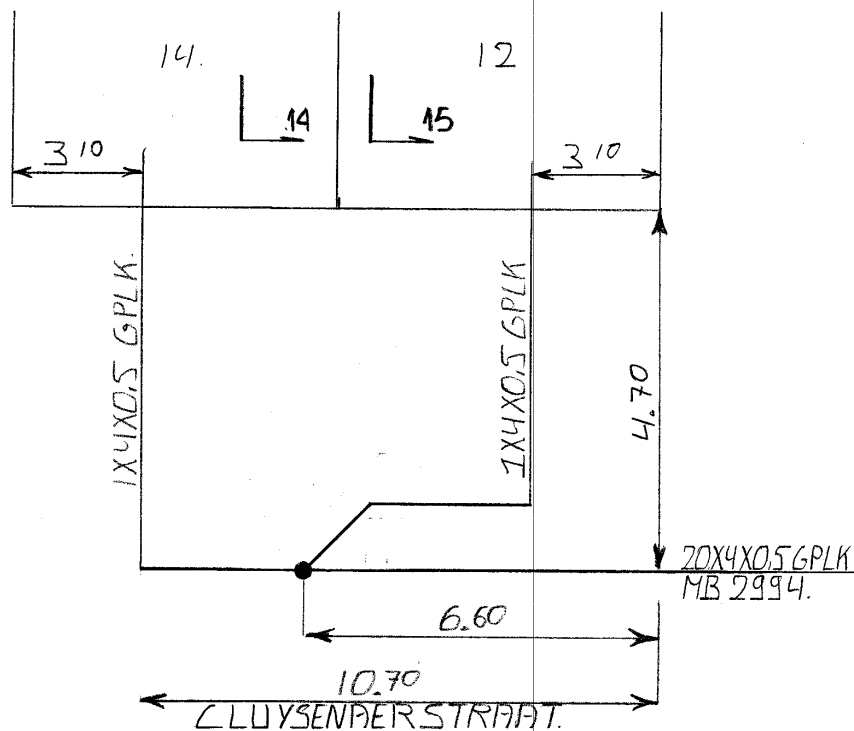

Td 127 - 97 5350