


|                             |                                       |                            |                                       |                        |                         |
|-----------------------------|---------------------------------------|----------------------------|---------------------------------------|------------------------|-------------------------|
| Cgb-nummer<br><u>004501</u> | Gemeente (Plaats)<br><u>LANDGRAAF</u> | Postcode<br><u>6372 TR</u> | Straatnaam<br><u>CLUYSEN AER STR.</u> | Huisnr<br><u>16</u>    | Lasnr                   |
| Lasmof<br><u>KH</u>         | Lengte IK<br><u>6</u>                 | Plaats IS/RA<br><u>KMR</u> | Lasser<br><u>W. DOENBERG</u>          | Datum<br><u>4-5-00</u> | Bestrating<br><u>TG</u> |
| Opmerkingen                 |                                       |                            |                                       |                        |                         |
| <u>JANSSEN-DERKS</u>        |                                       |                            |                                       |                        |                         |

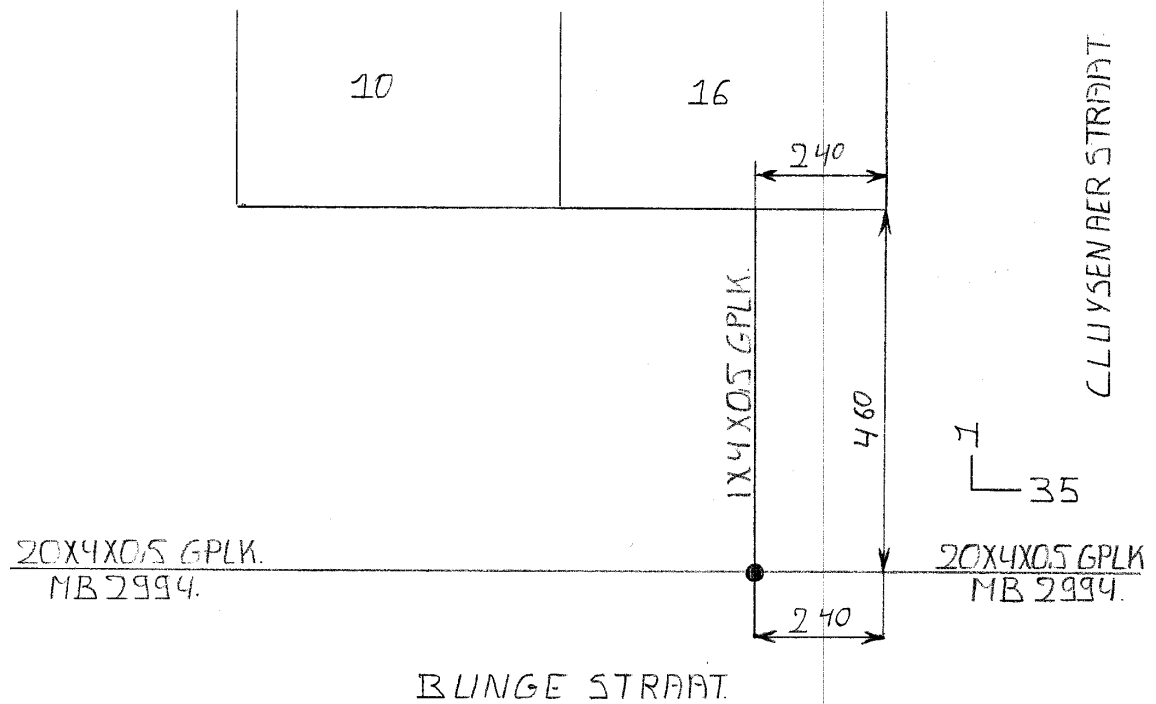

Td 127 - 97 5350