


Cgb-nummer 004501	Gemeente (Plaats) LANDGRAAF	Postcode 6372 TR	Straatnaam CLUYSENARSTR.	Huisnr 2.	Lasnr
Lasmof KH	Lengte IK 8	Plaats IS/RA MTK	Lasser AVDANKER	Datum 10-5-00	Bestrating TG
Opmerkingen					

JANSSEN-DEKIS

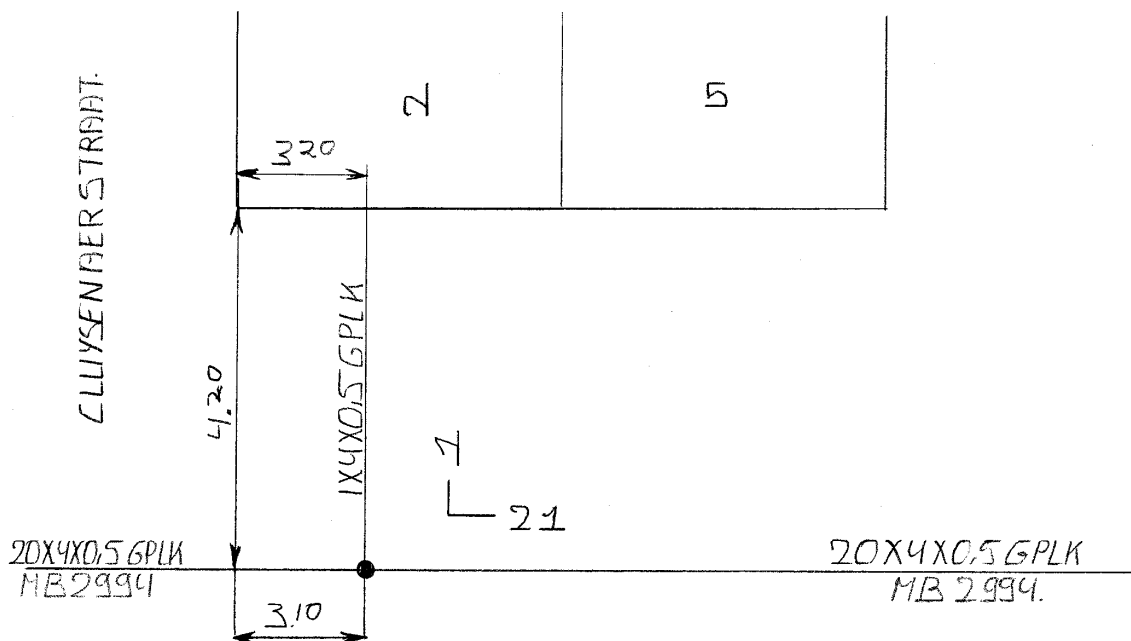

Td 127 - 97 5350