


Cgb-nummer <u>004501</u>	Gemeente (Plaats) <u>LANDGRAAF</u>	Postcode <u>6372 TR</u>	Straatnaam <u>CLUYSEN AER STR.</u>	Huisnr <u>4.</u>	Lasnr
Lasmof <u>KS1</u>	Lengte IK <u>P</u>	Plaats IS/RA <u>MTK</u>	Lasser <u>AVDANKER</u>	Datum <u>10-5-00</u>	Bestrating <u>TG</u>
Opmerkingen <u>TEVENS DOOR</u>					
<u>TJNSSEN-DERKS</u>					<u>LPS.</u>

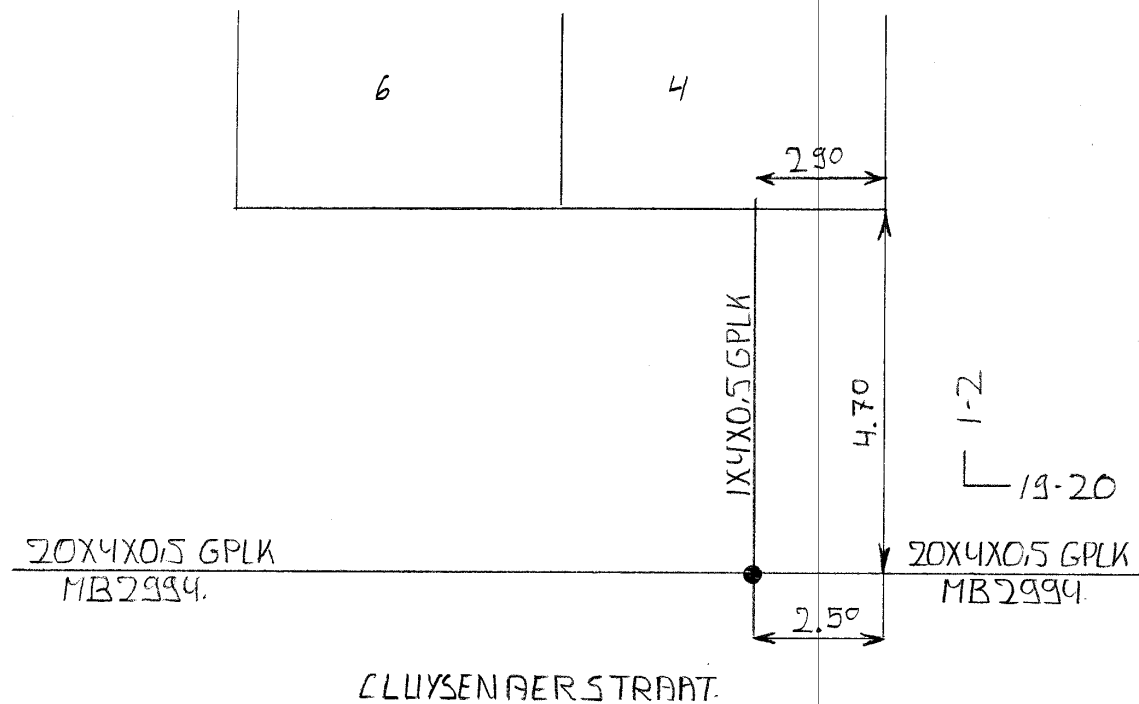

Td 127 - 97 5350