


Cgb-nummer	Gemeente (Plaats)	Postcode	Straatnaam	Huisnr	Lasnr
004501	LANDGRAAT	6372 TM	SAROLEAPLANTSOEN	10	
Lasmof	Lengte IK	Plaats IS/RA	Lasser	Datum	Bestrating
KH	9 M	MTK ISRA	R. CORNELISSENS	1.02.02	Opmerkingen

B VID DONK

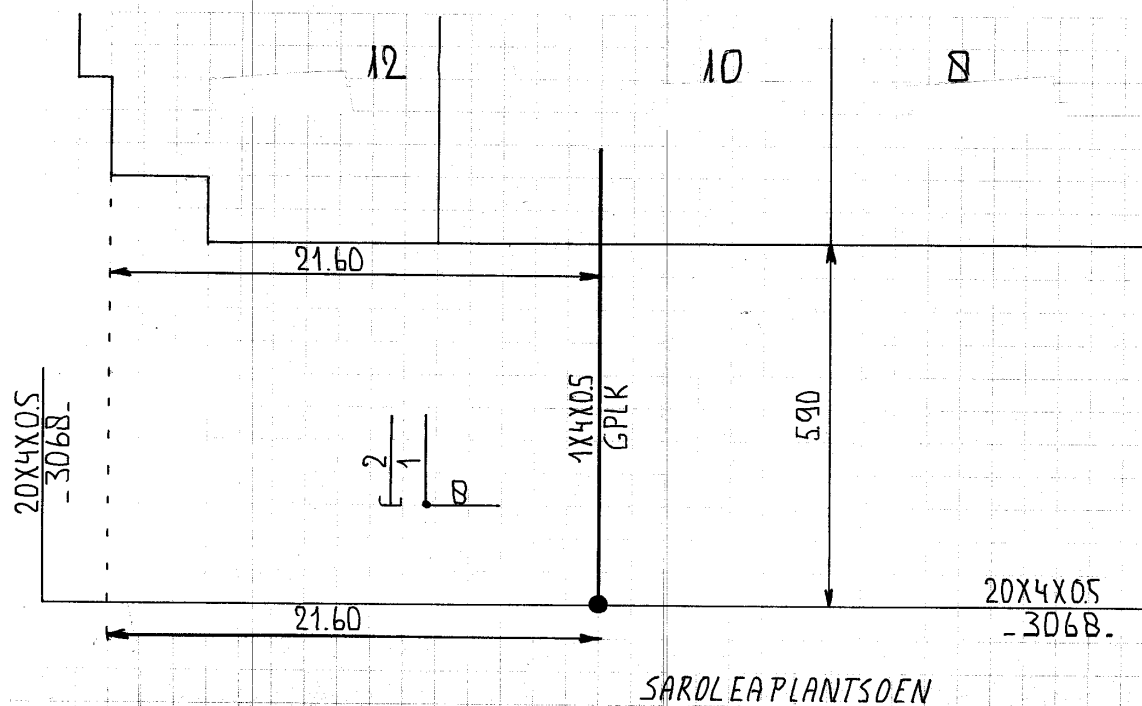

Td 127 - 97 5350