


Cgb-nummer <u>004501</u>	Gemeente (Plaats) <u>LANDGRAAF</u>	Postcode <u>6372 TR</u>	Straatnaam <u>CLUYSENDERSTR.</u>	Huisnr <u>6</u>	Lasnr
Lasmof <u>IKH</u>	Lengte IK <u>Ø</u>	Plaats IS/RA <u>MTK</u>	Lasser <u>AVDANKER</u>	Datum <u>10-5-00</u>	Bestrating <u>TG</u>
Opmerkingen					
<u>JANSSEN-DERKS</u>					

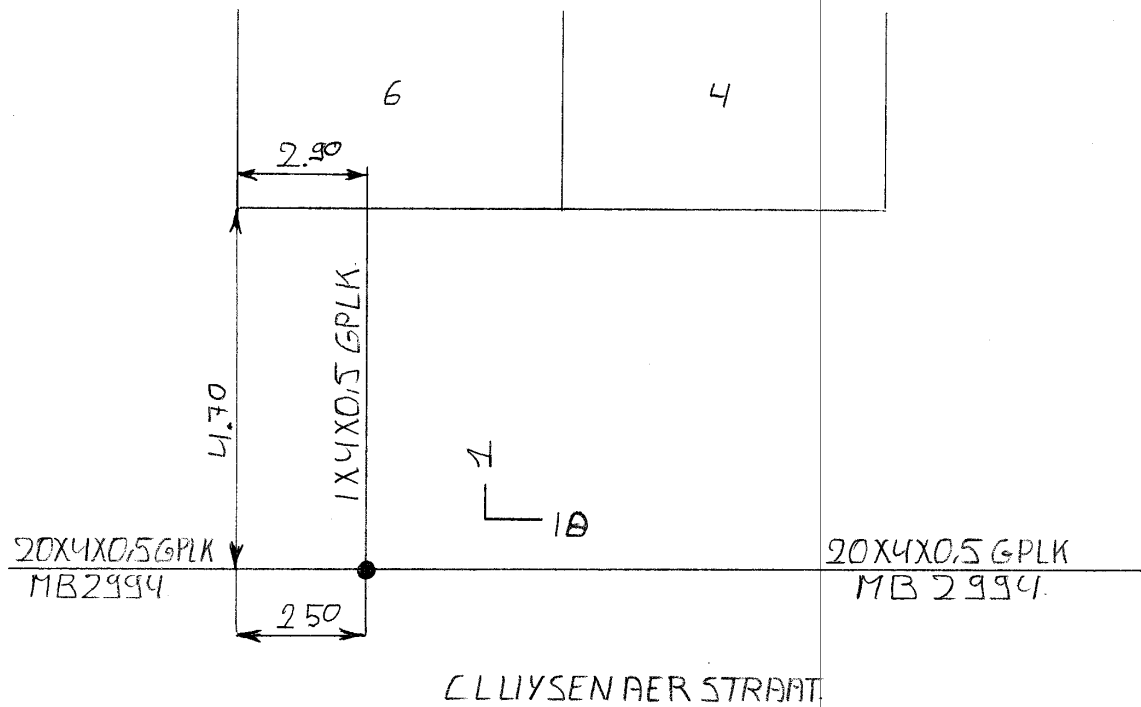

Td 127 - 97 5350