


Cgb-nummer	Gemeente (Plaats)	Postcode	Straatnaam	Huisnr	Lasnr
004501	LANDGRAAF	6372TT	V.ITTERSON STR.	1A	
Lasmof	Lengte IK	Plaats IS/RA	Lasser	Datum	Bestrating
KH.	8	GNG	AVDAKKER	9-5-00	TG
Opmerkingen					


JANSSEN-DERKS

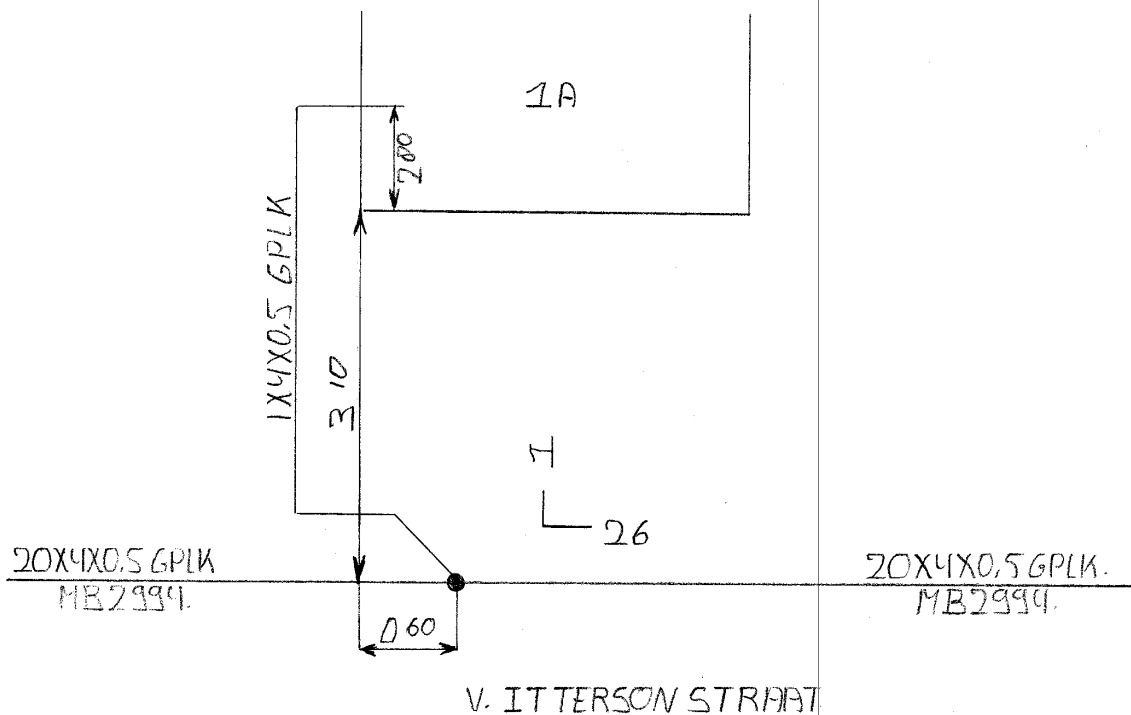

Td 127 - 97 5350

Cgb-nummer	Gemeente (Plaats)	Postcode	Straatnaam	Huisnr	Lasnr
004501	LANDGRAAF	6372TT	V.ITTERSON STR.	1	
Lasmof	Lengte IK	Plaats IS/RA	Lasser	Datum	Bestrating
KH.	6	MTK	AVDAKKER	9-5-00	TG
Opmerkingen					

JANSSEN-DERKS

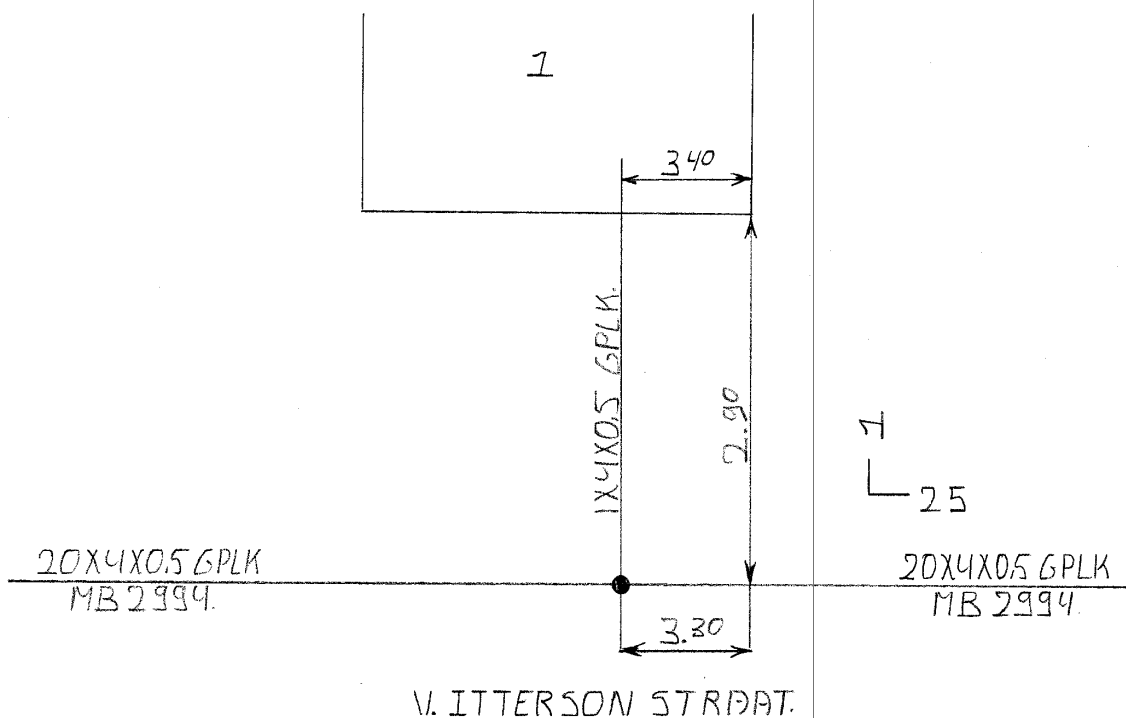

Td 127 - 97 5350

200103124